




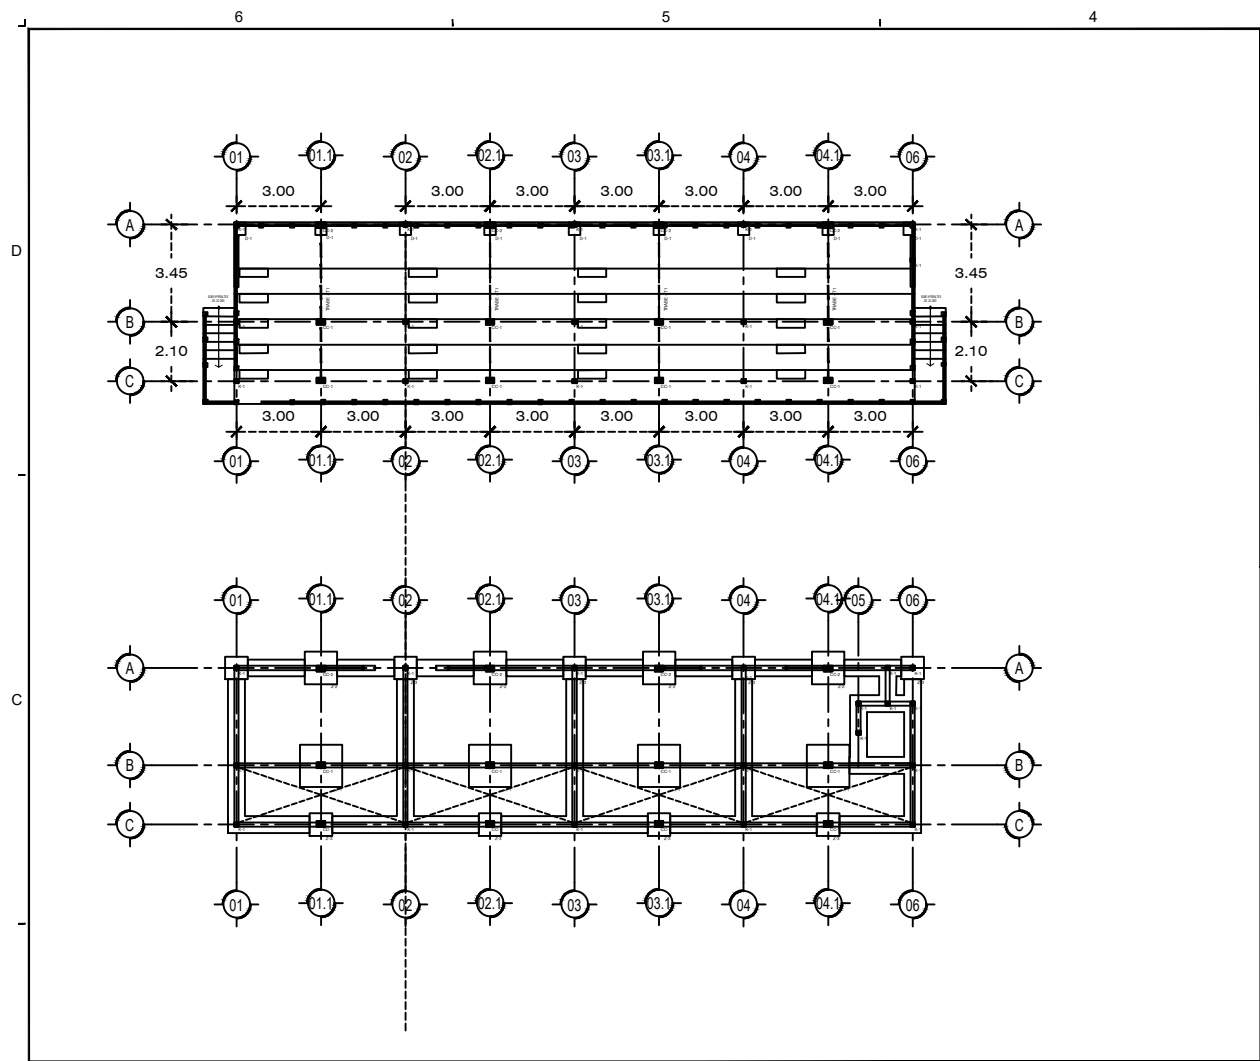


PLANTA DE CIMENTACION Y ESTRUCTURAL GRADAS VIGILANCIA B4
REF: ESCALA: 1:100

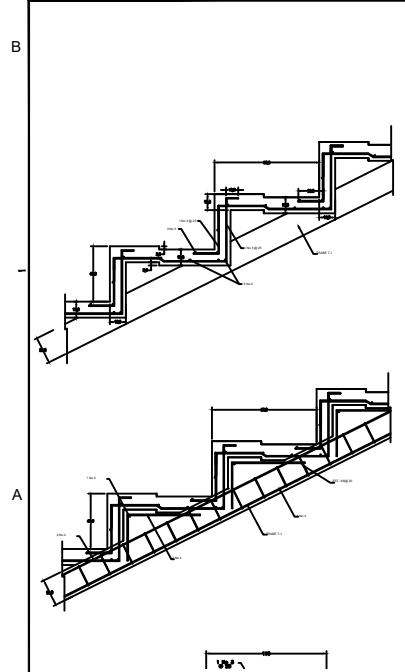


ARMADO DE GRADAS A6
REF: ESCALA: 1:50

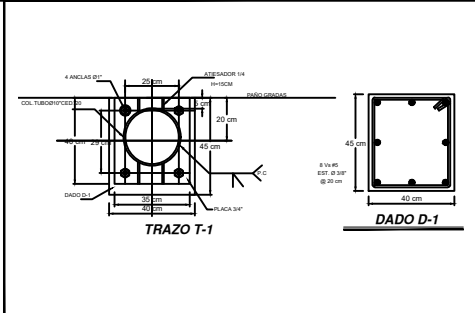


DETALLE DE DADO Y TRAZO D4
REF: ESCALA: 1:150

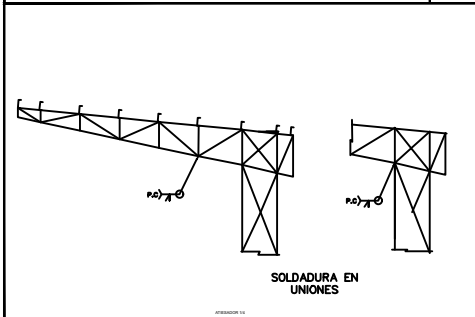


ESPECIFIC DE SOLDADURA D4
REF: ESCALA: 1:150

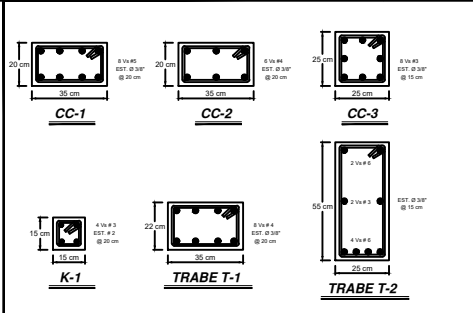


COLUMNAS Y TRABES D4
REF: ESCALA: 1:150

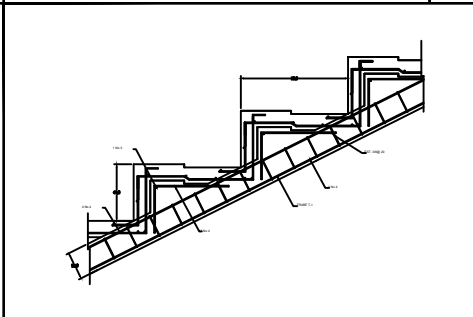


ARMADO DE TRABE A4
REF: ESCALA: 1:50

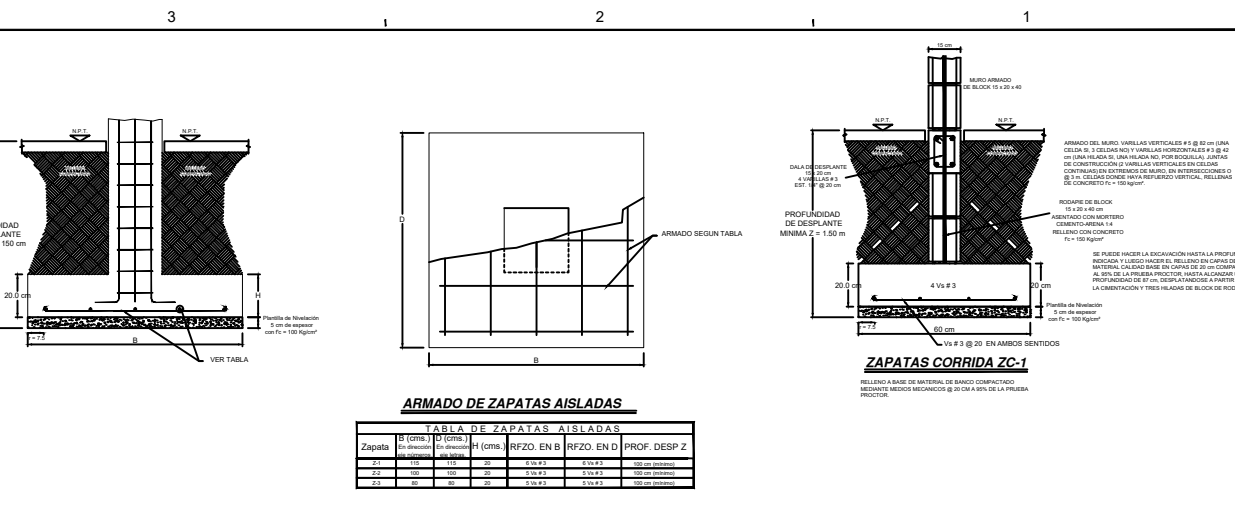


DETALLE DE ZAPATAS AISLADAS Y ZAPATA CORRIDA D1
REF: ESCALA: 1:50

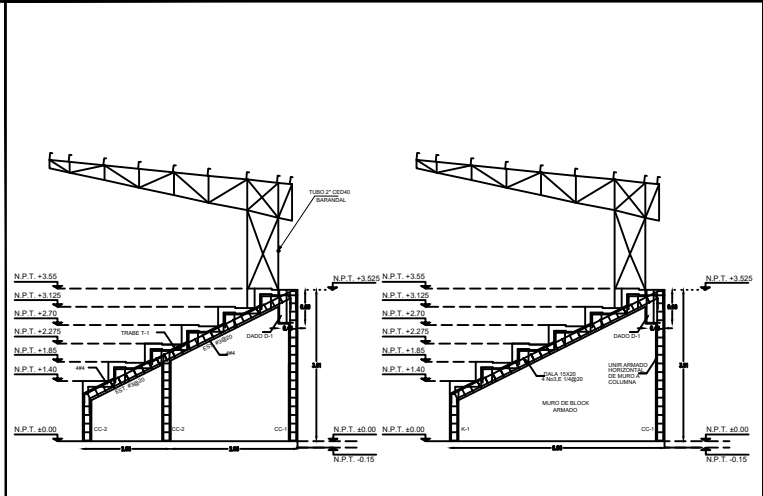

SECCION DE MUROS Y MARCOS B2
REF: ESCALA: 1:50

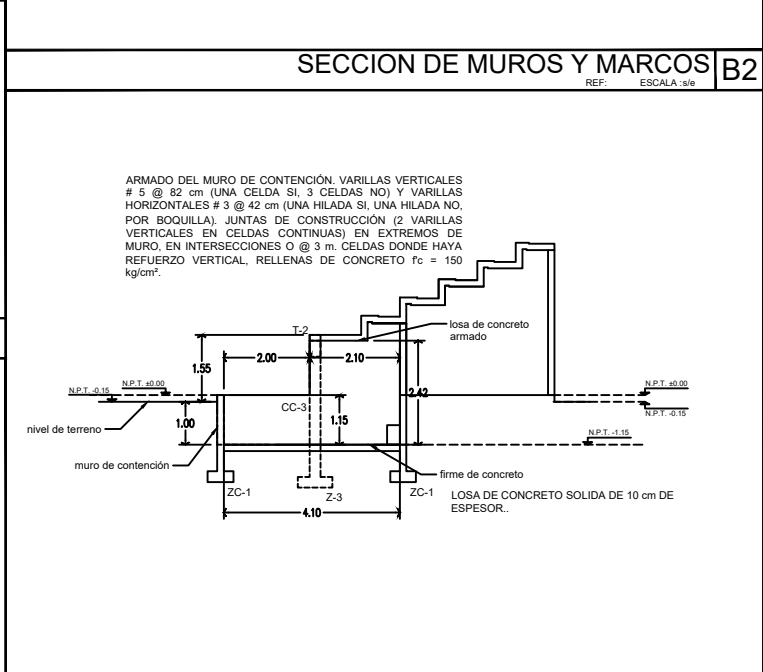

CORTE ESTRUCTURAL DOGOUT A2
REF: ESCALA: 1:50

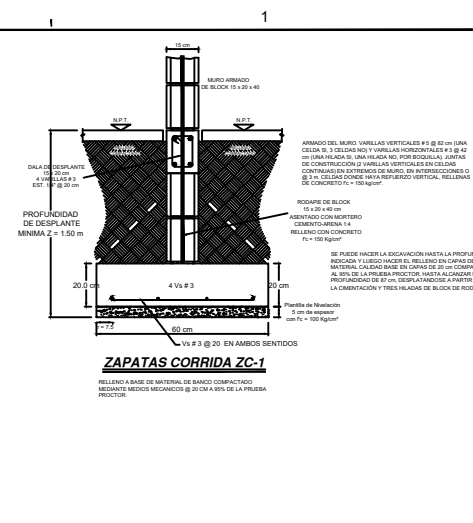

NOTAS GENERALES A1
REF: ESCALA: 1:50

GL DISEÑO Y CONSTRUCCION CO SA DE CV
Av. Zorco No.2411 Col.Jardines del Santuario CP.31020
Tel:614-411-3864

ESTRUCTURAL GRADAS

PROYECTO: POLIDEPORTIVO LUIS H. ALVAREZ
DIRECCION: VIGILANCIA GRADAS, ENTRE C. MONTE HIMALAYA Y C. MONTE SAN ELIAS COL. QUINTAS CAROLINAS
PROYECTO: POLIDEPORTIVO LUIS H. ALVAREZ
SUPERINTENDENTE: ING. MARTIN HIDALGO BAZA
FECHA DE ELABORACION: DIC 2023
FECHA DE REVISION: DIC 2023
ACOTAMIENTO: MTS
No. DE PLANO: N/A
ASBUILT