




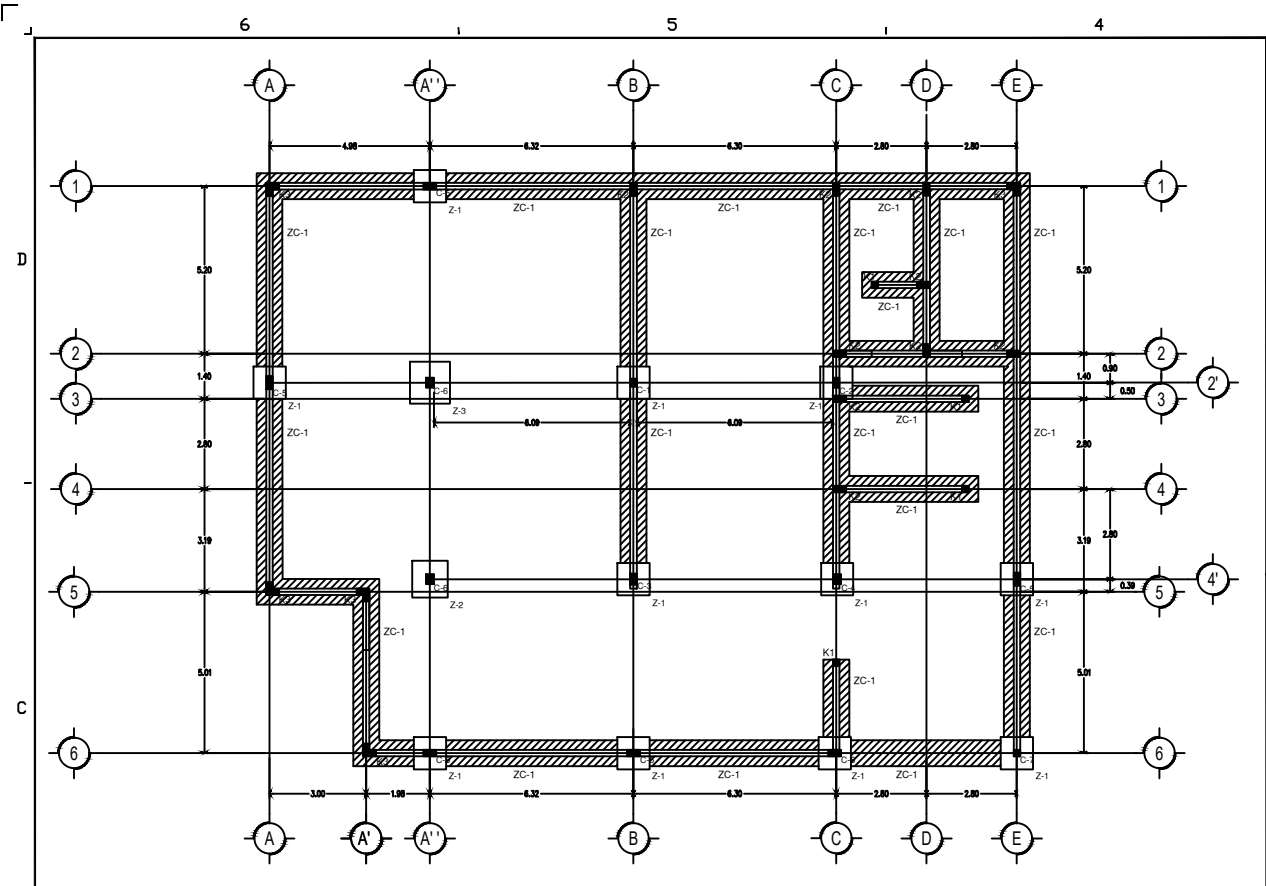


PLANTA DE CIMENTACION RAQUETBOL C4
REF: ESCALA: 1:100

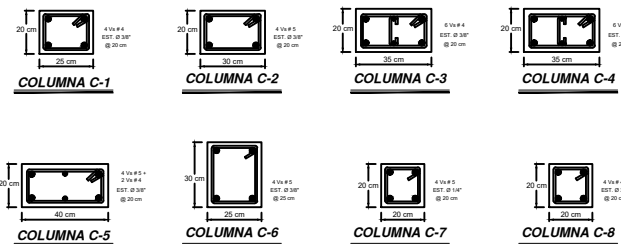


DETALLES DE COLUMNAS Y ARMADOS B4
REF: ESCALA: 1:50

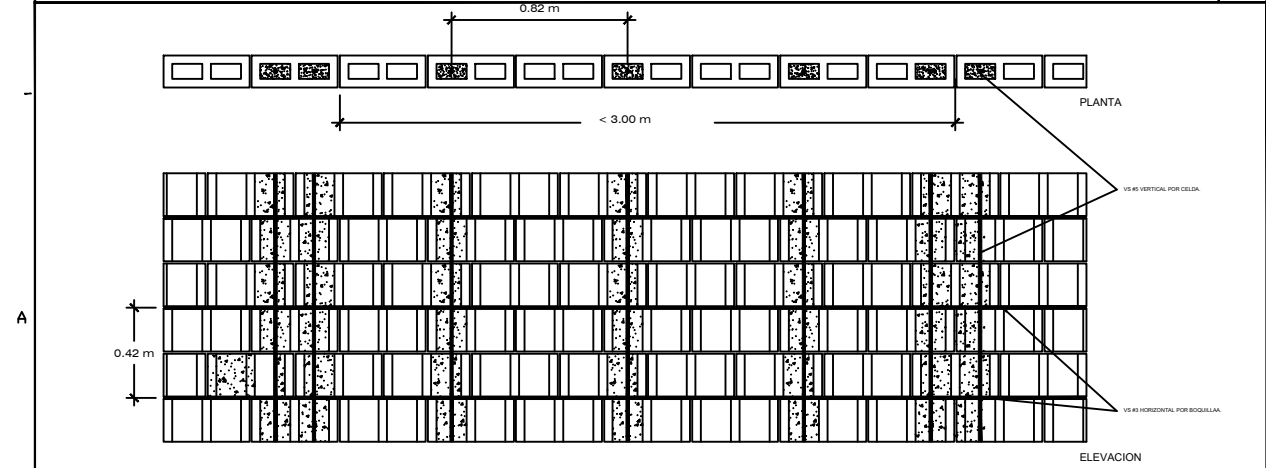

DETALLE DE MUROS GENERALES A4
REF: ESCALA: 1:50

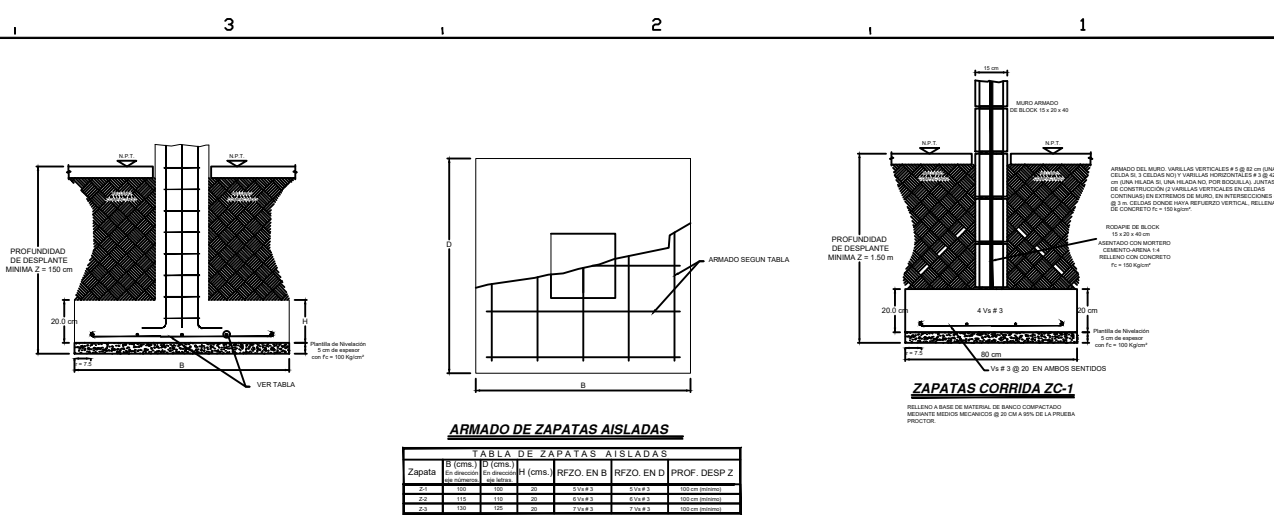


DETALLE DE ZAPATAS AISLADAS Y ZAPATA CORRIDA D1
REF: ESCALA: 1:50

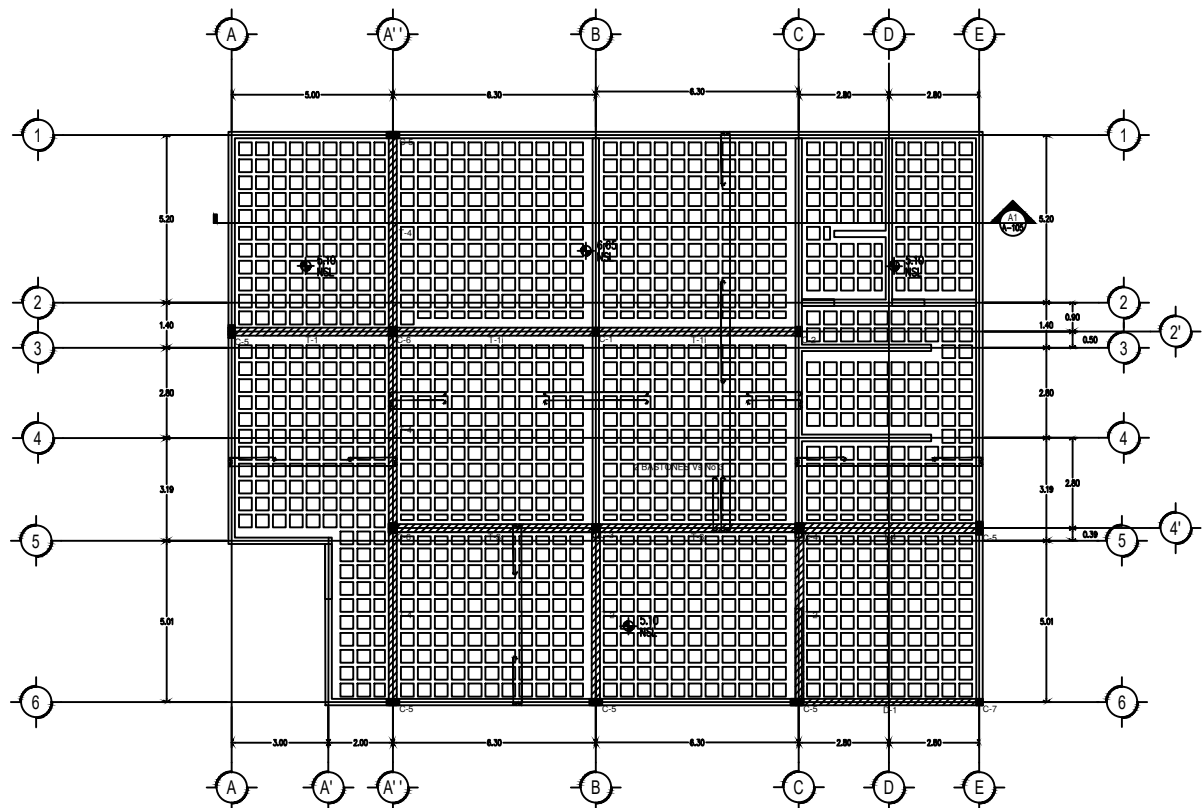

LOSA DE h = 20 cm DE ESPESOR, ALIGERADA CON CASETONES DE POLISTIRENO DE 40x40x15 cm Y NERVADURAS DE 12.5 cm DE ANCHURA. EN GENERAL, USE 1 Va #3 POR NERVADURA PARA EL REFUERZO NEGATIVO (BASTONES A 1/4 DEL CLARO) Y 1 Va #3 PARA EL REFUERZO POSITIVO. EXCEPTO DONDE SE INDICAN DOS BASTONES PARA EL REFUERZO NEGATIVO POR NERVADURA.

DETALLE DE LOSA EN CANCHAS DE RAQUETBOL A1
REF: ESCALA: 1:100

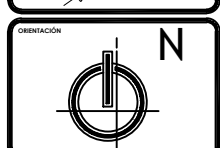

GL DISEÑO Y CONSTRUCCIÓN CO SA DE CV
Av. Zorco No.2411 Col.Jardines del Santuario C.P.31020
Tel: 614-411-3864

OBSERVACIONES:

PROYECTO:
POLIDEPORTIVO NORTE, LUIS H. ALVAREZ, PRIMERA ETAPA, UBICADO EN EL LUGAR DE C. MONTE HIMALAYA Y C. MONTE SAN ELIAS, CD. QUINTAS CAROLINAS.
No. Contrato: 079/2022

NOMBRE DEL PLANO:
ESTRUCTURAL RAQUETBOL

VIALIDAD SACRAMENTO, ENTRE C. MONTE HIMALAYA Y C. MONTE SAN ELIAS, CD. QUINTAS CAROLINAS

PROYECTO:
POLIDEPORTIVO LUIS H. ALVAREZ

SUPERINTENDENTE:
ING. MARTIN HIDALGO BAEZA

FECHA DE ELABORACIÓN:
DICIEMBRE 2023
FECHA DE IMPRESIÓN:
DICIEMBRE 2023

ACOMPAÑAMIENTO:
No. DE PLANO:

ASBUILT