







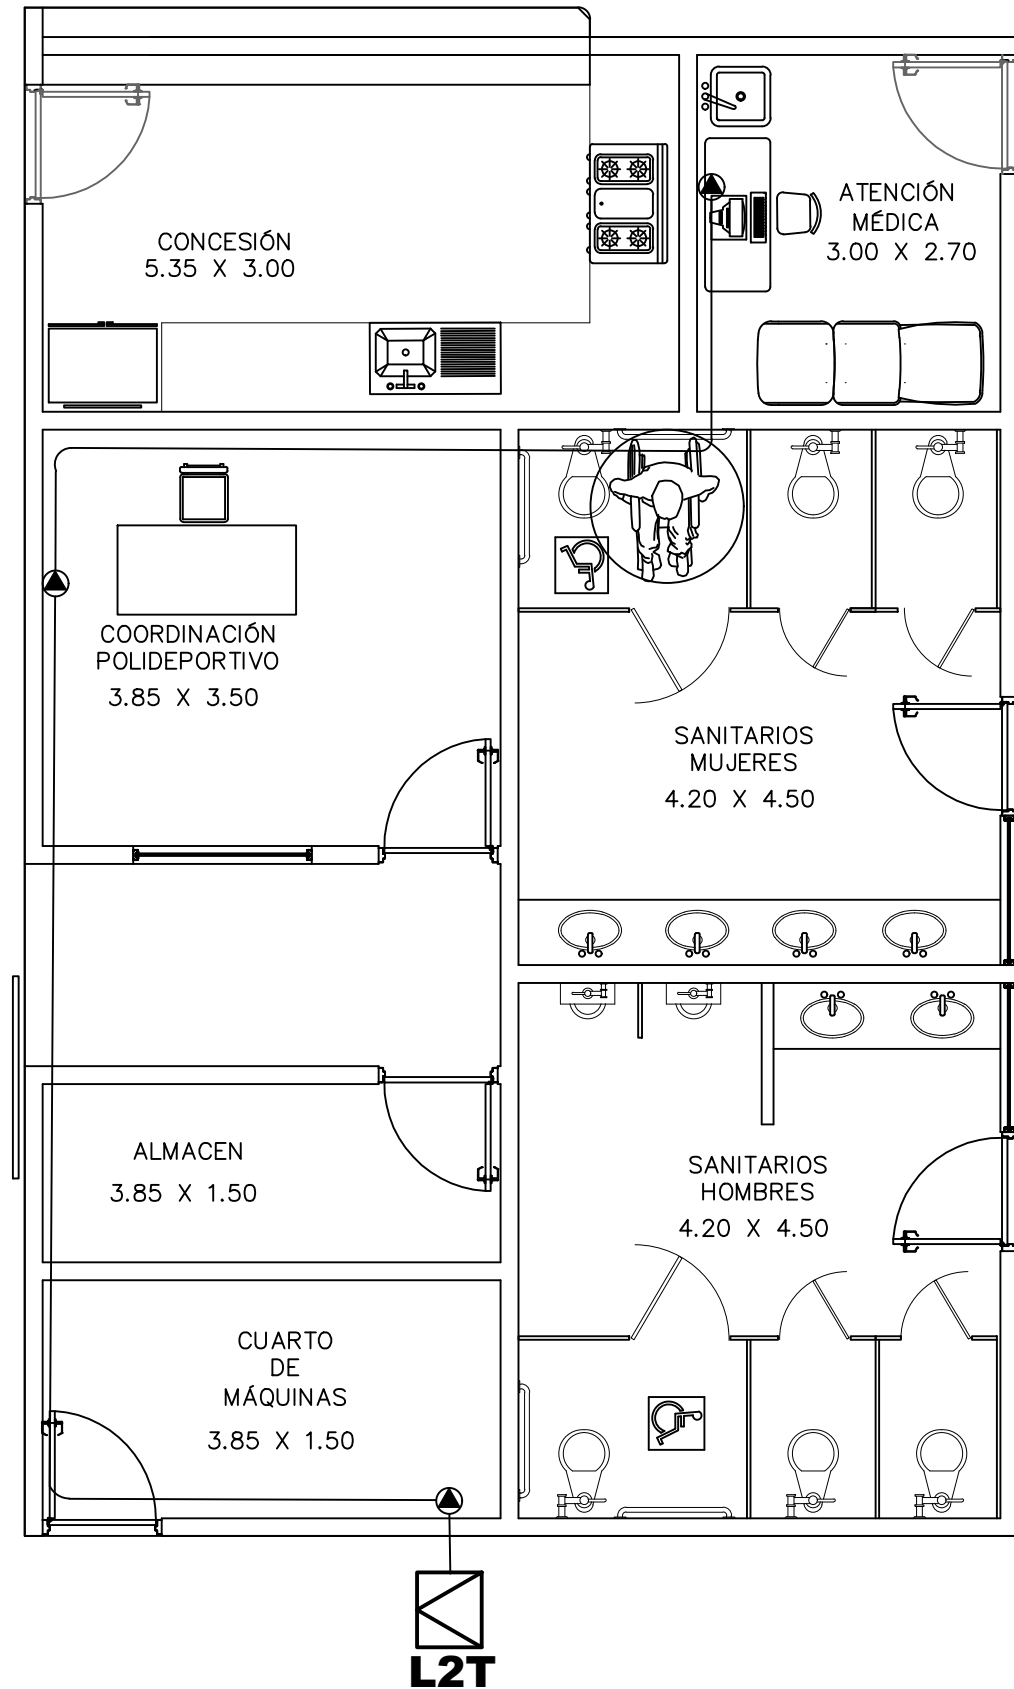


DISTRIBUCION DENTRO DE EDIFICIO

POSTE DE TELEFONIA EXISTENTE

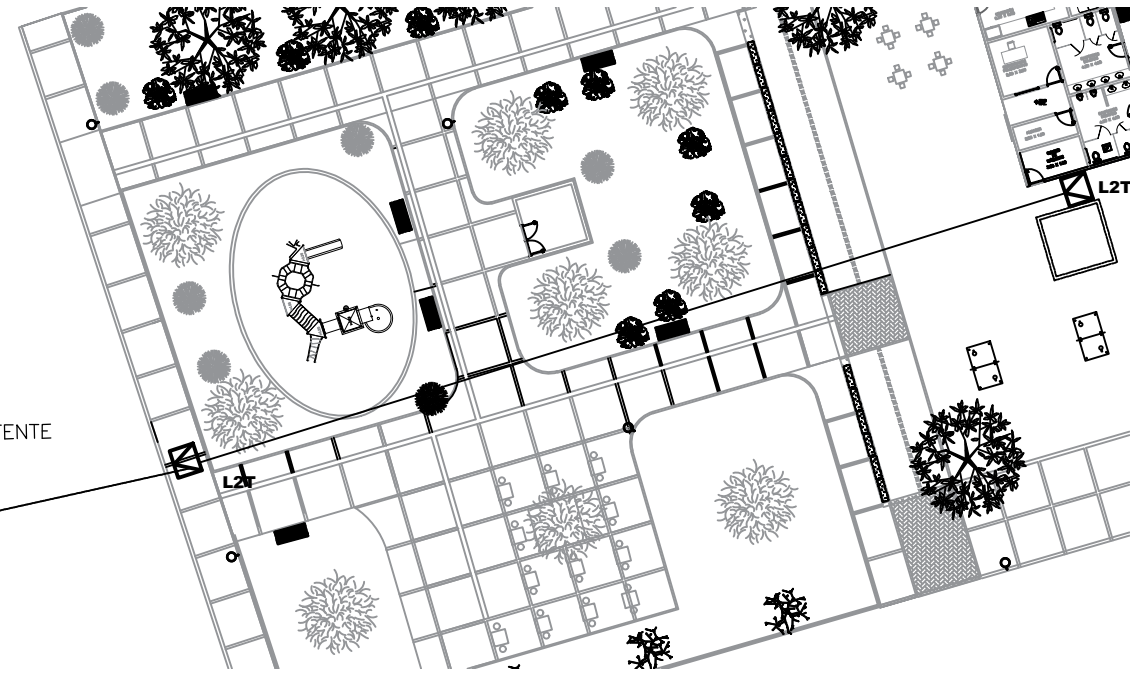

DETALLE DE ALIMENTACION PRINCIPAL DE VOZ Y DATOS

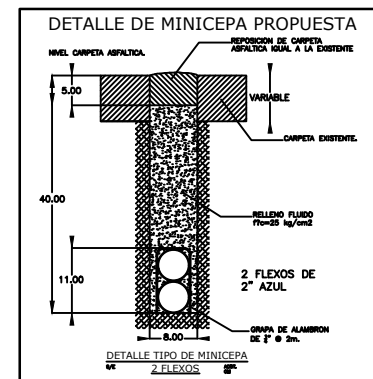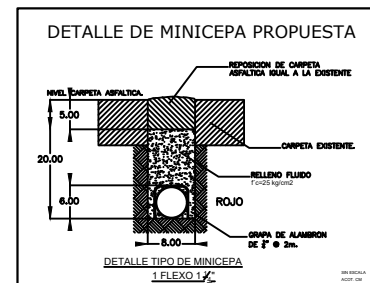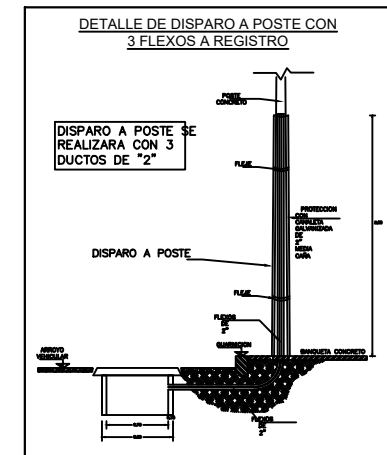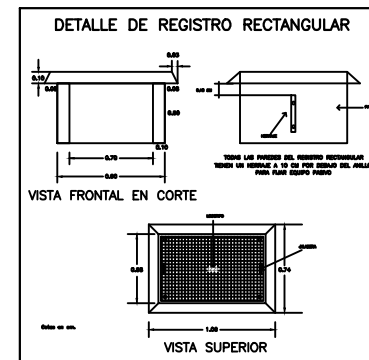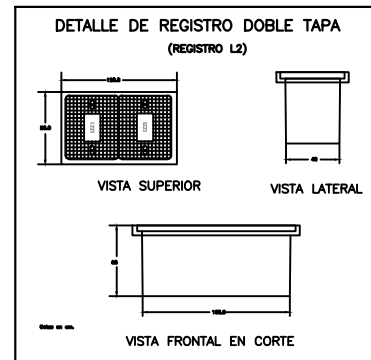

Chihuahua
capital de trabajo
y resultados

LOCALIZACIÓN:

ORIENTACIÓN:

GL DISEÑO Y CONSTRUCCIÓN CO SA DE CV
Av. Zorro No.2411 Col.Jardines del Santuario C.P.31020
Tel: 614-411-3864

OBSERVACIONES:

PROYECTO:
"POLIDEPORTIVO MONTE LUIS H. ALVAREZ- PRIMERA ETAPA- LIBICADO
EN VIALIDAD SACRAMENTO ENTRE C. MONTE HIMALAYA Y C. MONTE
SALINAS. COL. QUINTAS CAROLINAS."

VOZ Y DATOS

PROYECTO:
POLIDEPORTIVO MONTE LUIS H. ALVAREZ

SUPERINTENDENTE
ING. MARTIN HIDALGO BAEZA

FECHA DE ELABORACIÓN:
DIC 2023

FECHA DE APROBACIÓN:
DIC 2023

ACORDAMIENTO:

ESCALA:
N/A

No. DE PLANO:

ASBUILT