

Factura

SERIE:

FOLIO: 305

FECHA: 7/10/2016 14:23:41

Documento Válido

Constructora Santa Rosalia SA de CV

CNR860912525 PERIFERICO VICENTE LOMBARDO  
TOLEDANO No. 1411 Int. No. D PLOMEROS,  
CHIHUAHUA 31370  
CHIHUAHUA CHIHUAHUA MEXICO

Cliente: MUNICIPIO DE CHIHUAHUA

R.F.C.: MCI651010V22

Domicilio: MINA No. 408

Teléfono:

Ciudad: CHIHUAHUA

Colonia: CENTRO

Estado: CHIHUAHUA

C.P.: 31000

País: MÉXICO

Lugar de Expedición: PERIFERICO VICENTE LOMBARDO TOLEDANO 1411 D, PLOMEROS, 31370, CHIHUAHUA, CHIHUAHUA, MEXICO

| Cantidad | Unidad    | Concepto / Descripción   | Valor Unitario | Importe      |
|----------|-----------|---|----------------|--------------|
| 1.00     | NO APLICA | ESTIMACION<br>ESTIMACIÓN No. 10 (DIEZ) (CIERRE CONTRATO) CORRESPONDIENTE A LOS TRABAJOS EN: "CONSTRUCCION DEL EJE SESENTA (60) DEL DISTRIBUIDOR VIAL ZOOTECHNIA, UBICADO EN ENTRONQUE DE PERIF. FRANCISCO R. ALMADA Y CARR. A CD. CUAUHTEMOC, COLONIA ESPERANZA Y ZOOTECHNIA, EN ESTA CIUDAD DE CHIHUAHUA", DE ACUERDO AL CONTRATO DE OBRA PUBLICA No. 040/2016 DEL 20 DE ABRIL DEL 2016.<br><br>RETENCIONES PACTADAS EN EL CONTRATO<br>0.2% I.C.I.C. \$ 3,390.00<br>0.2% C.N.I.C. \$ 3,390.00<br>2% D.I.F. \$ 6,390.00<br>SUMA DE DESCUENTOS \$ 19,170.00<br><br>SALDO NETO A RECIBIR \$ 3,687,030.38 | 3,195,000.33   | 3,195,000.33 |


Importe con letra

TRES MILLONES SETECIENTOS SEIS MIL DOSCIENTOS PESOS 38/100

Método de Pago

NA

|           |              |
|-----------|--------------|
| SUBTOTAL: | 3,195,000.33 |
| I.V.A.:   | 511,200.05   |
| TOTAL:    | 3,706,200.38 |

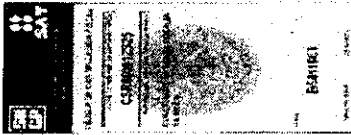

FIRMA DE AUTENTICIDAD



Este documento es una representación impresa de un CFDI.

\*Efectos fiscales al pago

PAGO EN UNA SOLA EXHIBICION

Emitido por:

CONTRPAQ

|                                      |                                      |
|--------------------------------------|--------------------------------------|
| Serie del Certificado del emisor:    | 00001000000202780873                 |
| Folio fiscal:                        | 15B29E6C-7FB3-4A38-8ABF-BC9A1CA8B6BA |
| No de Serie del Certificado del SAT: | 00001000000202854883                 |
| Fecha y hora de certificación:       | Octubre 7 2016 - 15:23:44            |

JEU/PHej15pL0aVpQdecri9Gb5594KbHIOa4bGeJBQLCVHmxbN0P2X1w5xUk0KRSDeaF4T3vOn2S3zz4a3XCx  
AGmPwCUBXq2UJCmEV+HSt62GG/QavPIMq/HTIeqdovcN2zFLuLEAc/E+mXpWYan/sWssIqFQYFc4IS5DMbpM=

qjE1+V1pLp5vg0UqGNi2EjK2ip5wE2IYYx3rHqKledSjXK4KjRlQcGe2Gq0cc2F6nXR8VNE9Sbvx  
deajuSag2WagV+nKCVdk1572pvDfehTxx+Rn3BNllyQxj5KsAI+Eb09BYjQERK9Tf52In530diapM2n9  
N27Pc3x6LCY=

111.0116529E6C-7FB3-4A38-8ABF-BC9A1CA8B6BA/2016-10-07T15:23:44JEU/PHej15pL0aVpQ  
decri9Gb5594KbHIOa4bGeJBQLCVHmxbN0P2X1w5xUk0KRSDeaF4T3vOn2S3zz4a3XCxAGmPwCUBXq2UJCmEV+HSt62GG/QavPIMq/HTIeqdovcN2zFLuLEAc/E+mXpWYan/sWssIqFQYFc4IS5DMbpM=10000  
1000000020285488311



gob.mx

Verificación de Comprobantes Fiscales Digitales por Internet


A través de esta opción, Usted podrá verificar si el comprobante fue Certificado por el SAT

Folio Fiscal

RFC Emisor

RFC Receptor

Proporcione los dígitos de la imagen      Verificar CFDI

 

| RFC del Emisor                       | Nombre o Razón Social del Emisor    | RFC del Receptor        | Nombre o Razón Social del Receptor |
|--------------------------------------|-------------------------------------|-------------------------|------------------------------------|
| CSR860912S25                         | Constructora Santa Rosalia SA de CV | MCI651010V22            | MUNICIPIO DE CHIHUAHUA             |
| Folio Fiscal                         | Fecha de Expedición                 | Fecha Certificación SAT | PAC que Certificó                  |
| 16B29E6C-7FB3-4A38-8ABF-BC9A1CA8B6BA | 2016-10-07T14:23:41                 | 2016-10-07T15:23:44     | MAS0810247C0                       |
| Total del CFDI                       | Efecto del Comprobante              | Estado CFDI             |                                    |
| \$3,706,200.38                       | ingreso                             | Vigente                 |                                    |

Imprimir



# DIRECCIÓN DE OBRAS PÚBLICAS

## RESUMEN DE ESTIMACION

|   |                                           |                          |
|---|-------------------------------------------|--------------------------|
| PROGRAMA: ESTATAL-MUNICIPAL   | CONTRATO No. 040/2016                     | CONTRATADOS              |
| OBRA: Construcción del Eje Sesenta (60) del Distribuidor Vial Zootecnia, Ubicado en Entronque del Periférico Francisco R. Almada y Carretera a Cd. Cuauhtémoc, Colonia Esperanza, y Zootecnia, en esta Ciudad de Chihuahua. | ESTIMACIÓN No. No. 10 CIERRE CONTRAT      | \$ 62,635,080.96 CON IVA |
| UBICACIÓN: Perif. Fco. R. Almada y Carretera Cd. Cuauhtemoc   | PERÍODO EJEC. 12 AL 15 DE SEPTIEMBRE 2016 |                          |
| CONTRATISTA: CONSTRUCTORA SANTA ROSALIA S.A. DE C.V.   | IMPORTE ESTIMADO (CON IVA)                | \$ 3,706,200.38 CON IVA  |
| RFC CSR860912S25   | ACUMULADO ANTERIOR (CON IVA)              | \$ 58,928,876.20 CON IVA |
|   | IMPORTE ACUMULADO (CON IVA)               | \$ 62,635,076.58 CON IVA |

| TIPO DE OBRA                        | IMPORTE         | OBSERVACIONES |
|-------------------------------------|-----------------|---------------|
| <u>NORMAL</u>                       | \$ 2,233,876.05 |               |
| <u>EXEDENTES</u>                    | \$ 961,124.28   |               |
| <u>EXTRAORDINARIOS</u>              | \$ -            |               |
| IMPORTE TOTAL ESTIMACION ( SIN IVA) | \$ 3,195,000.33 |               |

### DESCUENTOS

|                 |              |
|-----------------|--------------|
| 0.2% I.C.I.C.   | \$ 6,390.00  |
| 0.2% C.M.I.C.   | \$ 6,390.00  |
| 0.2% D.I.F.     | \$ 6,390.00  |
| SUMA DESCUENTOS | \$ 19,170.00 |

### RESUMEN

|                      |                 |
|----------------------|-----------------|
| SUMA ESTA ESTIMACION | \$ 3,195,000.33 |
| AMORT ANTICIPO       | \$ 0.00         |
| SUB-TOTAL            | \$ 3,195,000.33 |
| I.V.A.               | \$ 511,200.05   |
| TOTAL                | \$ 3,706,200.38 |

(CON LETRA)

(TRES MILLONES SETECIENTOS SEIS MIL DOSCIENTOS PESOS 38/100 M.N.)

|                      |                 |
|----------------------|-----------------|
| DESCUENTOS           | \$ 19,170.00    |
| SALDO NETO A RECIBIR | \$ 3,687,030.38 |

AUTORIZO

ELABORO

ING. ROQUE FARMENDARIZ RONQUILLO CONSTRUCTORA SANTA ROSALIA S.A. DE C.V.  
RESIDENTE D.O.P.M

CONTRATISTA

Vo. Bo.

REVISO

ING. XOCHITL PEREZ BLANCO  
SUBDIRECTOR DE  
OBRA PUBLICA E INFRAESTRUCTURA

ING. ENRIQUE VILLARREAL ALEMÁN  
JEFE DEL DEPTO DE CONSTRUCCION.

Vo. Bo.

ING. RAMON DAVID RAMOS ARMENTA  
DIRECTOR DE OBRAS PUBLICAS Y MANTENIMIENTO

CHIHUAHUA, CHIH.,

15 DE SEPTIEMBRE 2016

RECIBIMOS DE LA DIRECCIÓN DE OBRAS PÚBLICAS Y MANTENIMIENTO DEL MPIO., LA CANTIDAD DE: \$ 3,687,030.38  
**(TRES MILLONES SEISCIENTOS OCHENTA Y SIETE MIL TREINTA PESOS 38/100 M.N.)** COMO PAGO A LA  
 ESTIMACIÓN NUM. 10 CIERRE CONTR CONTRATO No. 040/2016 POR LA CANTIDAD DE : \$ 62,635,080.96  
 SESENTA Y DOS MILLONES SEISCIENTOS TREINTA Y CINCO MIL OCHENTA PESOS 96/100 M.N. POR TRABAJOS EN LA OBRA:  
 Construcción del Eje Sesenta (60) del Distribuidor Vial Zootecnia, Ubicado en Entronque del Periférico Francisco R. Almada y  
 Carretera a Cd. Cuauhtémoc, Colonia Esperanza, y Zootecnia, en esta Ciudad de Chihuahua.

ALCANCE DE LA ESTIMACION \$ 3,195,000.33

AMORTIZACION DEL ANTICIPO \$ -

SUBTOTAL \$ 3,195,000.33  
 IVA \$ 511,200.05  
 TOTAL \$ 3,706,200.38

RETENCIONES PACTADA EN CONTRATO

I.C.I.C. DEL 0.2% \$6,390.00  
 C.M.I.C. DEL 0.2% \$6,390.00  
 D.I.F. DEL 0.2% \$6,390.00  
 SUMA \$19,170.00

RESUMEN FINANCIERO DE LA OBRA

1.- CONTRATO

IMPORTE CONTRATADO  
 CONVENIO MODIFICATORIO  
 ESTIMACION ACUMULADA ANTERIOR  
 ESTA ESTIMACION  
 ACUMULADO HASTA EST ESTIMACION  
 POR EJERCER CONVENIO  
 POR EJERCER

CONTRATO  
 \$ 62,635,080.96  
 \$ -  
 \$ 58,928,876.20  
 \$ 3,706,200.38  
 \$ 62,635,076.58  
 \$ -  
 \$ 4.38

2.- AMORTIZACION DEL ANTICIPO

IMPORTE DE ANTICIPO  
 ACUMULADO ANTERIOR  
 ESTA ESTIMACION  
 ACUMULADO ACTUAL  
 POR AMORTIZAR

CONTRATO  
 \$ -  
 \$ -  
 \$ -  
 \$ -  
 \$ -

3.- RETENCIONES PACTADAS EN CONTRATO

|                    | 0.2% I.C.I.C. | 0.2% C.M.I.C. | 0.2% D.I.F.   |
|--------------------|---------------|---------------|---------------|
| ACUMULADO ANTERIOR | \$101,601.50  | \$101,601.50  | \$ 101,601.50 |
| ESTA ESTIMACION    | \$6,390.00    | \$6,390.00    | \$ 6,390.00   |
| ACUMULADO ACTUAL   | \$107,991.50  | \$107,991.50  | \$ 107,991.50 |

R E C I B I M O S

CONSTRUCTORA SANTA ROSALIA S.A. DE C.V.  
 CSR860912S25

OBRA: Construcción del Eje Sesenta (60) del Distribuidor Vial Zootecnia,  
Ubicado en Entronque del Periférico Francisco R. Almada y Carretera  
a Cd. Cuautémoc, Colonia Esperanza, y Zootecnia, en esta Ciudad

CONTRATISTA: CONSTRUCTORA SANTA ROSALIA S.A. DE C.V.

UBICACIÓN Perif. Fco. R. Almada y Carretera Cd. Cuautémoc


ESTIMACIÓN No.

PERÍODO: 12 AL 15 DE SEPTIEMBRE 2016

No. CONTRATO: 040/2016

No. 10 CIERRE CONTRATO

| RESUMEN DE LA ESTIMACIÓN POR PARTIDAS |                             |              |
|---------------------------------------|-----------------------------|--------------|
| No.                                   | DESCRIPCIÓN DE LAS PARTIDAS | IMPORTE      |
| <b>OBRA NORMAL</b>                    |                             |              |
|                                       | ESTRUCTURAS                 | 2,233,876.05 |
|                                       | <b>OBRA EXEDEDENTE</b>      |              |
|                                       | ESTRUCTURAS                 | 961,124.28   |
|                                       | <b>EXTRAORDINARIOS</b>      |              |
|                                       |                             | 0.00         |
|                                       | SUBTOTAL                    | 3,195,000.33 |
|                                       | I.V.A.                      | 511,200.05   |
|                                       | TOTAL                       | 3,706,200.38 |

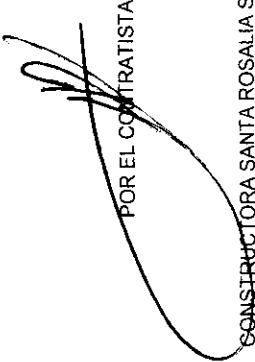

POR EL CONTRATISTA

POR EL DEPARTAMENTO DE CONSTRUCCIÓN

CONSTRUCTORA SANTA ROSALIA S.A. DE C.V.


ING.RODOLFO ARMENDARIZ RONQUILLO

OBRA: Construcción del Eje Sesenta (60) del Distribuidor Vial Zootecnia, Ubicado en Entronque del Periférico Francisco R. Almada y Carretera a Cd. Cuauhtémoc, Colonia Esperanza, y Zootecnia, en esta Ciudad de Chihuahua.

UBICACIÓN: Perif. Fco. R. Almada y Carretera No. CONTRATO: 040/2016  
ESTIMACIÓN No. No. 10 CIERRE CONTRATO  
PERIODO: 12 AL 15 DE SEPTIEMBRE 2016

CONTRATISTA: CONSTRUCTORA SANTA ROSALIA, S.A. DE C.V.

| No.           | CONCEPTOS<br>DESCRIPCIÓN   | UNIDAD | PROYECTO<br>VOLUMEN | ACUM. TOTAL | VOLUMENES     |               | PRECIO<br>UNITARIO | IMPORTE         |
|---------------|---|--------|---------------------|-------------|---------------|---------------|--------------------|-----------------|
|               |   |        |                     |             | CUM. ANTERIOR | VOL. ESTIMADO |                    |                 |
| OBRA NORMAL   |   |        |                     |             |               |               |                    |                 |
| ESTRUCTURAS   |   |        |                     |             |               |               |                    |                 |
| 24            | Concreto hidráulico, por unidad de obra terminada (Inciso: 3.01.02.026-H.10): Simple, colado en seco en puentes y pasos a desnivel: De f'c = 280 Kg/cm2, utilizado en losas.   | m3     | 613.00              | 382.76      | 187.35        | 195.41        | \$3,185.29         | \$ 622,437.52   |
| 37            | Montaje de vigas catón de acero A709 grado 50.   | Kg     | 698,800.00          | 663,052.66  | 514,532.98    | 148,519.68    | \$10.85            | \$ 1,611,438.53 |
|               |   |        |                     |             |               |               |                    | \$ 2,233,876.05 |
| OBRA EXEDENTE |   |        |                     |             |               |               |                    |                 |
| ESTRUCTURAS   |   |        |                     |             |               |               |                    |                 |
| 21            | Rellenos (Inciso: 3.01.02.023-H.01): De excavaciones para estructuras, con material producto de las excavaciones, compactado al 90% de su PVS <sub>M</sub> , por unidad de obra terminada.   | m3     | 1,275.00            | 3,508.38    | 3,408.38      | 100.00        | \$266.19           | \$ 26,619.00    |
| 33            | Acero de Refuerzo, por unidad de obra terminada (Inciso: 3.01.02.027-H.03): Vanillas con límite elástico igual o mayor a 4,200 Kg/cm2: En puentes: Suministro, habilitación y colocación y de acero para todos los elementos de la estructura.                                                   | Kg     | 64,967.00           | 103,092.00  | 89,873.00     | 13,219.00     | \$22.34            | \$ 295,312.46   |
| 44            | SUBESTRUCTURA: Suministro y colocación de Muro de contención mecánicamente estabilizado, por unidad de obra terminada. Incluye materiales, herrajes, acarrees, patente, proyector, mano de obra, equipo, herramienta y todo lo necesario para su correcta ejecución por unidad de obra terminada | m2     | 1,800.00            | 2,504.94    | 2,168.42      | 336.52        | \$1,899.42         | \$ 639,192.82   |
|               |   |        |                     |             |               |               |                    | \$ 961,124.28   |

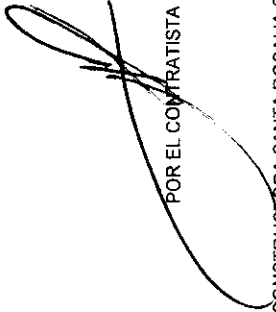  
POR EL CONTRATISTA

POR EL DEPARTAMENTO DE CONSTRUCCIÓN

CONSTRUCTORA SANTA ROSALIA S.A. DE C.V.

ING. RODOLFO ARMENDARIZ RONQUILLO

|            |   |        |                                                  |
|------------|---|--------|--------------------------------------------------|
| CONTRATO : | 040/2016   | TRAMO: | Perif. Fco. R. Almada y Carretera Cd. Cuauhtemoc |
| OBRA :     | <p>Construcción del Eje Sesenta (60) del Distribuidor Vial Zootecnia, Ubicado en Entronque del Periférico Francisco R. Almada y Carretera a Cd. Cuauhtémoc, Colonia Esperanza, y Zootecnia, en esta Ciudad de Chihuahua.</p> <p>CONTRATISTA: CONSTRUCTORA SANTA ROSALIA SA DE CV</p> |        |                                                  |

[illegible]

CONTRATISTA  
CONSTRUCTORA SANTA ROSALIA SA DE CV

~~RESIDENTE~~  
~~ING. RODOLFO ARMENDARIZ RONQUILLO~~

PERIF. R. ALMADA

RAMPA 1

VIALIDAD C.M.P.

FF.C.C.

SALIDA CUAUHTEMOC

TRANSPORTE CHIHUAHUENSES

OXXO

GASOLINERA

ENTRADA CHIHUAHUA

RAMPA 2

RAMPA 1 = 61.7

RAMPA 2 = 1.16

$\Sigma = 1.2$

EN ESTIMACIONES ANTERIORES SE CONSIDERÓ UN PAGO DE 1,040 M<sup>3</sup> COMO VOL. PARCIAL. AHORA SE CONSIDERA UN PAGO DE 100 M<sup>3</sup> DE VOL. PARCIAL.

VOL. = 100 M<sup>3</sup> VOL. PARCIAL


$$\begin{aligned} \text{RAMPA 1} &= 61.70 \text{ m}^3 \\ \text{RAMPA 2} &= 1,164.82 \text{ m}^3 \\ \hline \Sigma &= 1,226.52 \text{ m}^3 \end{aligned}$$

EN ESTIMACIONES ANTERIORES SE  
PAGO  $1,040 \text{ m}^3$  COMO VOLUMEN  
PARCIAL. AHORA SE PAGAN OTROS  
 $100 \text{ m}^3$  DE VOL. PARCIAL


$$VOL. = 100 M^3 \text{ VOL. PARCIAL}$$

## CURVA MASA RAMPA 1 RELLENO PARA ESTRUCTURAS


|              |        | AREA  |           | AREA 1 + AREA 2 |           | SEMIDIST. | VOLUMEN     |                |
|--------------|--------|-------|-----------|-----------------|-----------|-----------|-------------|----------------|
| CADENAMIENTO |        | CORTE | TERRAPLEN | CORTE           | TERRAPLEN |           | VOL. CORTE  | VOL. TERRAPLEN |
| 59+          | 999.36 |       | 1.54      |                 |           |           |             |                |
| 60+          | 000    |       | 1.51      | 0.00            | 3.05      | 0.32      | 0.00        | 0.98           |
| 60+          | 003.36 |       | 0.79      | 0.00            | 2.30      | 1.68      | 0.00        | 3.86           |
| 60+          | 003.36 |       | 1.75      | 0.00            | 2.54      | 0.00      | 0.00        | 0.00           |
| 60+          | 009.36 |       | 1.04      | 0.00            | 2.79      | 3.00      | 0.00        | 8.37           |
| 60+          | 009.36 |       | 2.01      | 0.00            | 3.05      | 0.00      | 0.00        | 0.00           |
| 60+          | 015.36 |       | 1.48      | 0.00            | 3.49      | 3.00      | 0.00        | 10.47          |
| 60+          | 015.36 |       | 2.46      | 0.00            | 3.94      | 0.00      | 0.00        | 0.00           |
| 60+          | 020    |       | 1.47      | 0.00            | 3.93      | 2.32      | 0.00        | 9.12           |
| 60+          | 023.36 |       | 1.46      | 0.00            | 2.93      | 1.68      | 0.00        | 4.92           |
| 60+          | 023.36 |       | 2.43      | 0.00            | 3.89      | 0.00      | 0.00        | 0.00           |
| 60+          | 025    |       | 2.05      | 0.00            | 4.48      | 0.82      | 0.00        | 3.67           |
| 60+          | 025    |       | 2.05      | 0.00            | 4.10      | 0.00      | 0.00        | 0.00           |
| 60+          | 029.36 |       | 0.82      | 0.00            | 2.87      | 2.18      | 0.00        | 6.26           |
| 60+          | 029.36 |       | 1.78      | 0.00            | 2.60      | 0.00      | 0.00        | 0.00           |
| 60+          | 035.36 |       | 1.11      | 0.00            | 2.89      | 3.00      | 0.00        | 8.67           |
| 60+          | 035.36 |       | 2.07      | 0.00            | 3.18      | 0.00      | 0.00        | 0.00           |
| 60+          | 038.63 |       | 1.22      | 0.00            | 3.29      | 1.64      | 0.00        | 5.38           |
| 60+          |        |       |           | 0.00            | 0.00      | 0.00      | 0.00        | 0.00           |
|              |        |       |           | 0.00            | 0.00      | 0.00      | 0.00        | 0.00           |
|              |        |       |           |                 |           |           | <b>0.00</b> | <b>61.70</b>   |

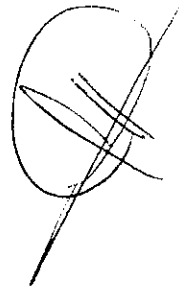


60+009.36

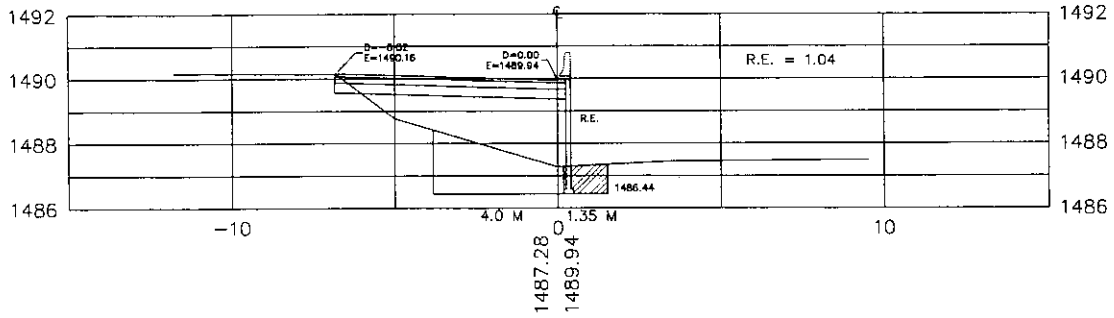


60+003.36

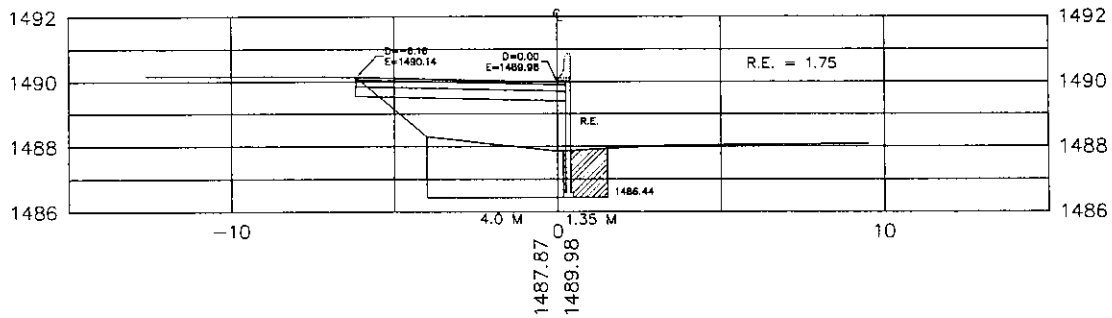


60+003.36

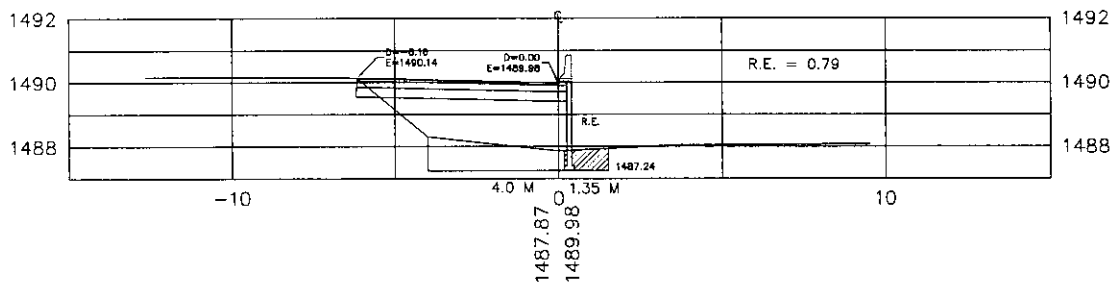


60+000

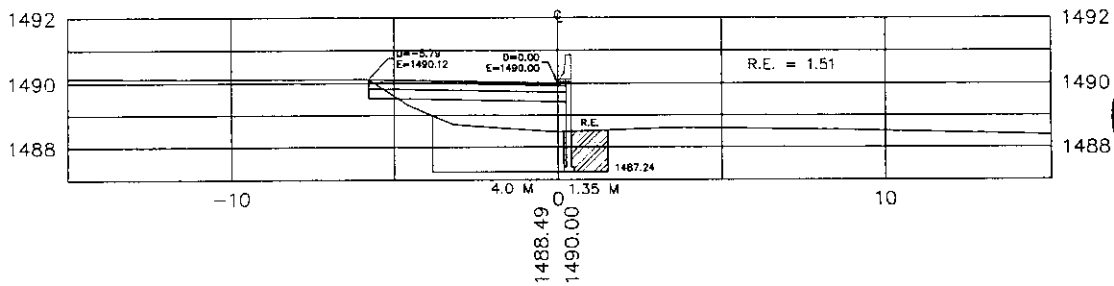


59+999.36

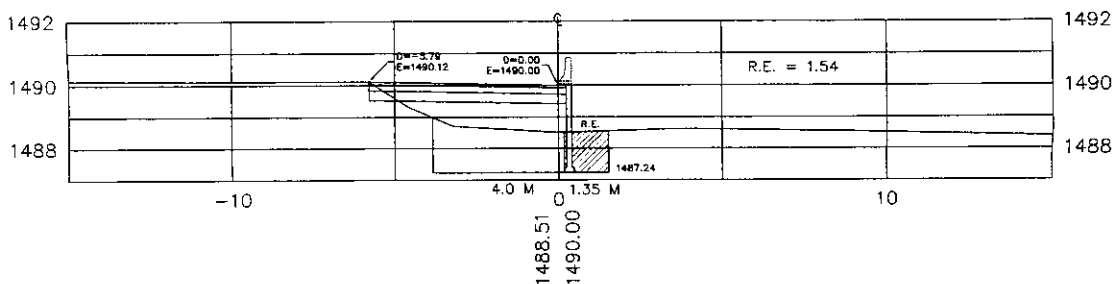


60+020

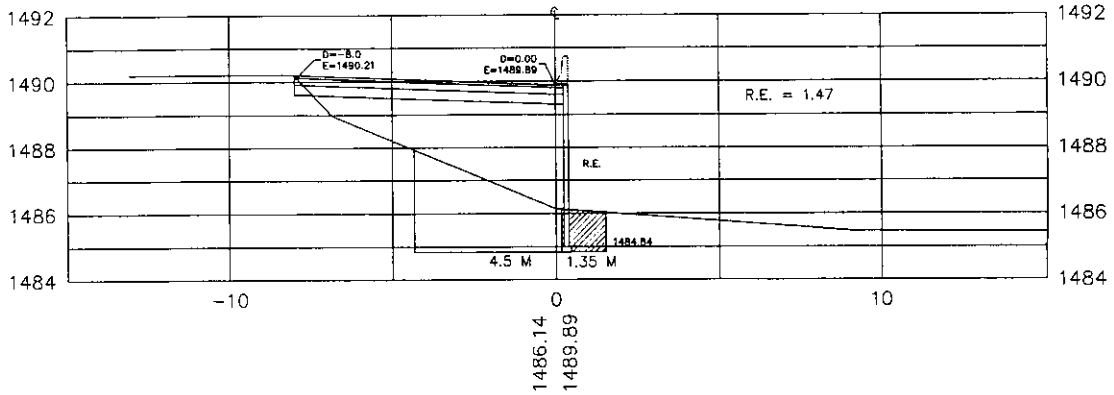


60+015.36

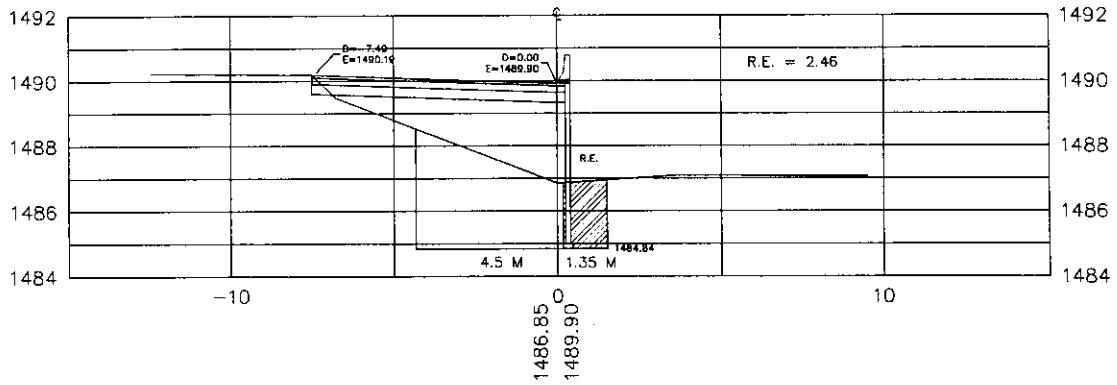


60+015.36

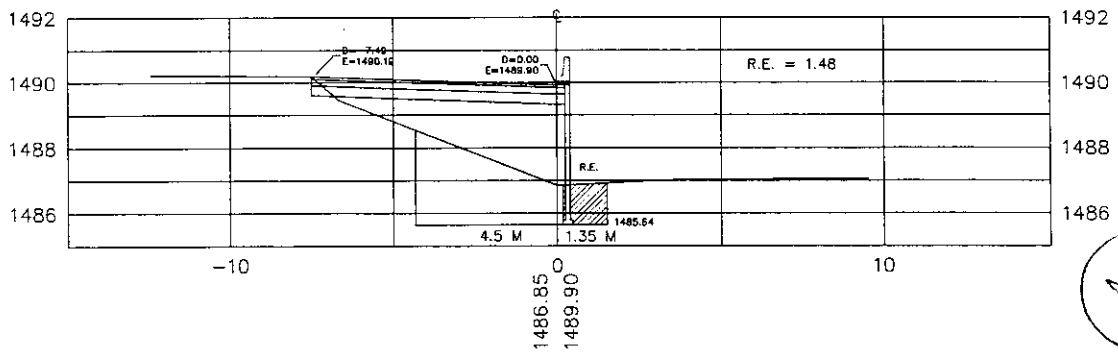


60+009.36

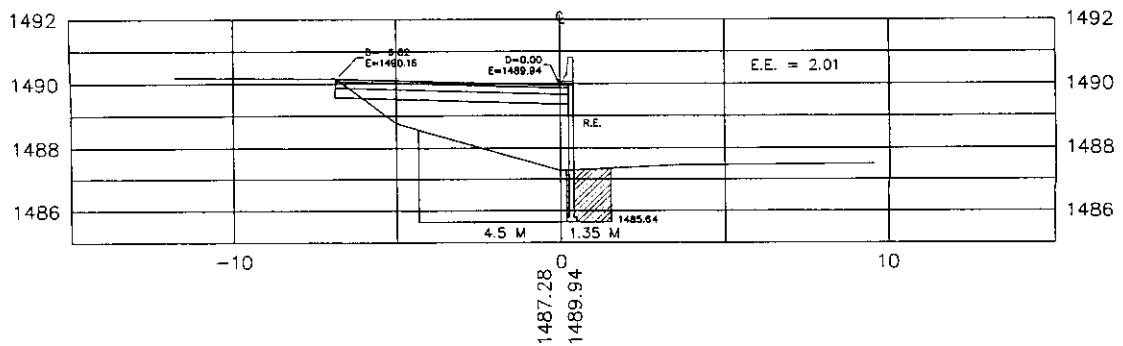


60+025

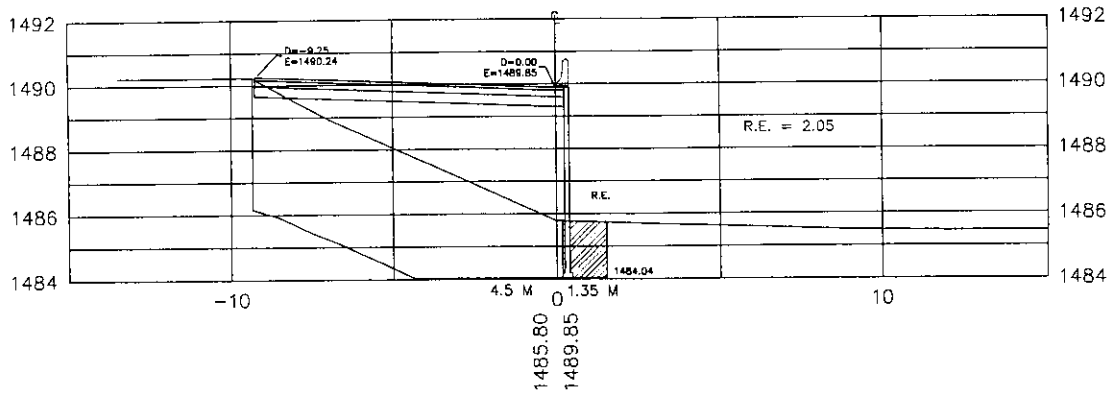



60+025

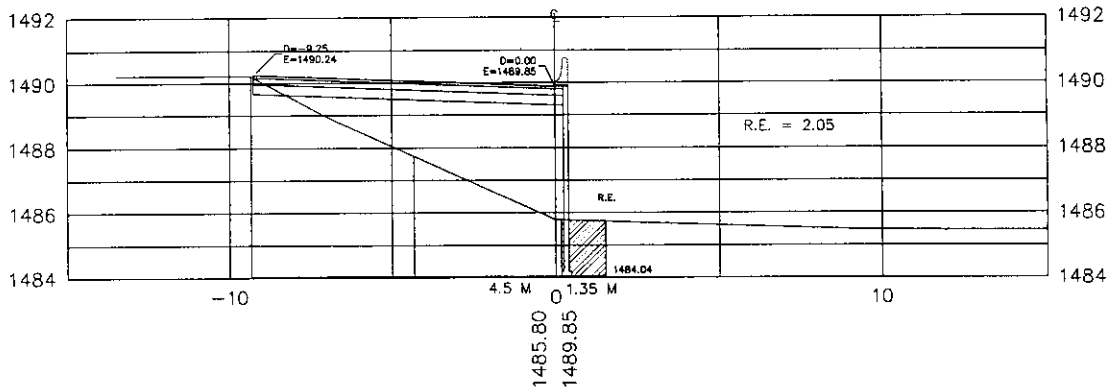


60+023.36

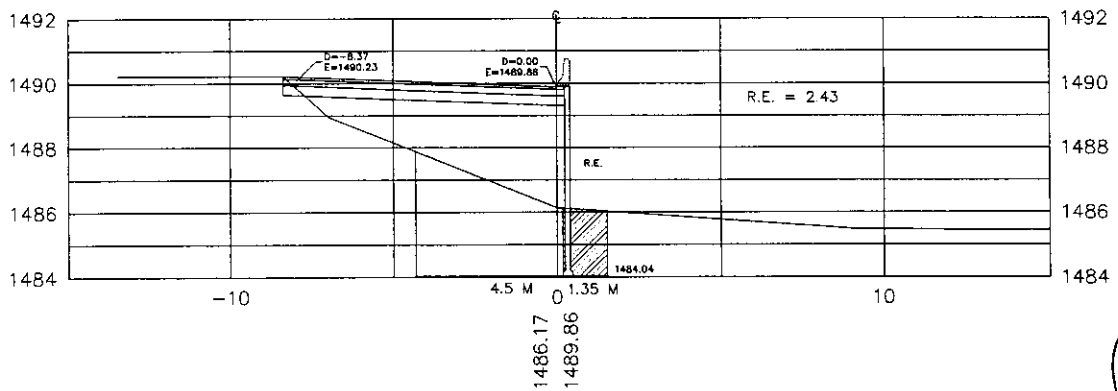


60+023.36

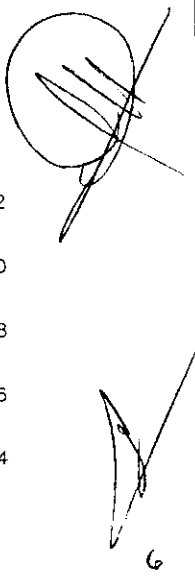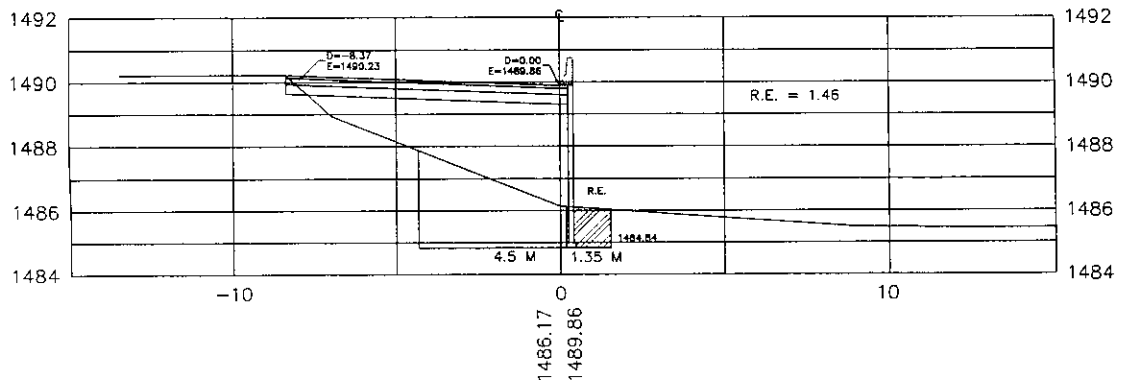


60+035.36

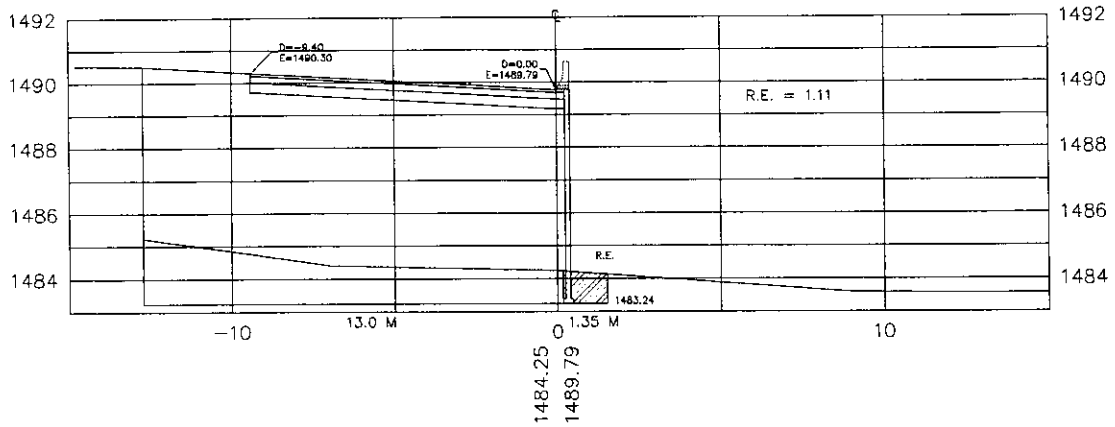

60+029.36

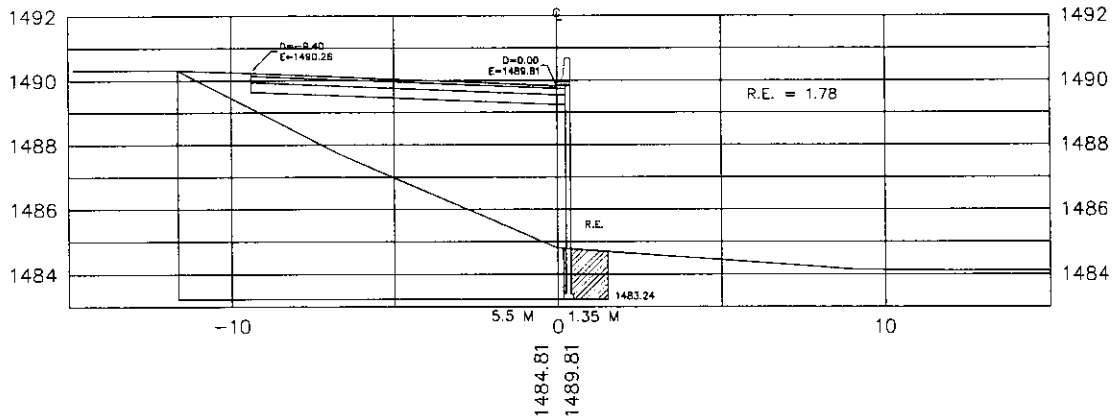


60+029.36

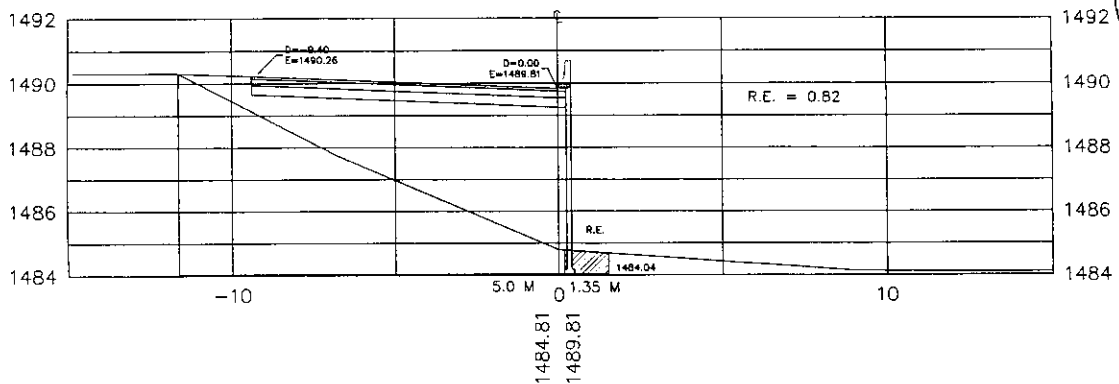


## CURVA MASA RAMPA 2 RELLENO PARA ESTRUCTURAS

| CADENAMIENTO |        | AREA  |           | AREA 1 + AREA 2 |           | SEMIDIST. | VOLUMEN     |                 |
|--------------|--------|-------|-----------|-----------------|-----------|-----------|-------------|-----------------|
|              |        | CORTE | TERRAPLEN | CORTE           | TERRAPLEN |           | VOL. CORTE  | VOL. TERRAPLEN  |
| 60+          | 308.44 |       | 9.44      |                 |           |           |             |                 |
| 60+          | 311.45 |       | 9.43      | 0               | 18.87     | 1.51      | 0.00        | 28.40           |
| 60+          | 311.45 |       | 4.68      | 0               | 14.11     | 0.00      | 0.00        | 0.00            |
| 60+          | 320    |       | 4.18      | 0               | 8.86      | 4.28      | 0.00        | 37.88           |
| 60+          | 320.69 |       | 4.19      | 0               | 8.37      | 0.34      | 0.00        | 2.89            |
| 60+          | 320.69 |       | 5.14      | 0               | 9.33      | 0.00      | 0.00        | 0.00            |
| 60+          | 340    |       | 4.29      | 0               | 9.43      | 9.66      | 0.00        | 91.05           |
| 60+          | 352.69 |       | 4.40      | 0               | 8.69      | 6.35      | 0.00        | 55.14           |
| 60+          | 352.69 |       | 5.17      | 0               | 9.57      | 0.00      | 0.00        | 0.00            |
| 60+          | 360    |       | 4.60      | 0               | 9.77      | 3.66      | 0.00        | 35.71           |
| 60+          | 362.95 |       | 4.62      | 0               | 9.22      | 1.47      | 0.00        | 13.60           |
| 60+          | 362.95 |       | 5.59      | 0               | 10.21     | 0.00      | 0.00        | 0.00            |
| 60+          | 378.69 |       | 4.52      | 0               | 10.11     | 7.87      | 0.00        | 79.57           |
| 60+          | 378.69 |       | 5.47      | 0               | 9.99      | 0.00      | 0.00        | 0.00            |
| 60+          | 380    |       | 5.48      | 0               | 10.95     | 0.66      | 0.00        | 7.17            |
| 60+          | 384.95 |       | 5.30      | 0               | 10.78     | 2.47      | 0.00        | 26.68           |
| 60+          | 384.95 |       | 6.27      | 0               | 11.57     | 0.00      | 0.00        | 0.00            |
| 60+          | 400    |       | 4.77      | 0               | 11.04     | 7.53      | 0.00        | 83.08           |
| 60+          | 412.69 |       | 4.78      | 0               | 9.55      | 6.35      | 0.00        | 60.59           |
| 60+          | 412.69 |       | 5.68      | 0               | 10.46     | 0.00      | 0.00        | 0.00            |
| 60+          | 416.95 |       | 5.47      | 0               | 11.15     | 2.13      | 0.00        | 23.75           |
| 60+          | 416.95 |       | 6.46      | 0               | 11.93     | 0.00      | 0.00        | 0.00            |
| 60+          | 420    |       | 5.39      | 0               | 11.85     | 1.53      | 0.00        | 18.07           |
| 60+          | 436.69 |       | 4.48      | 0               | 9.87      | 8.35      | 0.00        | 82.37           |
| 60+          | 436.69 |       | 5.43      | 0               | 9.91      | 0.00      | 0.00        | 0.00            |
| 60+          | 440    |       | 5.61      | 0               | 11.04     | 1.66      | 0.00        | 18.27           |
| 60+          | 452.95 |       | 5.06      | 0               | 10.67     | 6.47      | 0.00        | 69.09           |
| 60+          | 452.95 |       | 6.03      | 0               | 11.09     | 0.00      | 0.00        | 0.00            |
| 60+          | 460    |       | 5.19      | 0               | 11.22     | 3.53      | 0.00        | 39.55           |
| 60+          | 466.69 |       | 4.91      | 0               | 10.10     | 3.35      | 0.00        | 33.78           |
| 60+          | 466.69 |       | 5.87      | 0               | 10.78     | 0.00      | 0.00        | 0.00            |
| 60+          | 474.95 |       | 5.07      | 0               | 10.94     | 4.13      | 0.00        | 45.18           |
| 60+          | 474.95 |       | 5.97      | 0               | 11.04     | 0.00      | 0.00        | 0.00            |
| 60+          | 480    |       | 5.72      | 0               | 11.69     | 2.53      | 0.00        | 29.52           |
| 60+          | 498.95 |       | 2.87      | 0               | 8.59      | 9.47      | 0.00        | 81.39           |
| 60+          | 498.95 |       | 4.76      | 0               | 7.63      | 0.00      | 0.00        | 0.00            |
| 60+          | 500    |       | 4.75      | 0               | 9.51      | 0.53      | 0.00        | 4.99            |
| 60+          | 518.69 |       | 3.87      | 0               | 8.62      | 9.35      | 0.00        | 80.55           |
| 60+          | 518.69 |       | 4.88      | 0               | 8.75      | 0.00      | 0.00        | 0.00            |
| 60+          | 520    |       | 1.57      | 0               | 6.45      | 0.65      | 0.00        | 4.22            |
| 60+          | 522.95 |       | 1.49      | 0               | 3.06      | 1.48      | 0.00        | 4.51            |
| 60+          | 522.95 |       | 1.49      | 0               | 2.98      | 0.00      | 0.00        | 0.00            |
| 60+          | 540    |       | 1.31      | 0               | 2.80      | 8.52      | 0.00        | 23.87           |
| 60+          | 546.95 |       | 0.98      | 0               | 2.29      | 3.48      | 0.00        | 7.96            |
| 60+          | 546.95 |       | 1.94      | 0               | 2.92      | 0.00      | 0.00        | 0.00            |
| 60+          | 560    |       | 1.36      | 0               | 3.30      | 6.52      | 0.00        | 21.53           |
| 60+          | 560.89 |       | 1.28      | 0               | 2.64      | 0.00      | 0.00        | 0.00            |
| 60+          | 566.95 |       | 0.68      | 0               | 1.96      | 3.03      | 0.00        | 5.94            |
| 60+          | 566.95 |       | 1.68      | 0               | 2.36      | 0.00      | 0.00        | 0.00            |
| 60+          | 580    |       | 1.37      | 0               | 3.05      | 6.52      | 0.00        | 19.90           |
| 60+          | 586.95 |       | 2.14      | 0               | 3.51      | 3.48      | 0.00        | 12.20           |
| 60+          | 586.95 |       | 1.24      | 0               | 3.38      | 0.00      | 0.00        | 0.00            |
| 60+          | 598.72 |       | 1.55      | 0               | 2.79      | 5.88      | 0.00        | 16.42           |
| 60+          |        |       |           | 0               | 0.00      | 0.00      | 0.00        | 0.00            |
| 60+          |        |       |           | 0               | 0.00      | 0.00      | 0.00        | 0.00            |
|              |        |       |           |                 |           |           | <b>0.00</b> | <b>1,164.82</b> |


60+311.45

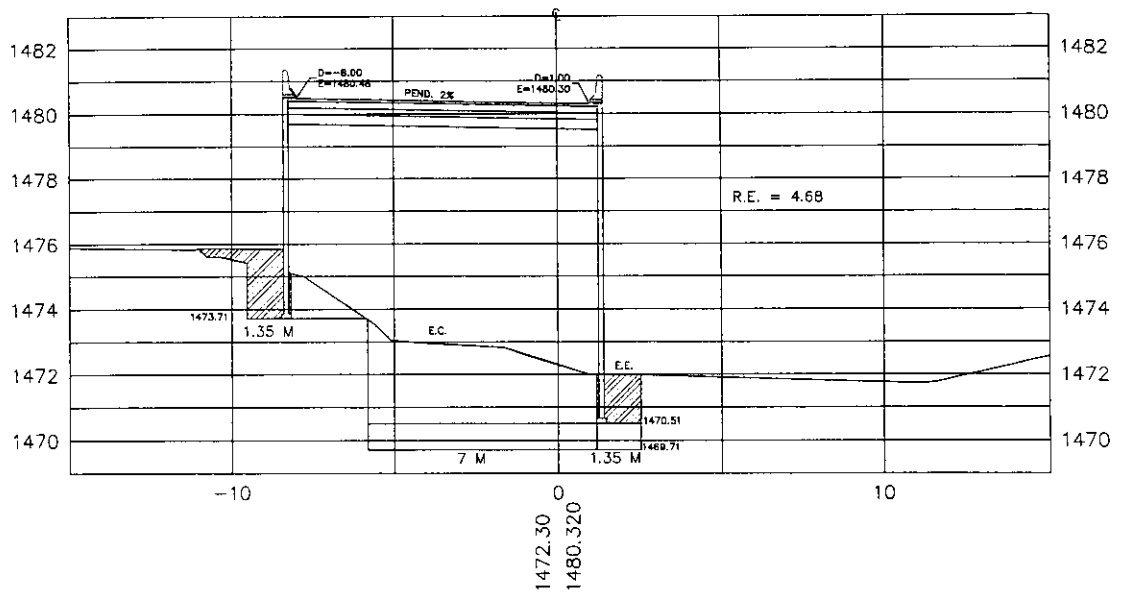


60+311.45

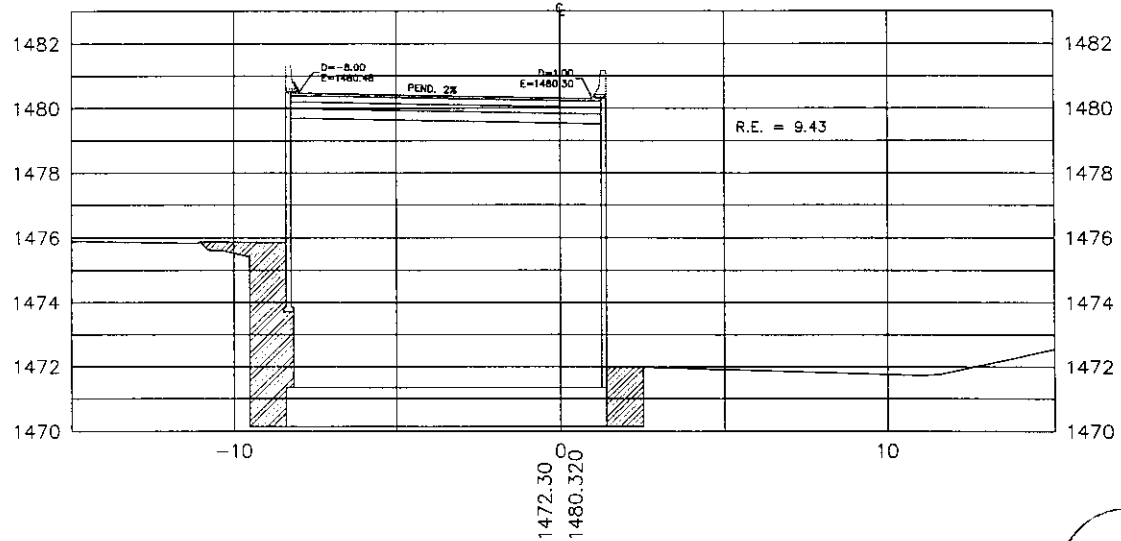


60+308.44  
ESTRIBO 7

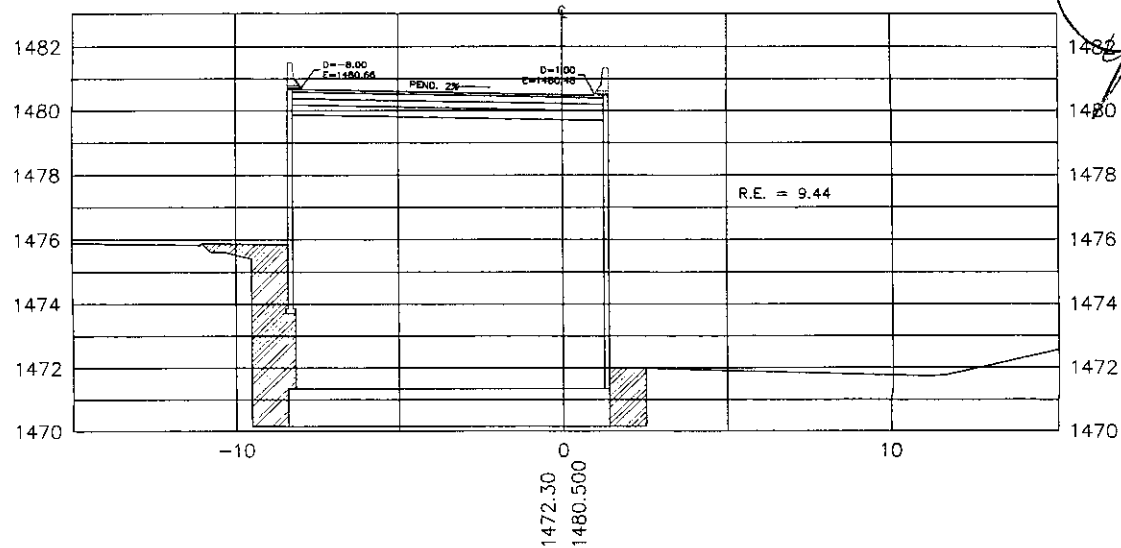


60+320.69

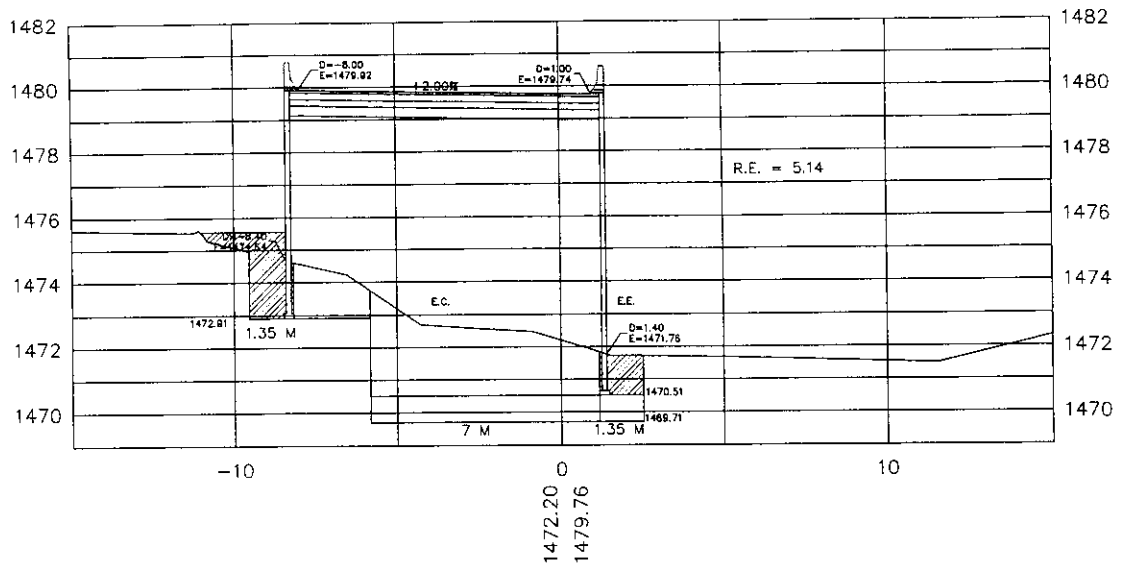


60+320.69

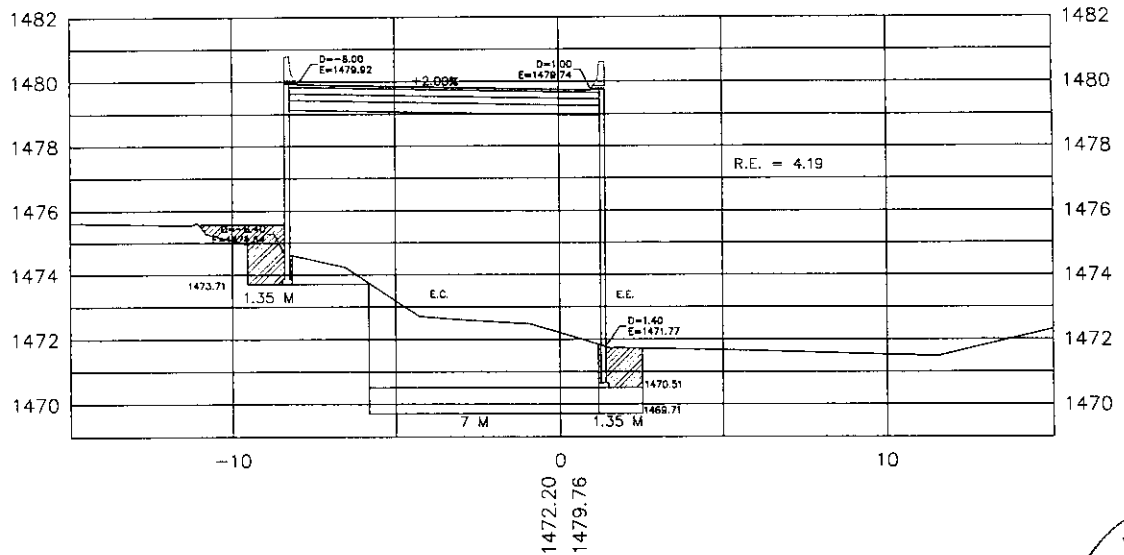


60+320

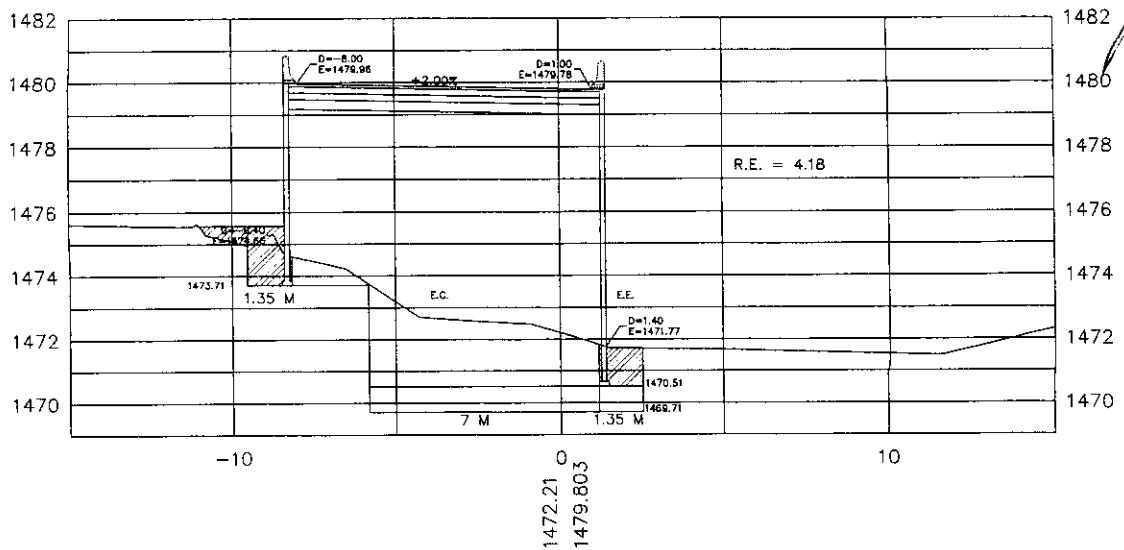


60+352.69

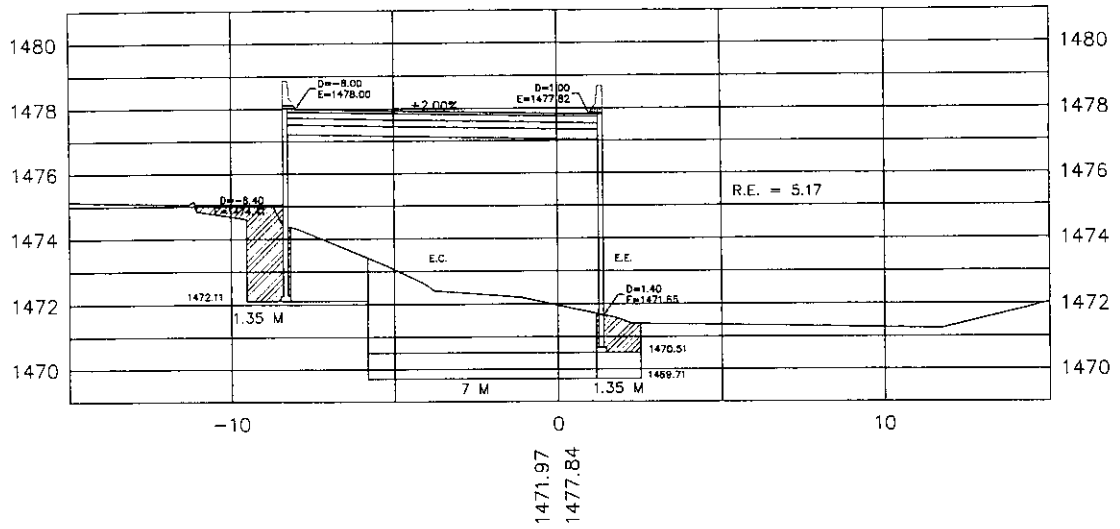

60+352.69

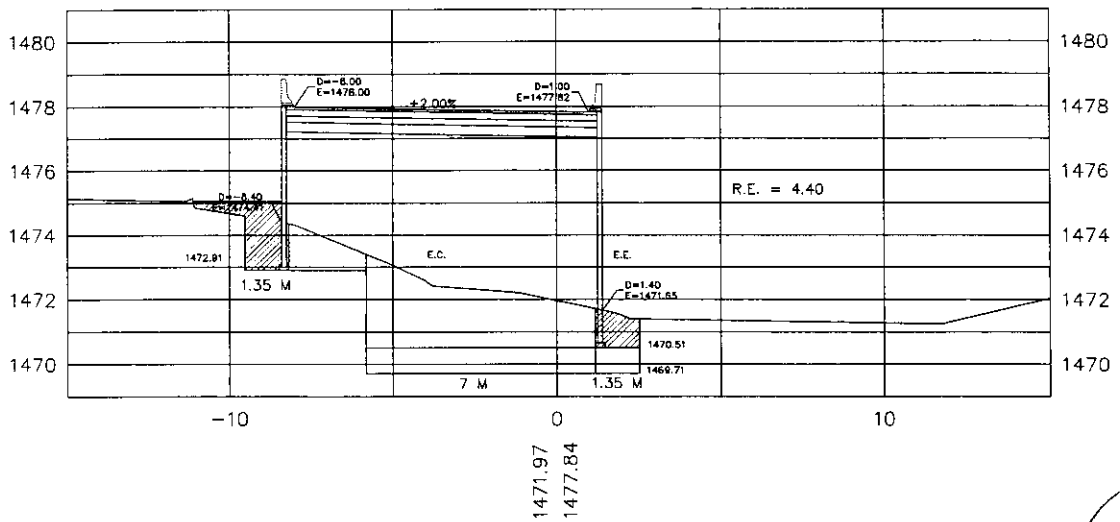

60+340

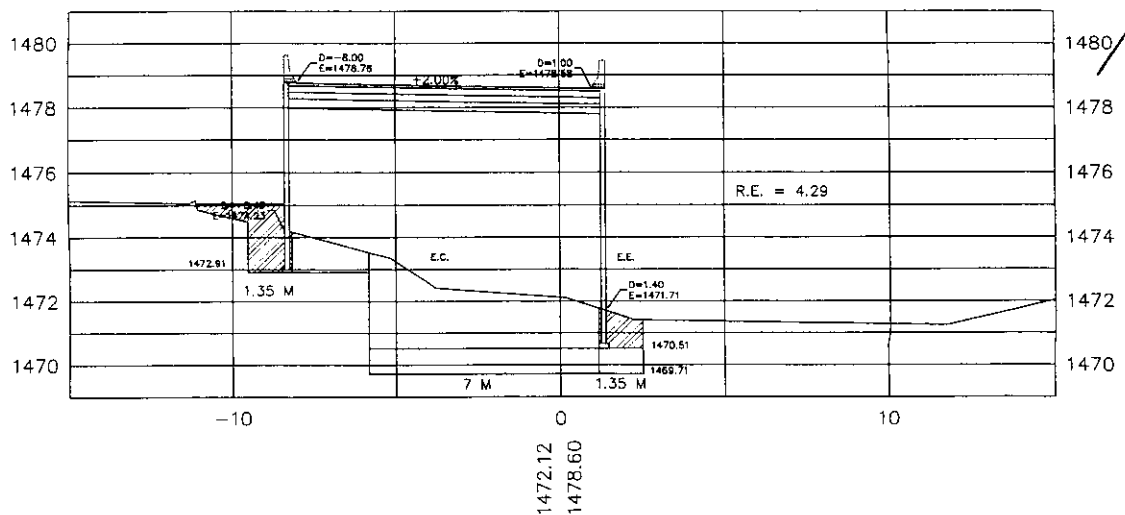

[illegible]





[illegible]

3


60+380

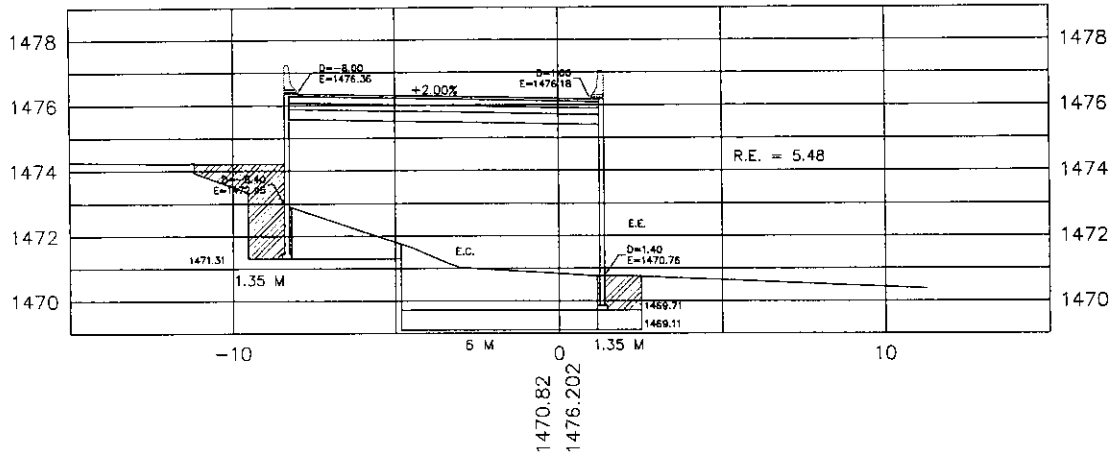


60+378.69

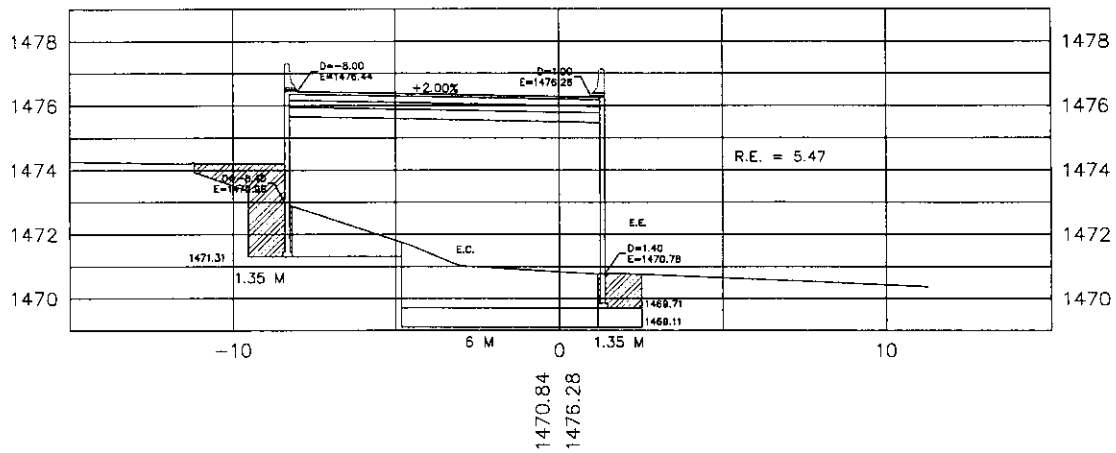


60+378.69

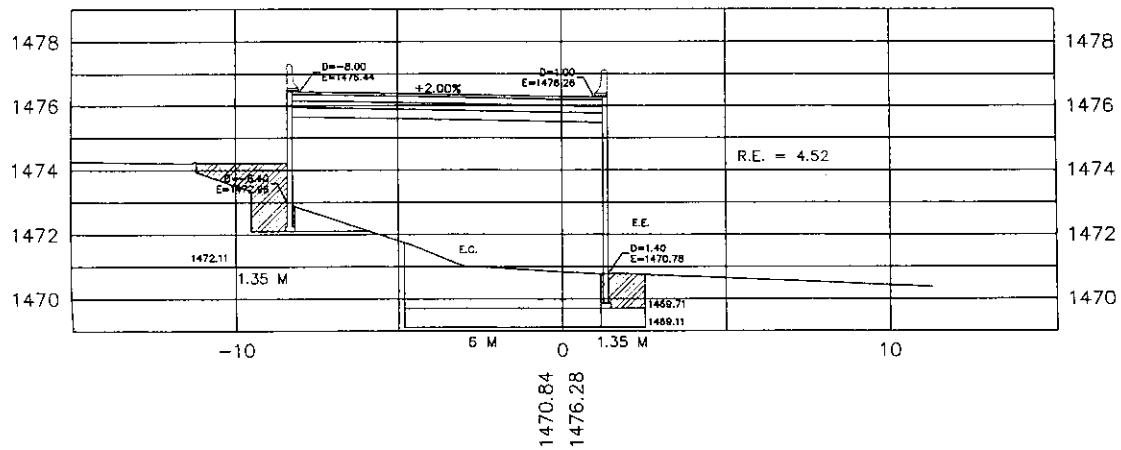


60+412.69

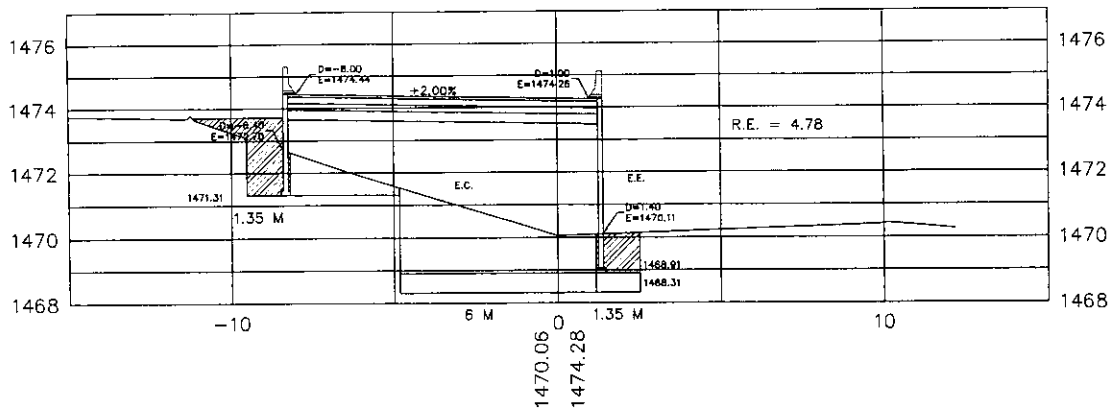


60+400

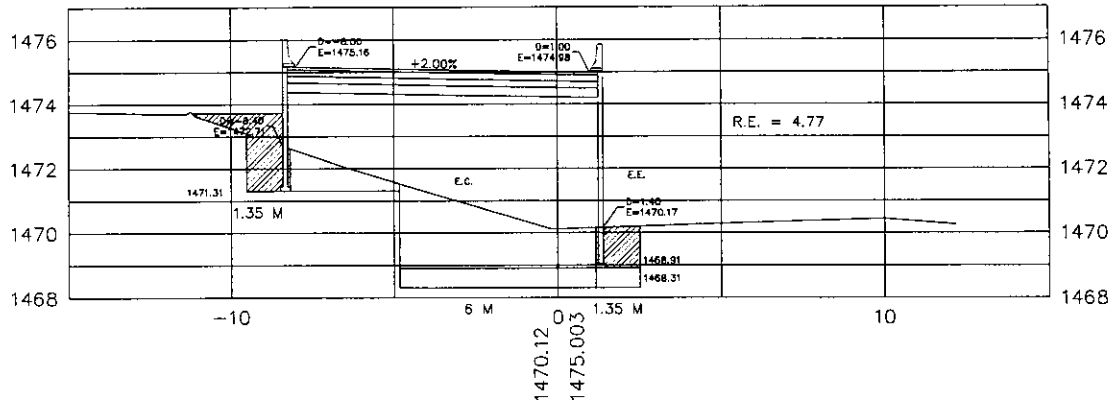


60+384.95

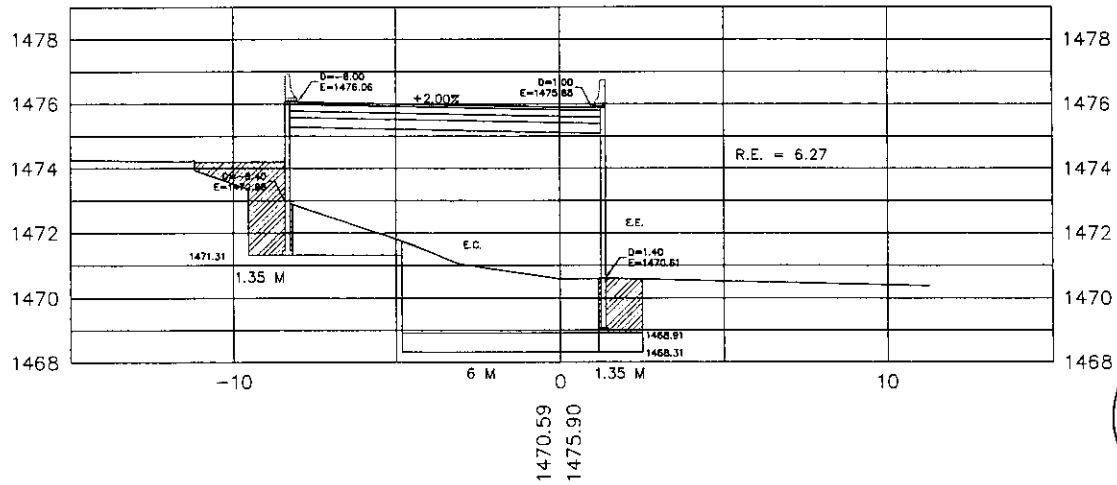


60+384.95

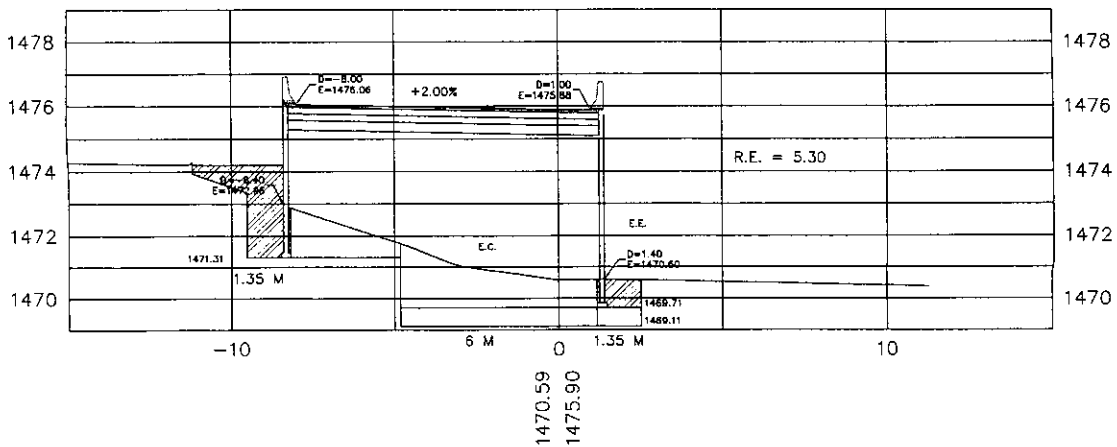


60+416.95

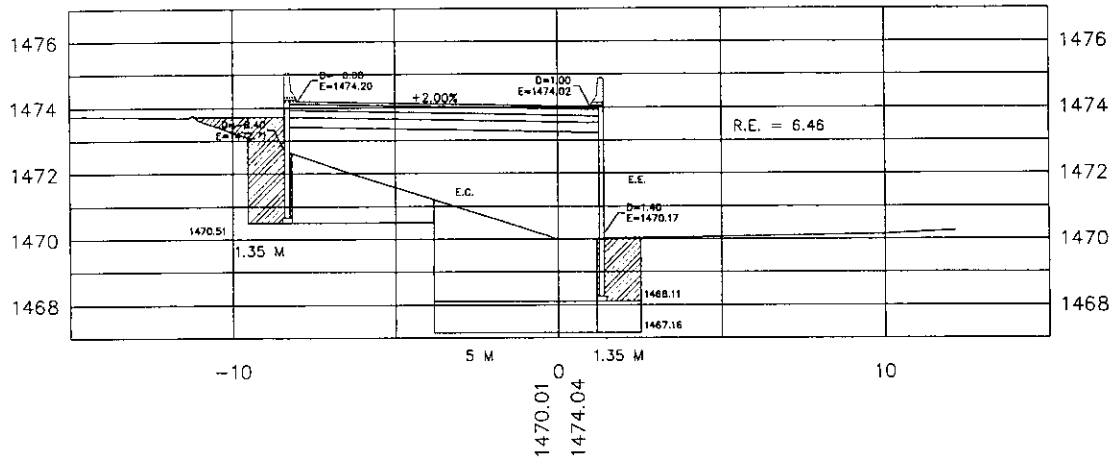


60+416.95

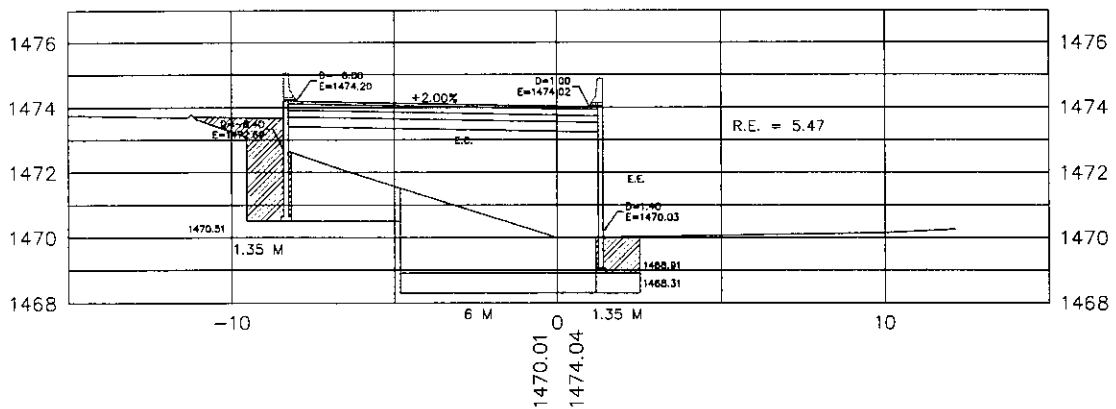


60+412.69

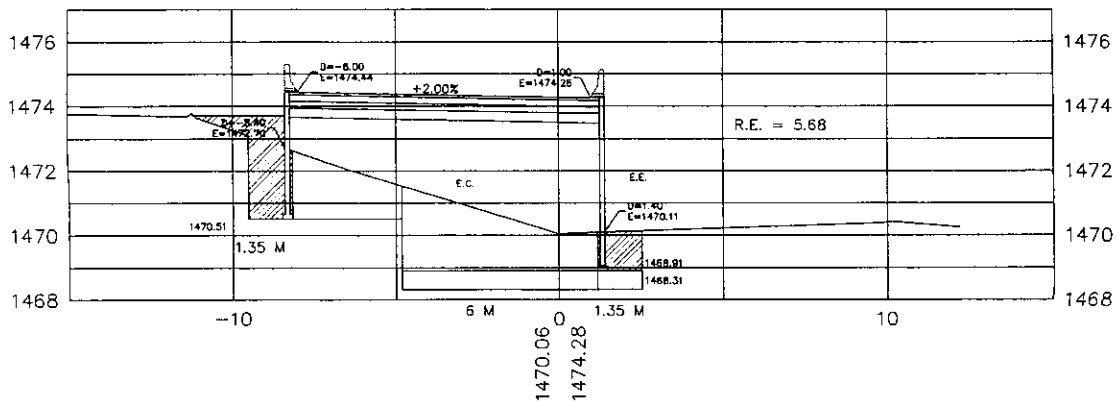


60+440

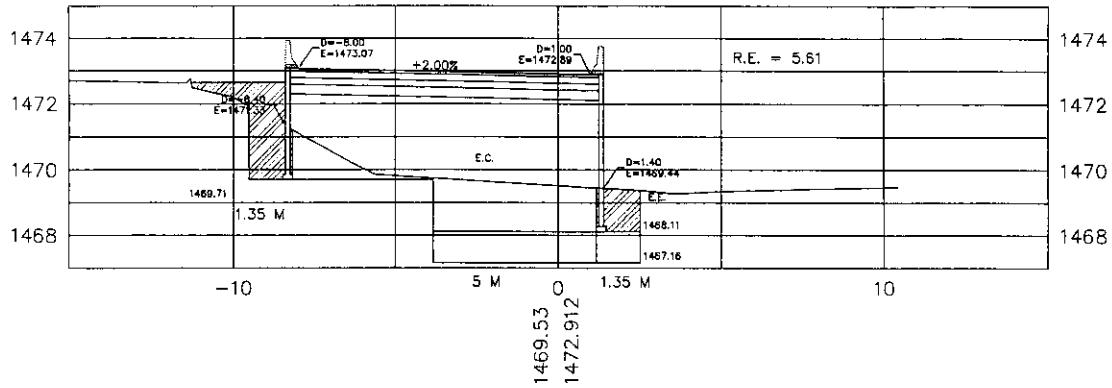



60+436.69

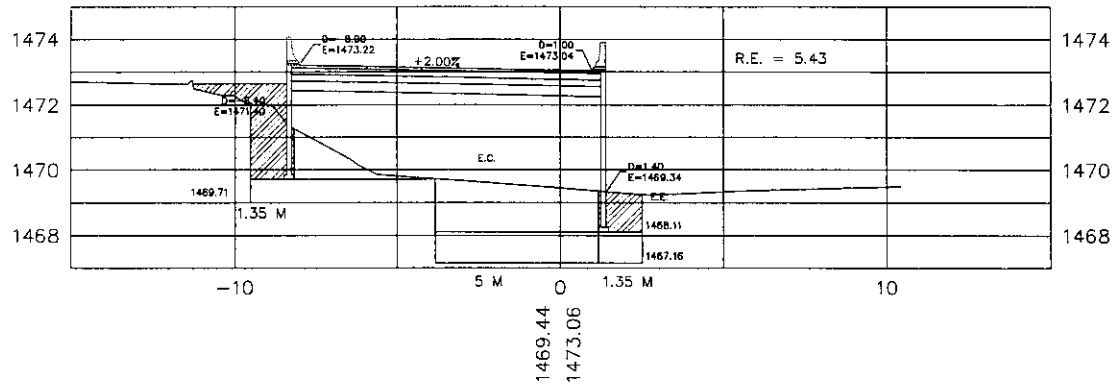


60+436.69

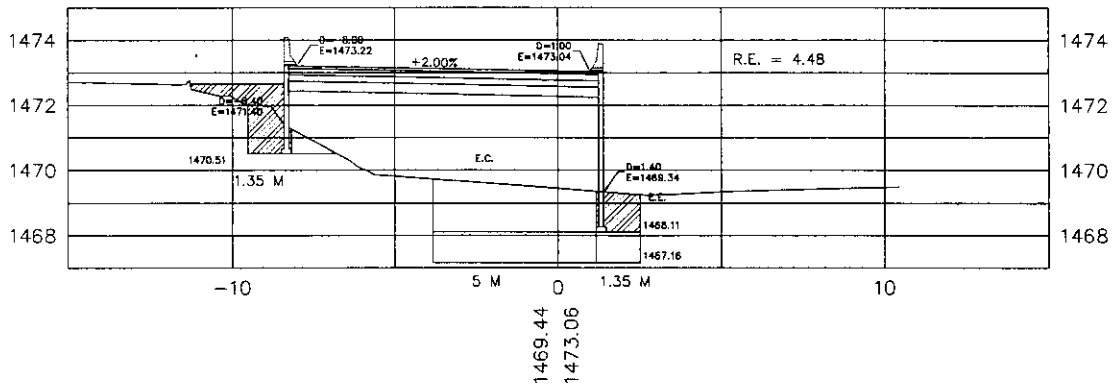


60+420

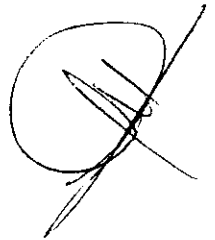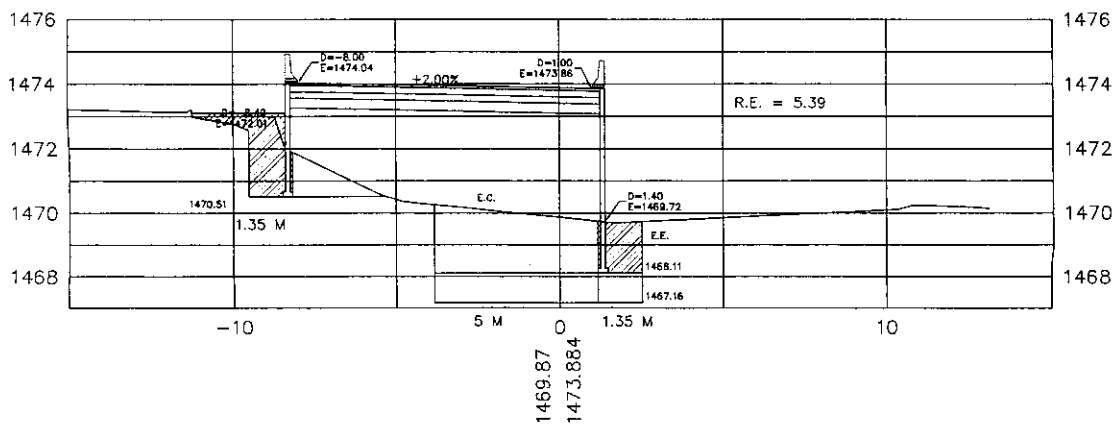


60+466.69

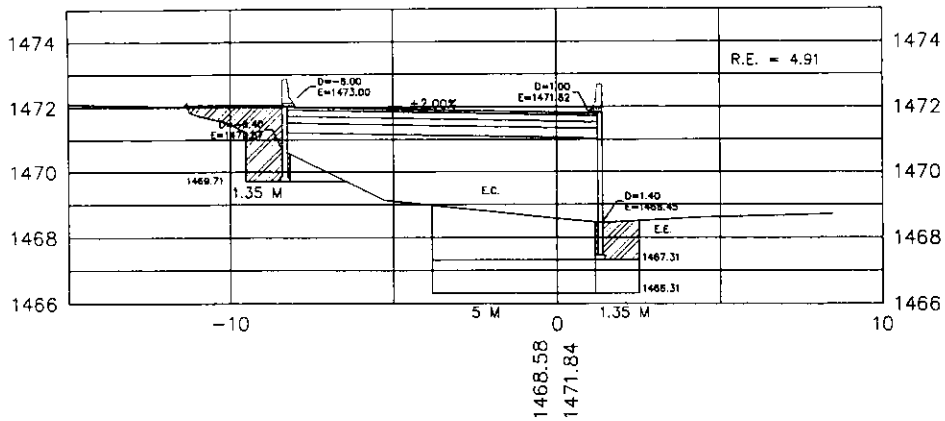


60+480

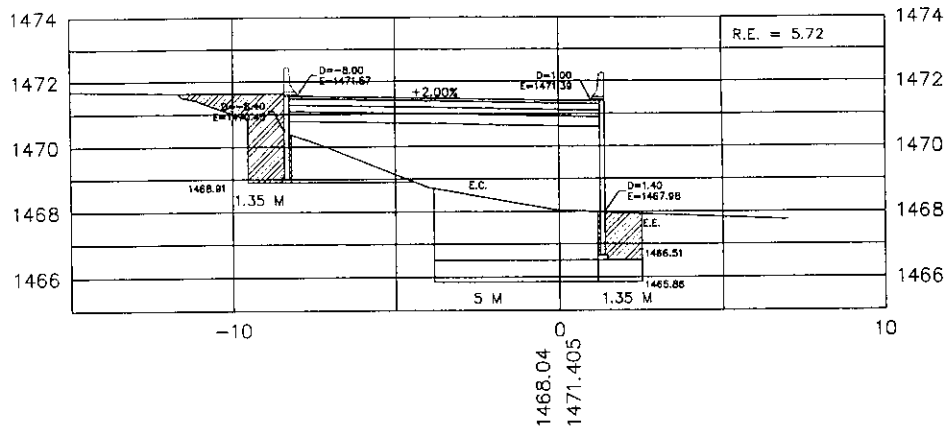



60+474.95

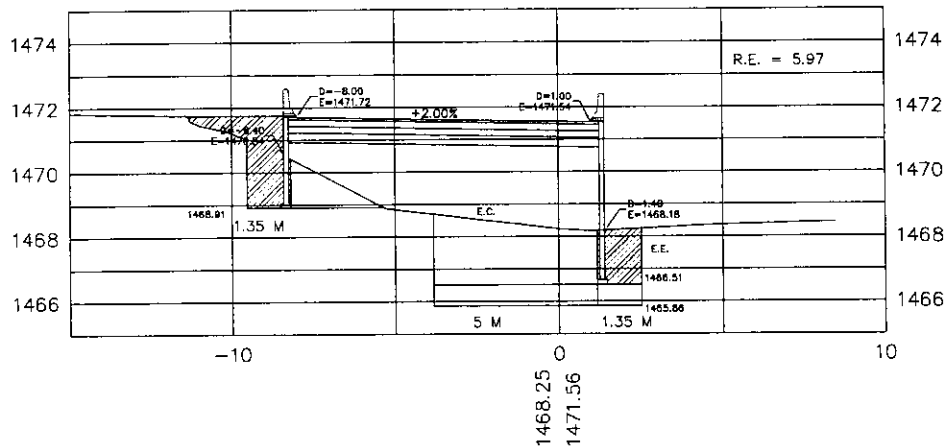


60+474.95

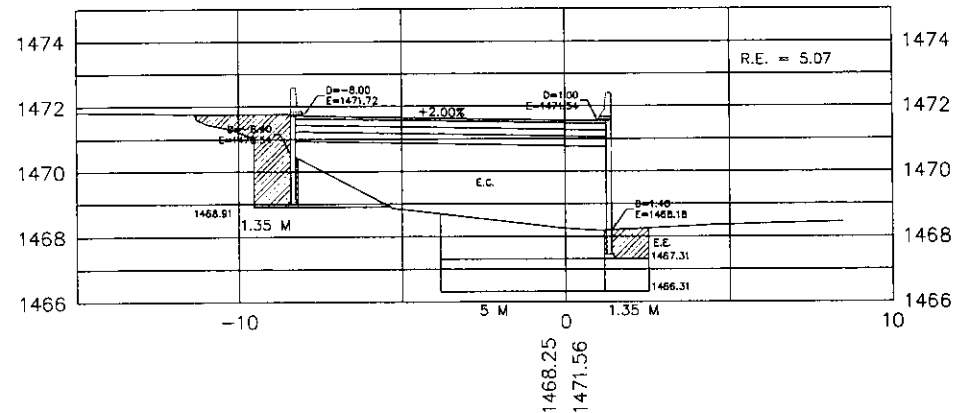


60+466.69

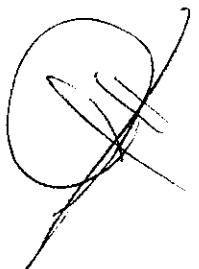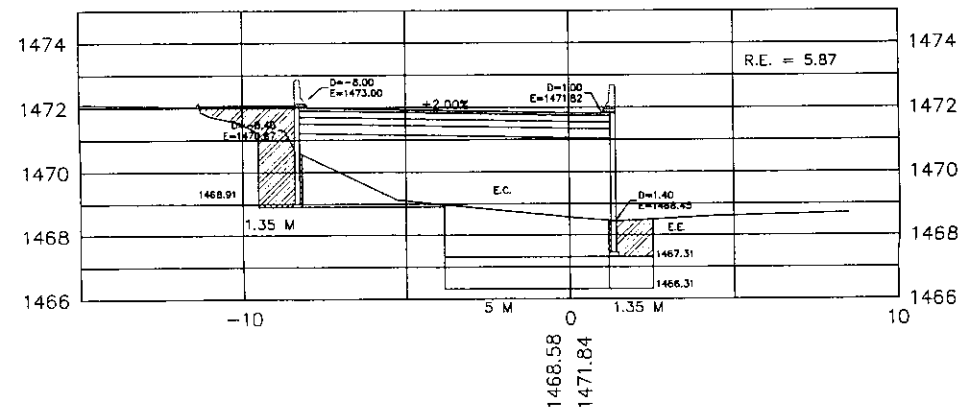


60+518.69

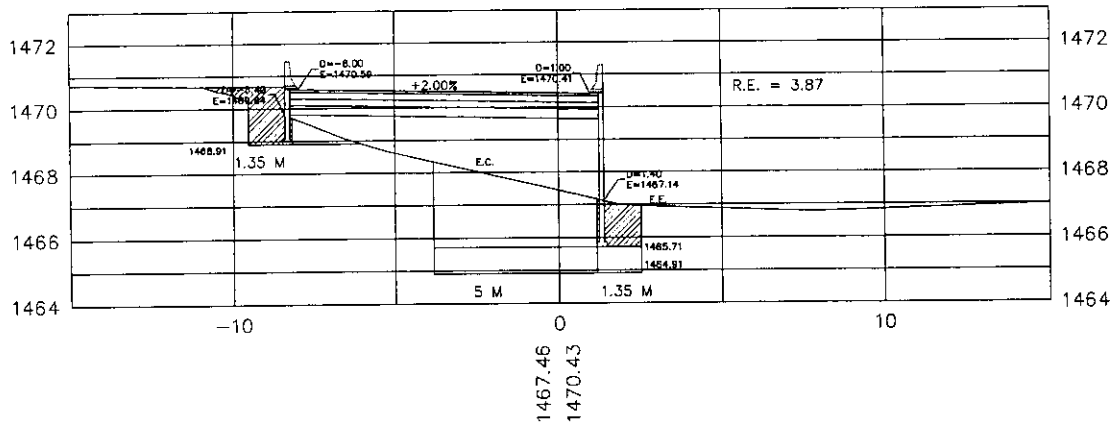


60+500

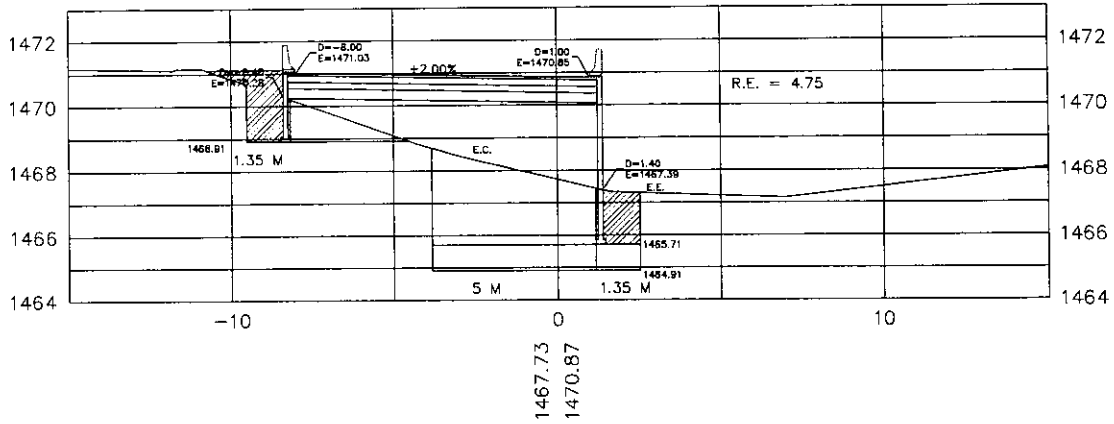


60+498.95

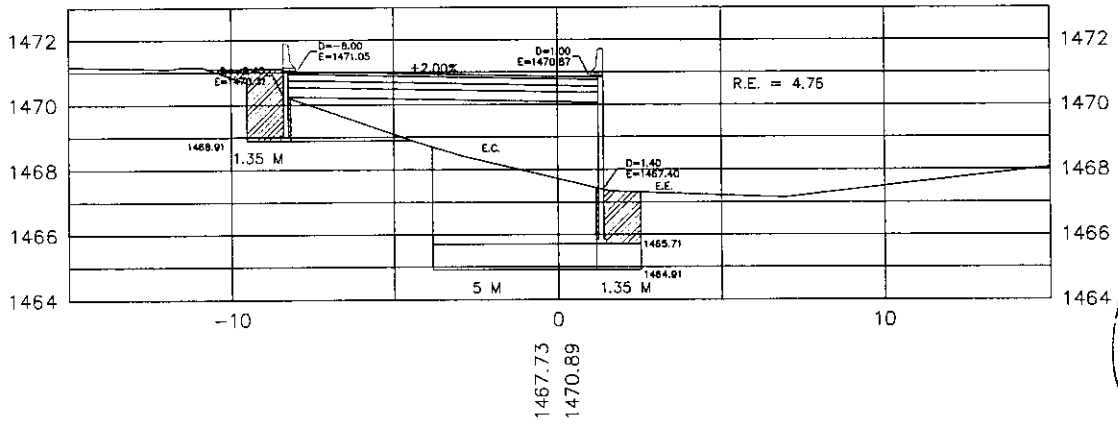


60+498.95

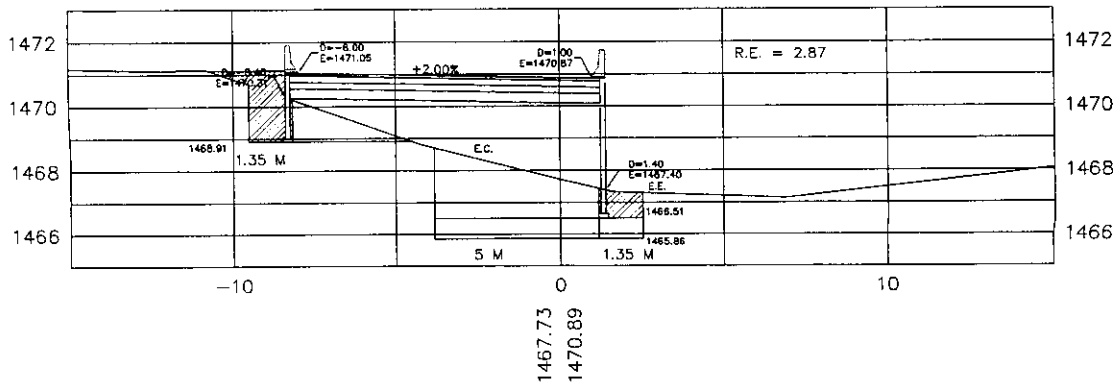


60+522.95

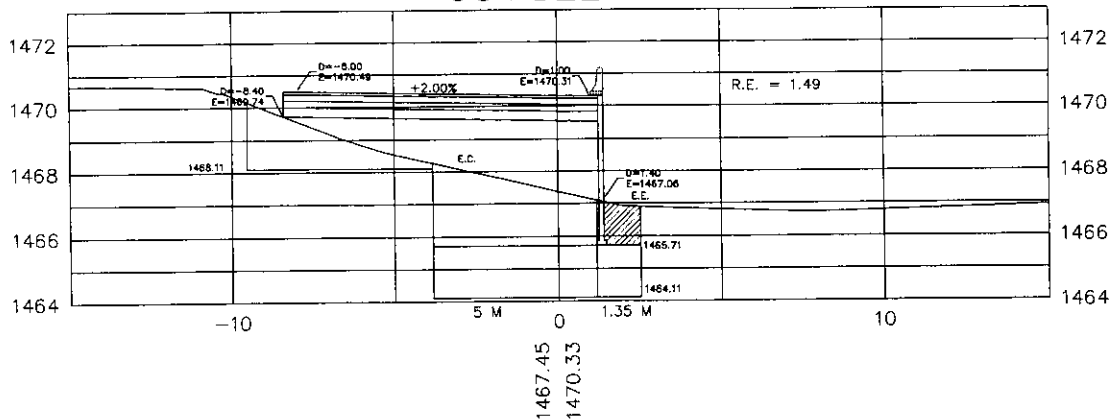


60+522.95

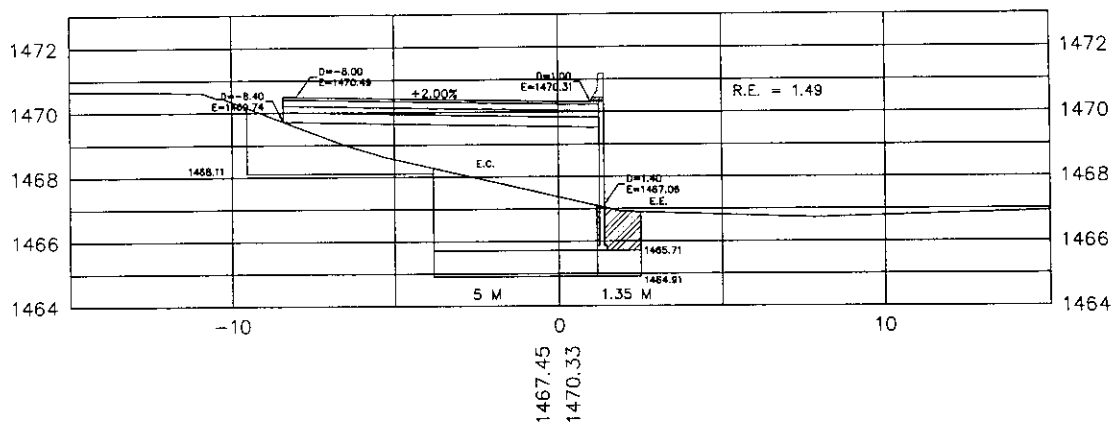


60+520

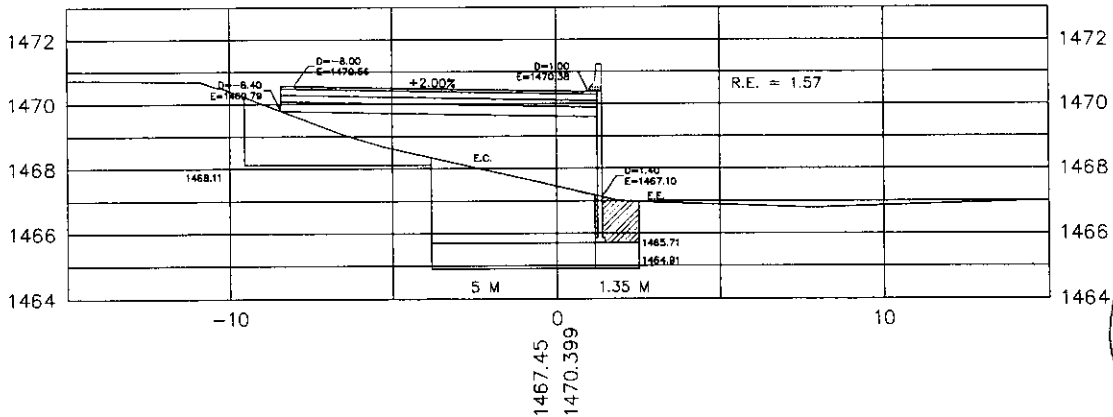


60+518.69

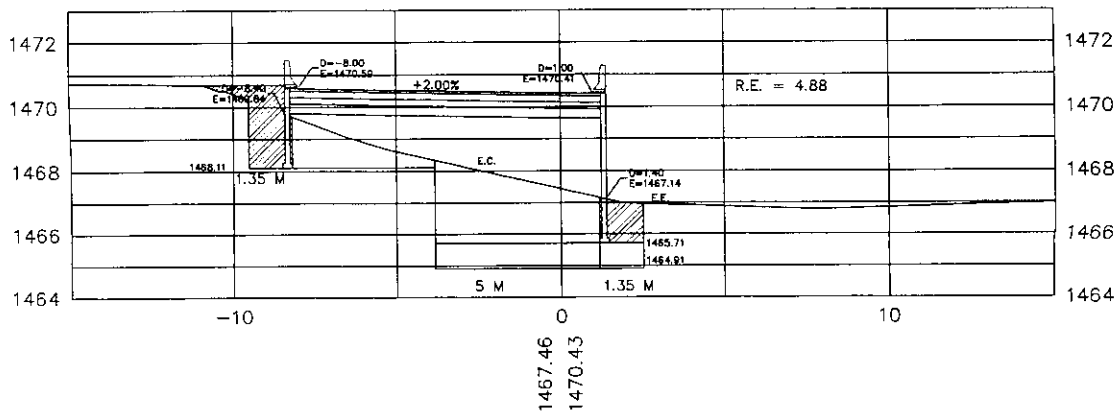


60+560

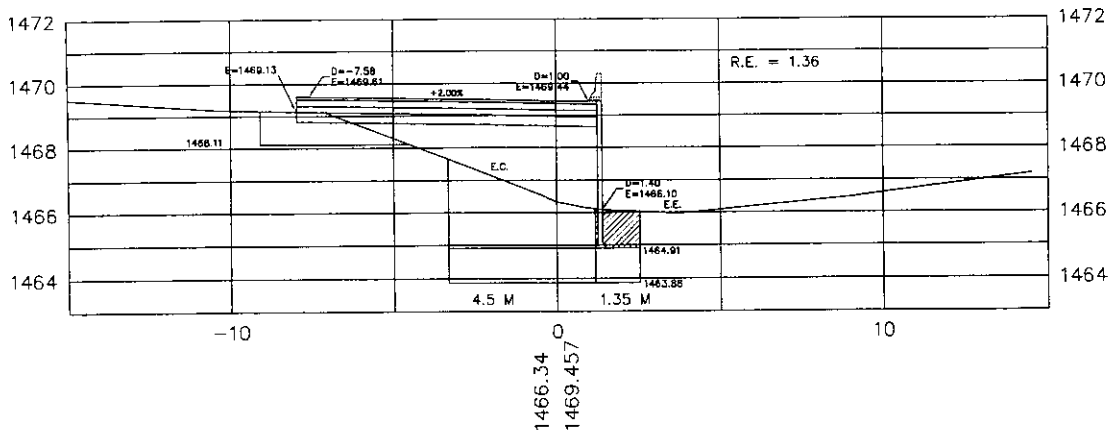


60+546.95

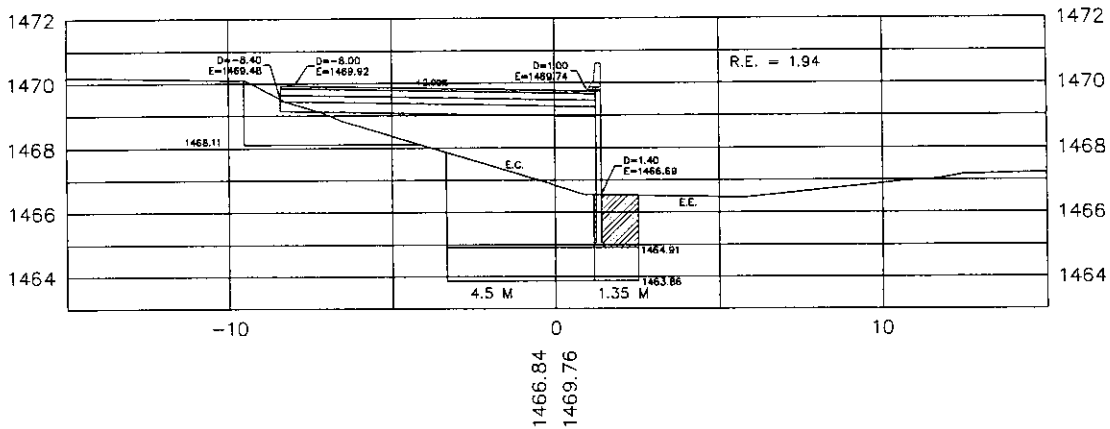


60+546.95

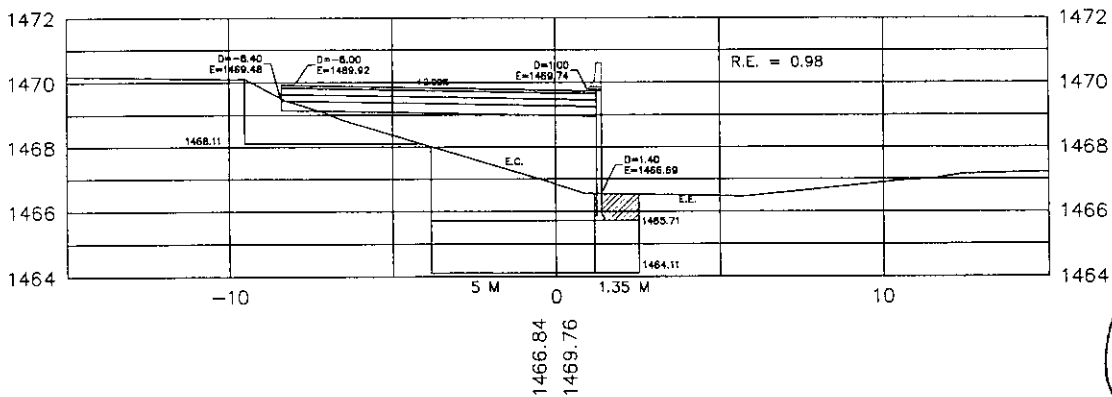


60+540

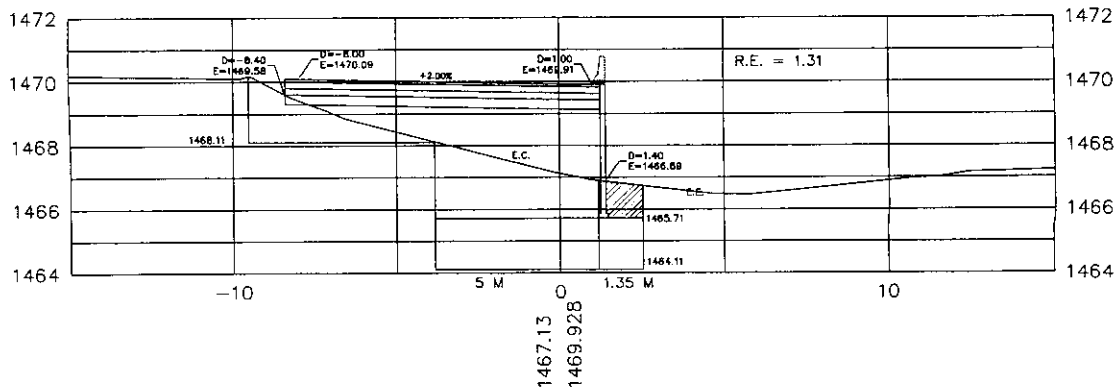


60+580

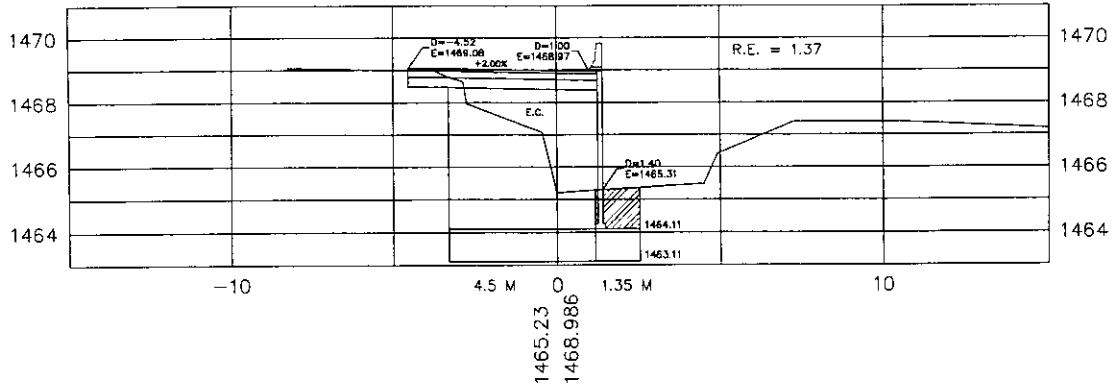


60+566.95

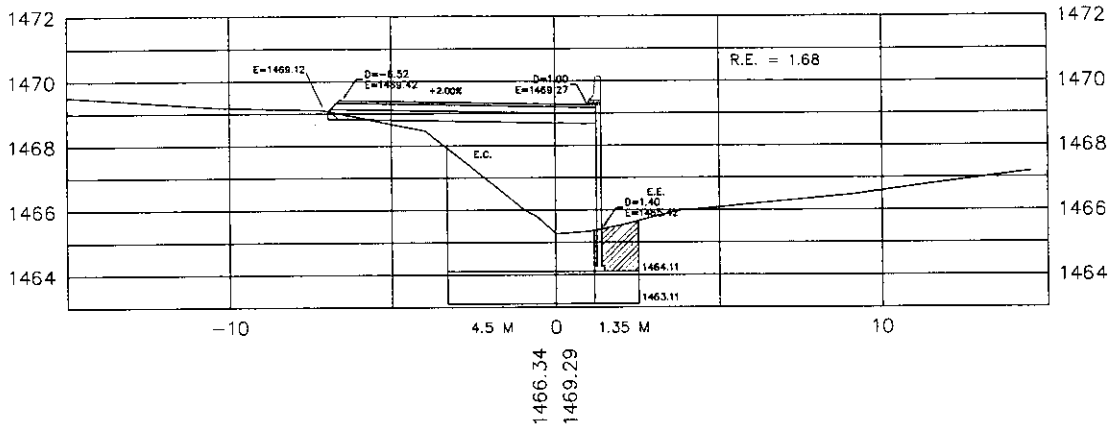

60+566.95

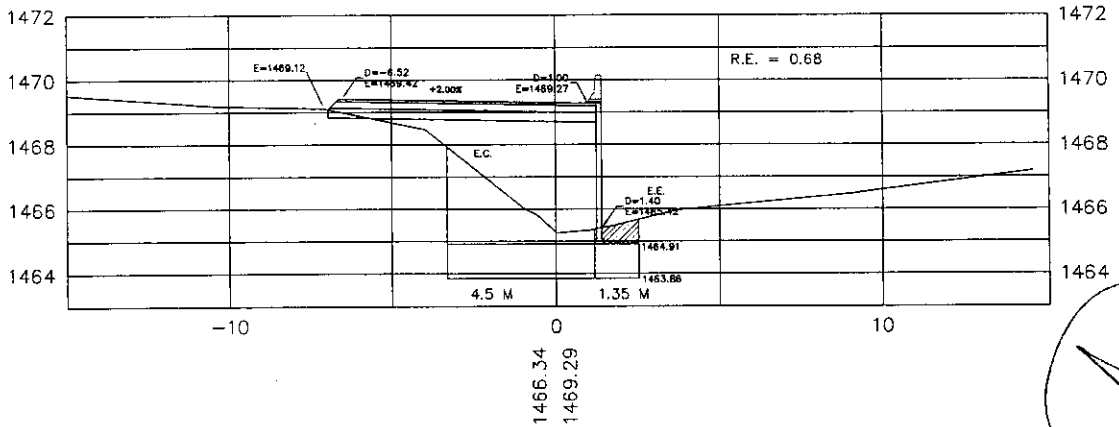

60+560.89

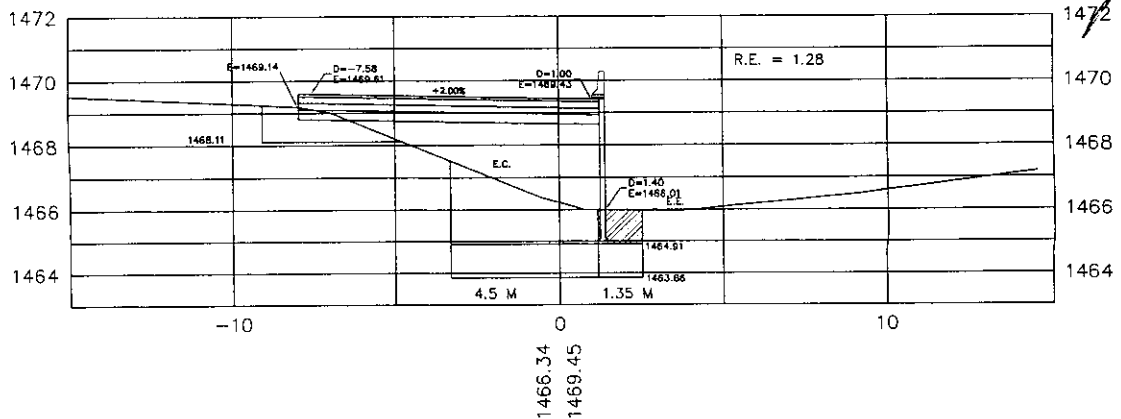

[illegible][illegible]

24


|            |   |              |                                                  |
|------------|---|--------------|--------------------------------------------------|
| CONTRATO : | 040/2016   | TRAMO:       | Perif. Fco. R. Almada y Carretera Cd. Cuauhtemoc |
| OBRA :     | Construcción del Eje Sesenta (60) del Distribuidor Vial Zootecnia, Ubicado en Entronque del Periférico Francisco R. Almada y Carretera a Cd. Cuauhtémoc, Colonia Esperanza, y Zootecnia, en esta Ciudad de Chihuahua. |              |                                                  |
|            |   | CONTRATISTA: | CONSTRUCTORA SANTA ROSALIA SA DE CV              |

| CONCEPTO   | 24                      |
|---|-------------------------|
| Concreto hidráulico, por unidad de obra terminada (Inciso:<br>3.01.02.026-H.10): Simple, colado en seco en puentes y<br>pasos a desnivel; De f'c = 280 Kg/cm <sup>2</sup> , utilizado en losas. |                         |
|   | OPERACIONES ARITMETICAS |
| PILA 4 A PILA 5 = 44.75 M   |                         |
| PILA 5 A PILA 6 = 45 M   |                         |
| PILA 6 A ESTRIBO 7 = 45.5 M   |                         |
| TOTAL DE LONGITUD = 135.25 M   |                         |
| 135.25 M X 2.83 M2 = 382.76 M3   |                         |
| PAGADOS EN ESTIMACION ANTERIOR   |                         |
| 187.35 M3, AHORA SE PAGA EL RESTO   |                         |
| 382.76 M3 - 187.35 M3 = 195.41 M3   |                         |

~~RESIDENTE~~  
ING. RODOLFO ARMENDARIZ RONQUILLO

CONTRATISTA  
CONSTRUCTORA SANTA ROSALIA SA DE CV

24 - CONCRETO  $F'c = 250 \text{ KG}$  UTILIZADO EN LOSAS

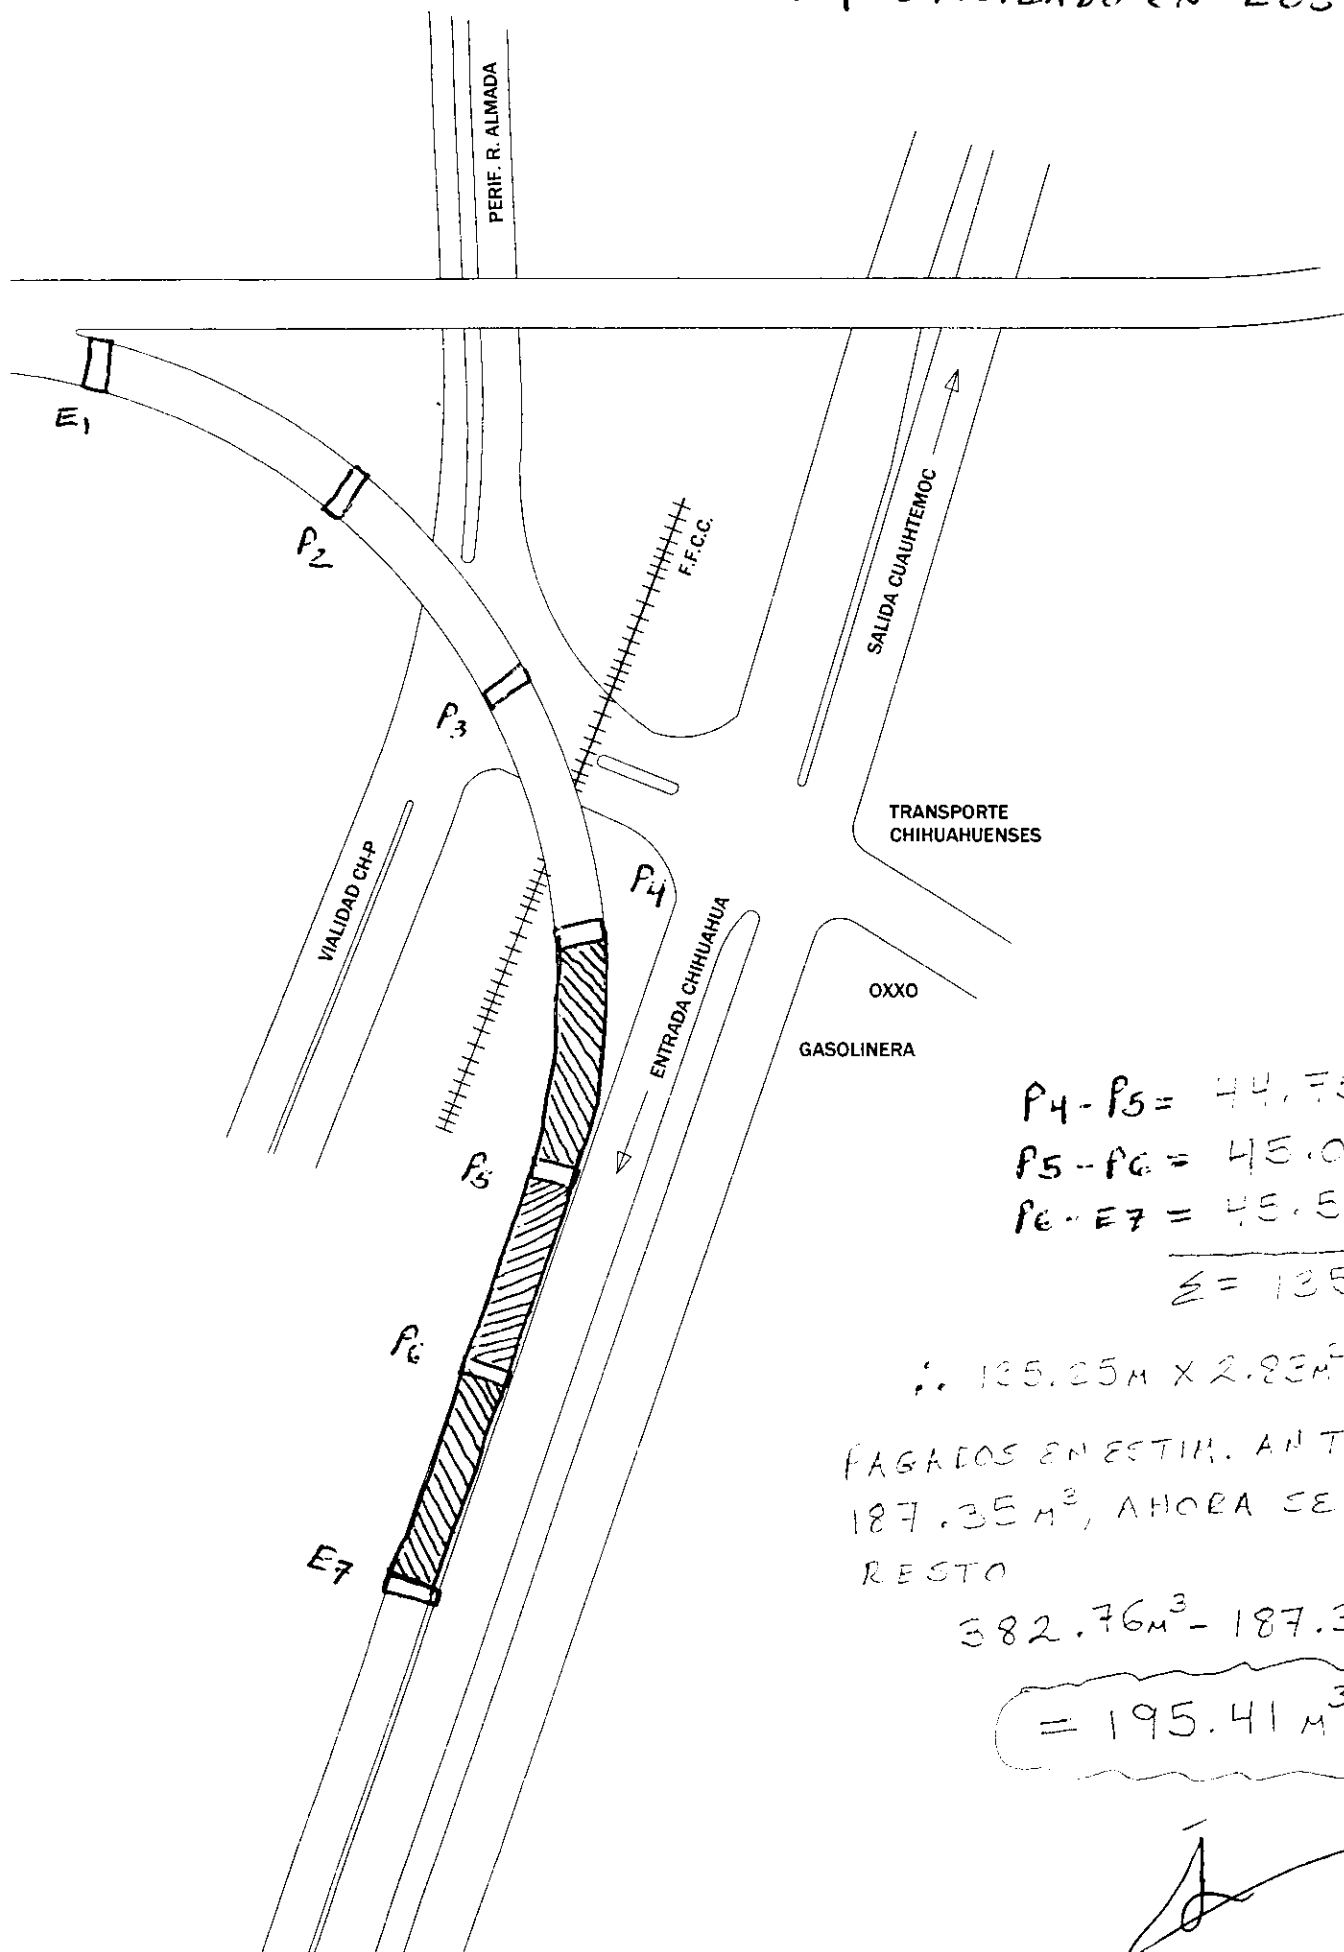

$$P_4 - P_5 = 44.75 \text{ M}$$

$$P_5 - P_6 = 45.0 \text{ M}$$

$$P_6 - E_7 = 45.5 \text{ M}$$

$$\Sigma = 135.25 \text{ M}$$

$$\therefore 135.25 \text{ M} \times 2.83 \text{ M}^2 = 382.76 \text{ M}^3$$

FAGADOS EN ESTIM. ANTERIOR  
 $187.35 \text{ M}^3$ , AHORA SE FAGA EL  
 RESTO




$$382.76 \text{ M}^3 - 187.35 \text{ M}^3$$

$$= 195.41 \text{ M}^3$$



*[Handwritten signature]*





# PILA 4-5

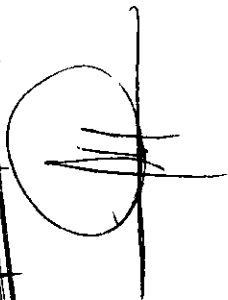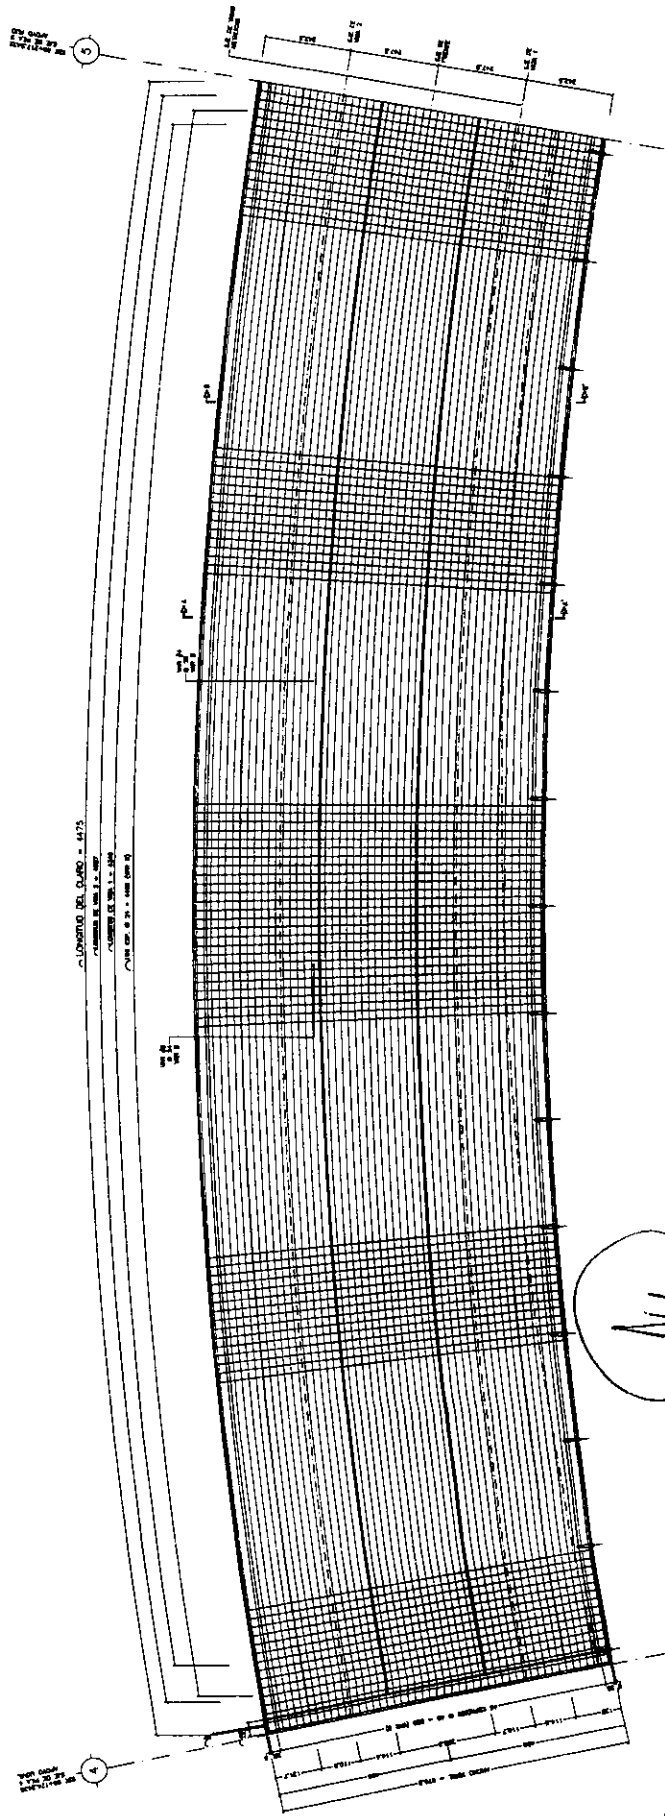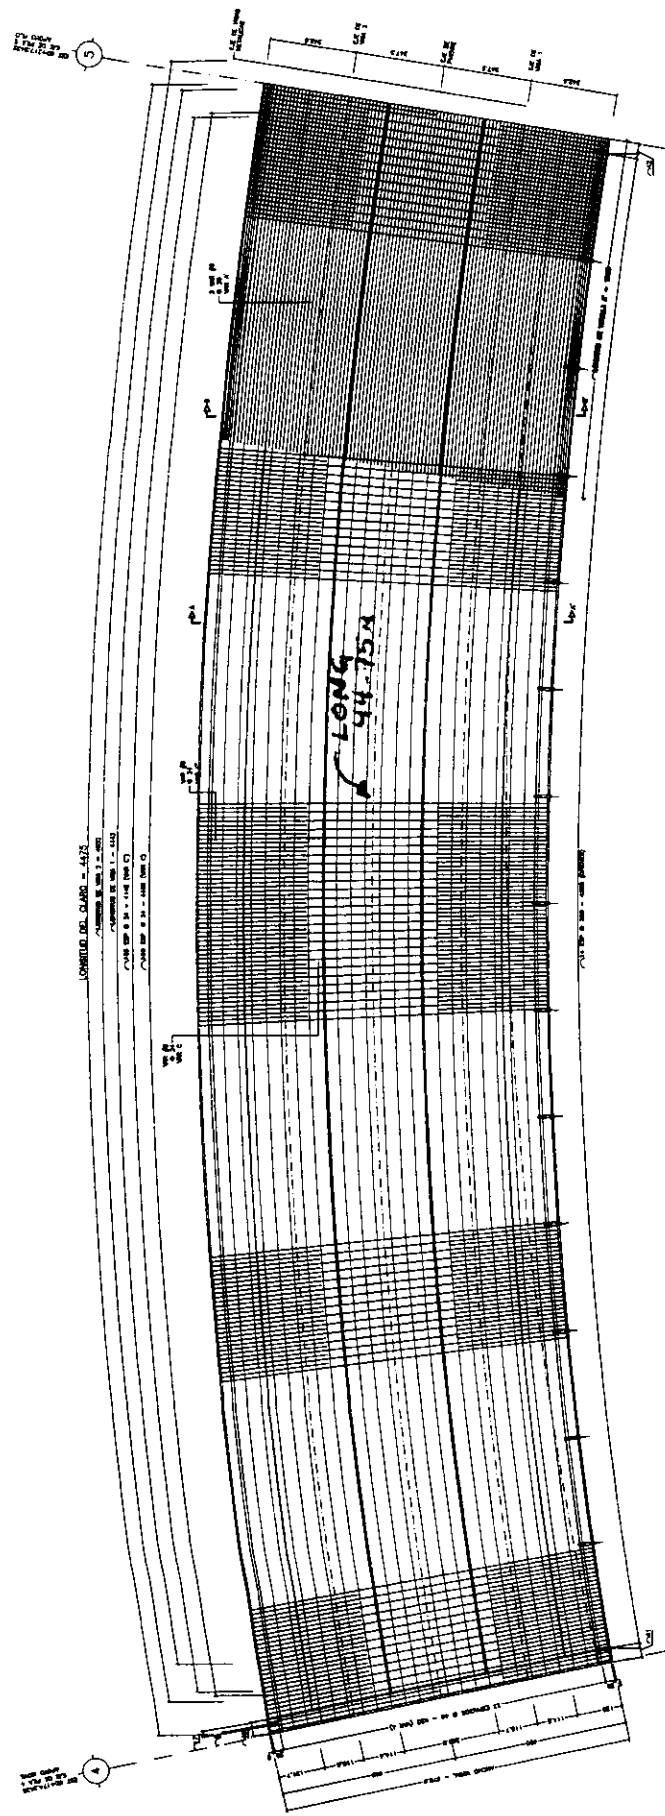

# PILA 5-6

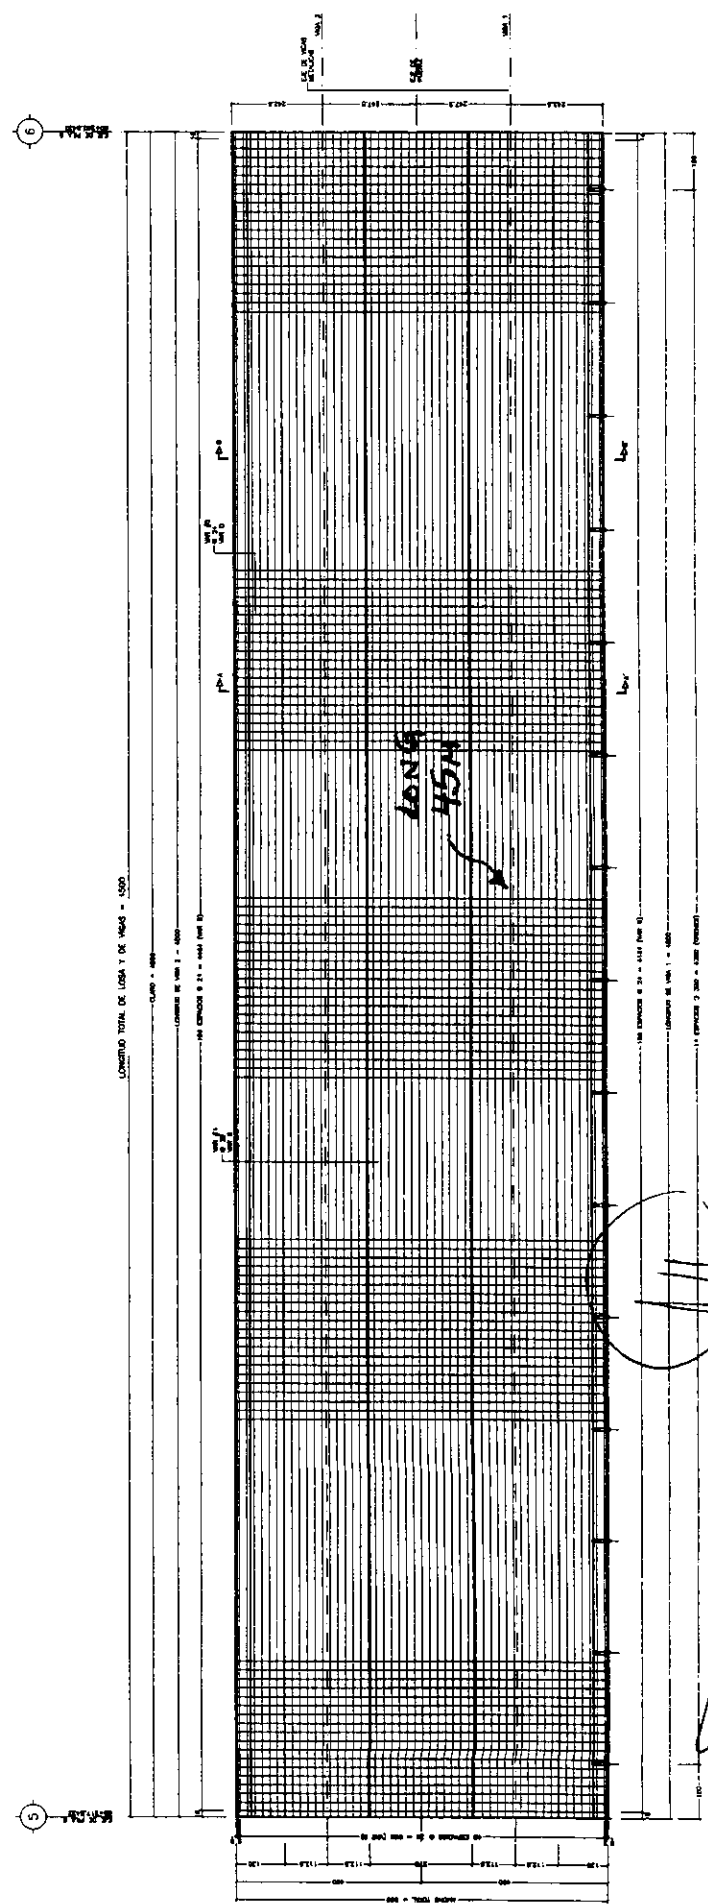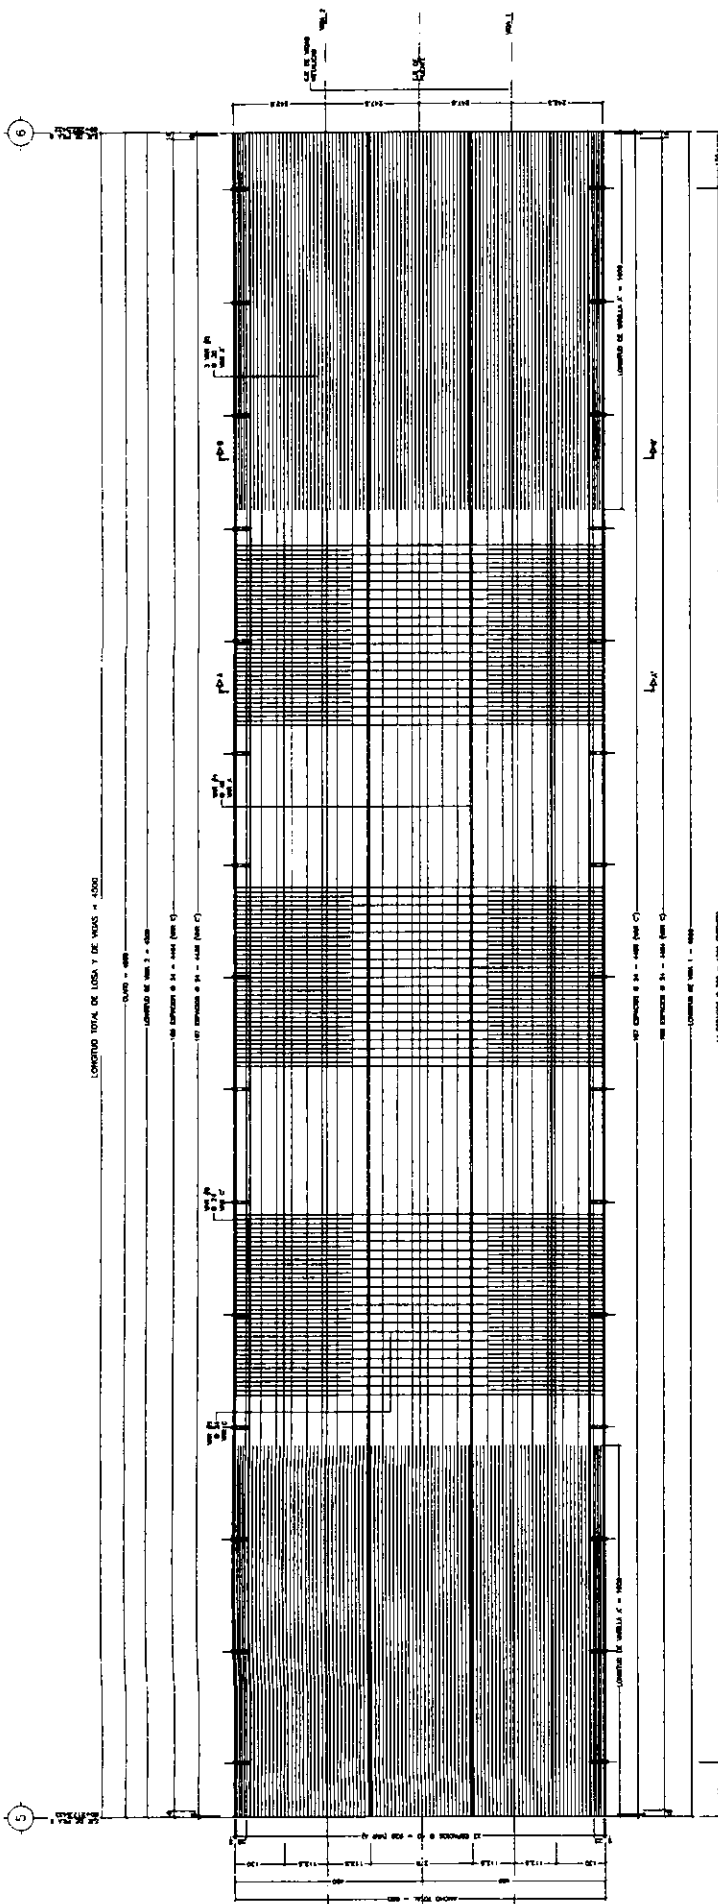

# PILA 6-7

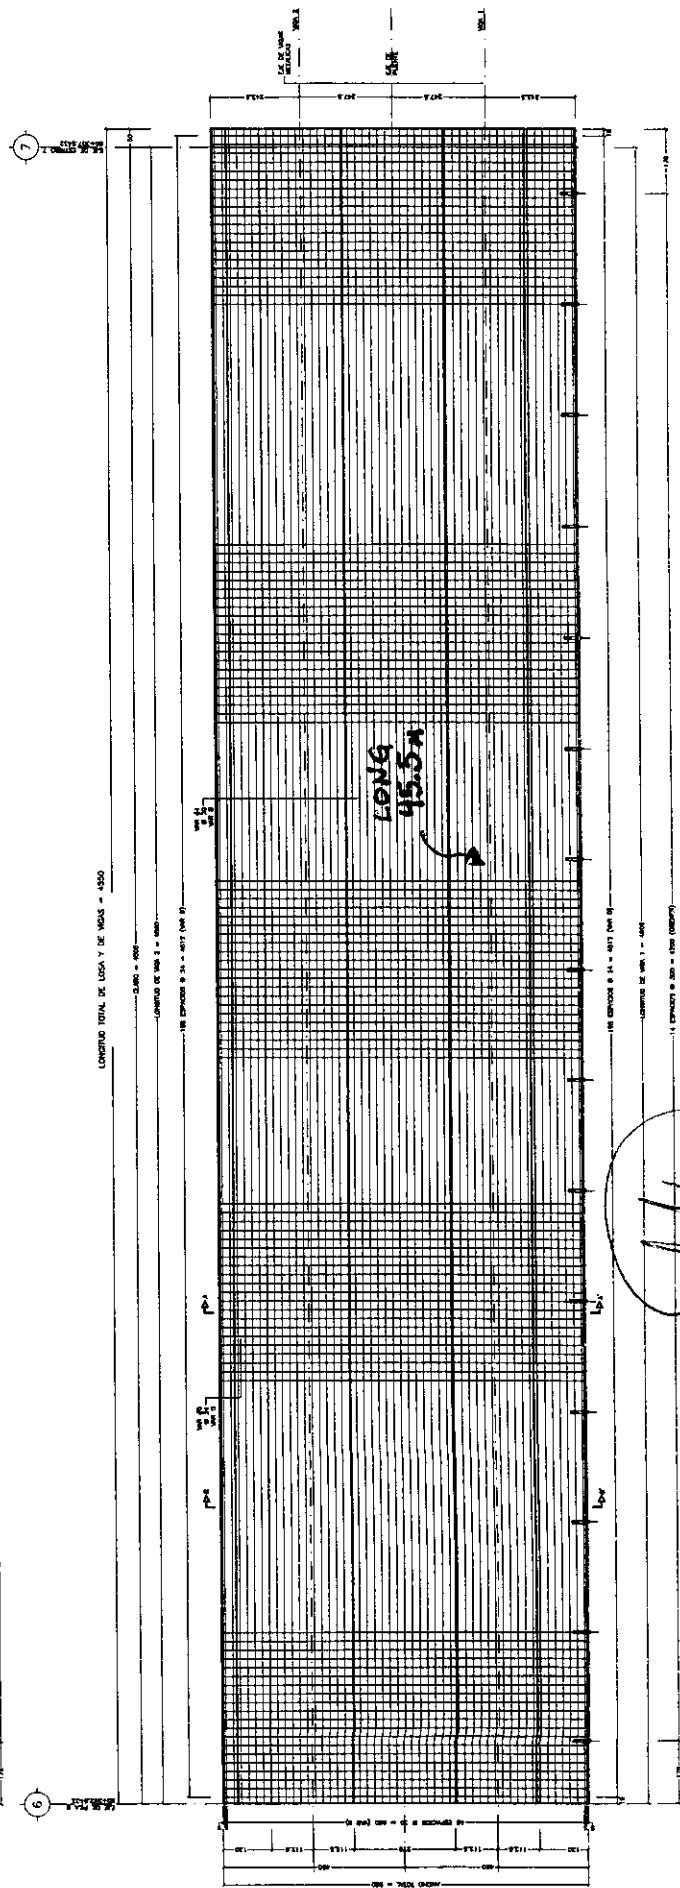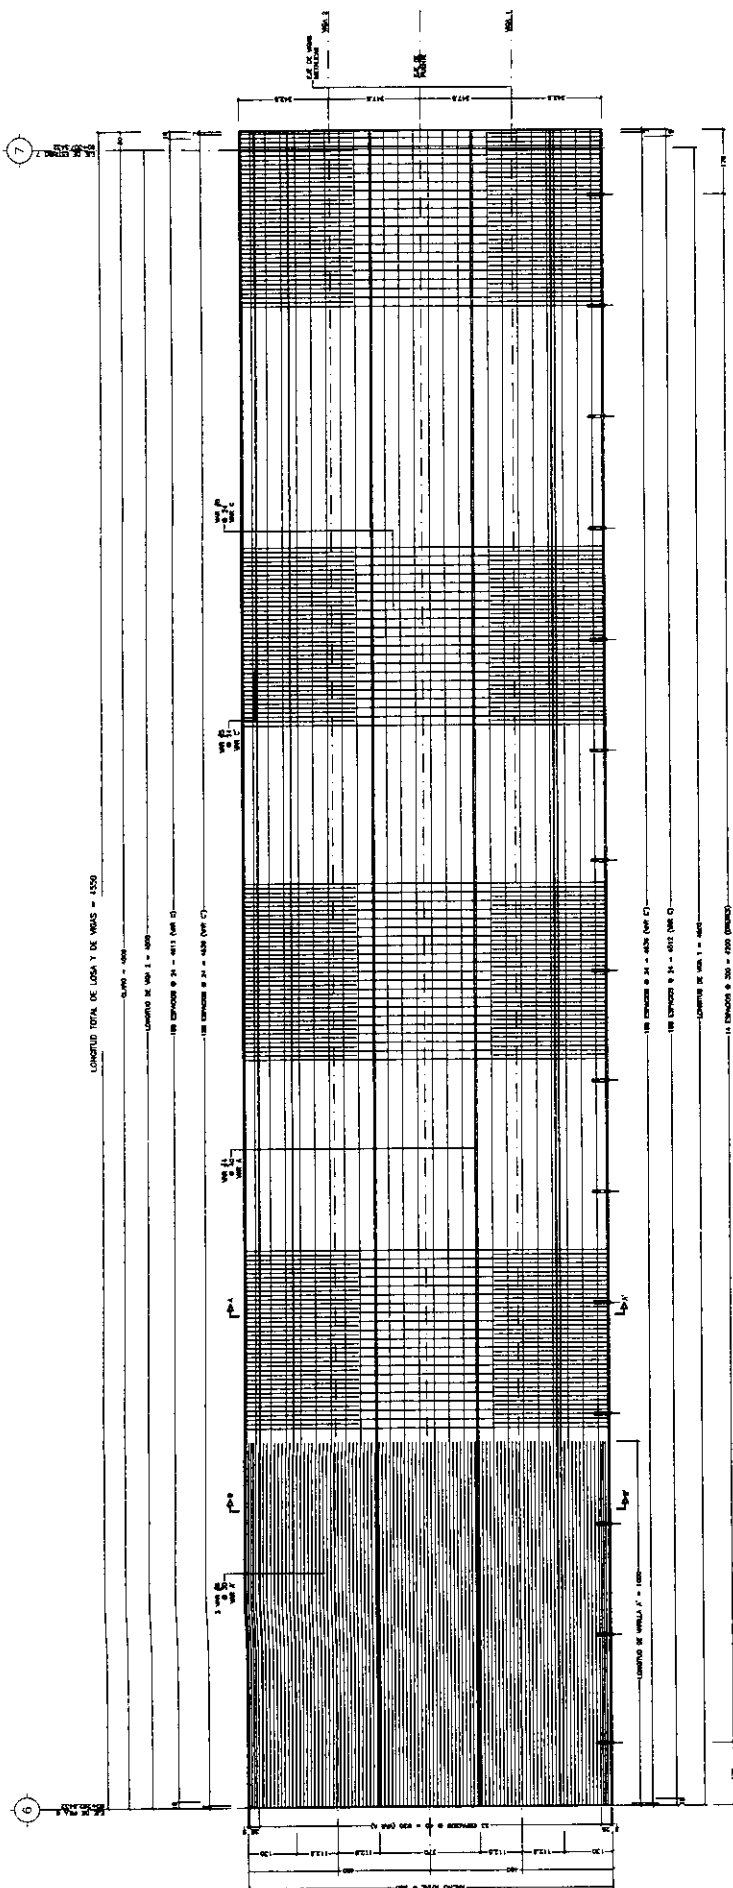


Handwritten signature and a circled number 11.


GENERADOR DE ESTIMACION

|            |   |              |                                                  |
|------------|---|--------------|--------------------------------------------------|
| CONTRATO : | 040/2016   | TRAMO:       | Perif. Fco. R. Almada y Carretera Cd. Cuauhtemoc |
| OBRA :     | Construcción del Eje Sesenia (60) del Distribuidor Vial Zootecnia, Ubicado en Entronque del Periférico Francisco R. Almada y Carretera a Cd. Cuauhtemoc, Colonia Esperanza, y Zootecnia, en esta Ciudad de Chihuahua. |              |                                                  |
|            |   | CONTRATISTA: | CONSTRUCTORA SANTA ROSALIA SA DE CV              |


|   |  |                                      |                  |                                 |
|---|--|--------------------------------------|------------------|---------------------------------|
| No DE ESTIMACION: No. 10   |  | PERIODO: 12 AL 15 DE SEPTIEMBRE 2016 | CROQUIS          | VOLUMEN<br>A PAGAR<br>13,219 KG |
| CONCEPTO 33   |  | OPERACIONES ARITMETICAS              | SE ANEXA CROQUIS |                                 |
| Acero de Refuerzo, por unidad de obra terminada (Inciso: 3.01.02.027-H.03): Varillas con límite elástico igual o mayor a 4,200 Kg/cm2: En puentes: Suministro, habilitación y colocación y de acero para todos los elementos de la estructura. |  | DE PILA 5 A PILA 6                   |                  |                                 |
|   |  | VOL. = 13,219 KG                     |                  |                                 |
|   |  |                                      |                  |                                 |
|   |  |                                      |                  |                                 |
SE ANEXA CROQUIS

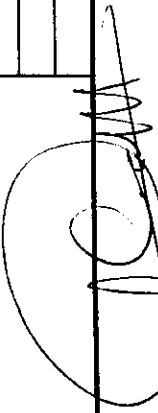
  
PRESIDENTE  
ING. RODOLFO ARMENDARIZ RONQUILLO

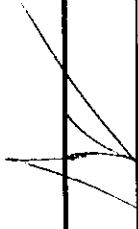  
CONTRATISTA  
CONSTRUCTORA SANTA ROSALIA SA DE CV



### 33- ACERO DE REFUERZO EN ELEMENTOS ESTRUCTURALES


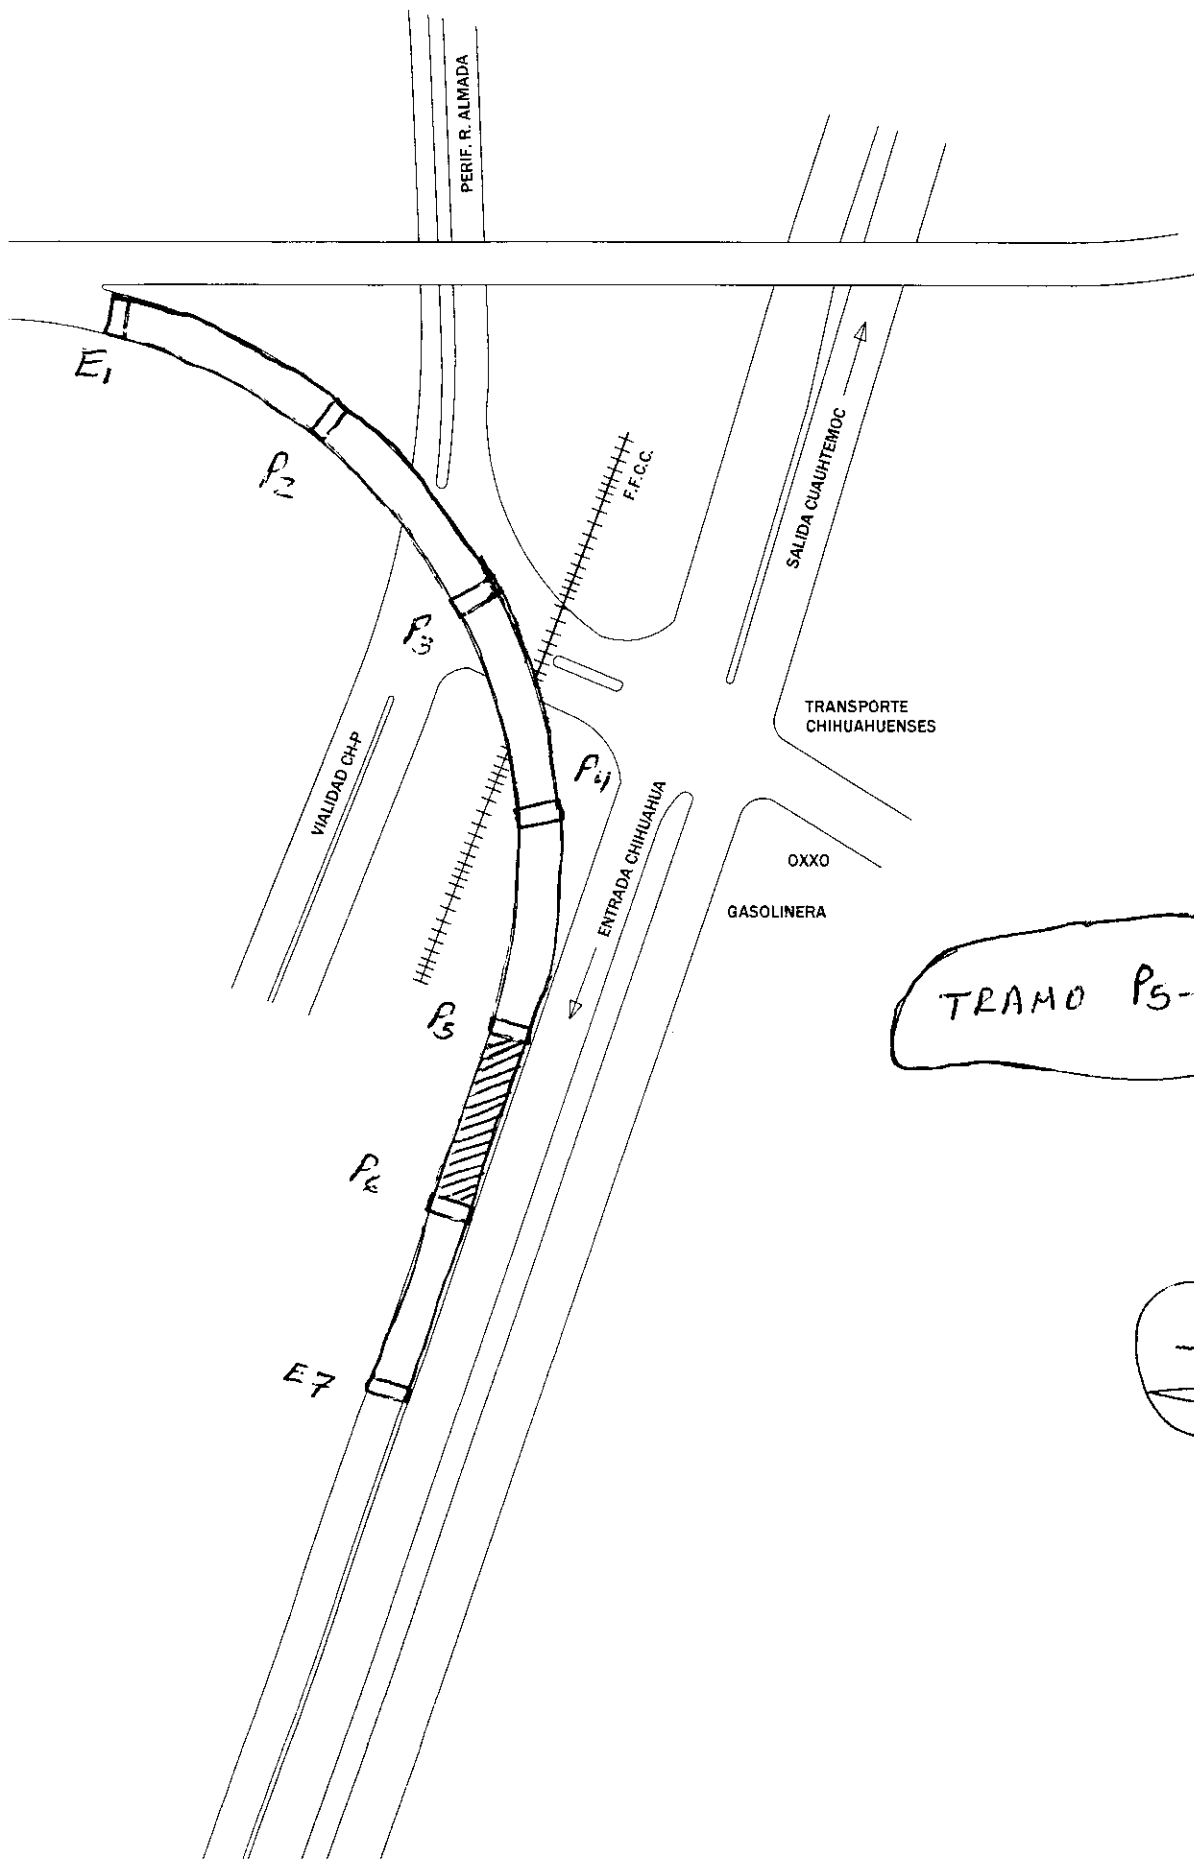


TRAMO  $P_5 - P_6 = 13,219 \text{ KG}$

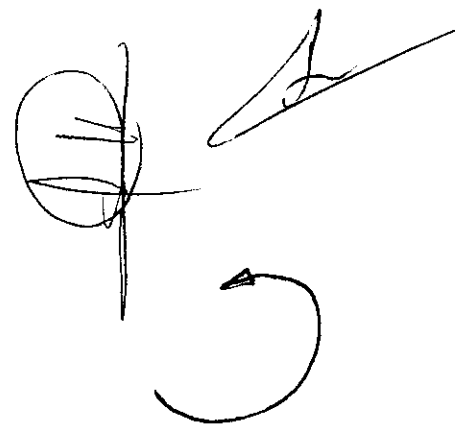

| LOSA TRAMO 5-6                                       |      |       |                |              |                |                                                                                    |             |             |            |
|------------------------------------------------------|------|-------|----------------|--------------|----------------|------------------------------------------------------------------------------------|-------------|-------------|------------|
| LISTA DE VARILLAS                                    |      |       |                |              |                |                                                                                    |             |             |            |
| LOC.                                                 | VAR. | DIAM. | PESO<br>(kg/m) | NUM.<br>PZA. | LONG.<br>TOTAL | CROQUIS                                                                            | MAX<br>(cm) | MIN<br>(cm) | PESO<br>KG |
| LOSA                                                 | A    | 4C    | 0.993          | 26           | 4500           |  | 4500        | —           | 1162       |
|                                                      | A'   | 5C    | 1.552          | 150          | 1000           |                                                                                    | 1000        | —           | 2328       |
|                                                      | B    | 4C    | 0.993          | 51           | 4500           |                                                                                    | 4500        | —           | 2279       |
|                                                      | C    | 5C    | 1.552          | 189          | 970            |                                                                                    | 970         | —           | 2845       |
|                                                      | C'   | 5C    | 1.552          | 378          | 300            |                                                                                    | 300         | —           | 1760       |
|                                                      | D    | 5C    | 1.552          | 189          | 970            |                                                                                    | 970         | —           | 2845       |
|                                                      |      |       |                |              |                |                                                                                    |             |             |            |
| SUBESTRUCTURA:                                       |      |       |                |              |                |                                                                                    |             |             |            |
| ACERO DE REFUERZO $f_y = 4200 \text{ kg/cm}^2$ ----- |      |       |                |              |                |                                                                                    |             |             |            |
| CONCRETO $f'_c = 250 \text{ kg/cm}^2$ :              |      |       |                |              |                |                                                                                    |             |             |            |
|                                                      |      |       |                |              |                |                                                                                    |             |             |            |
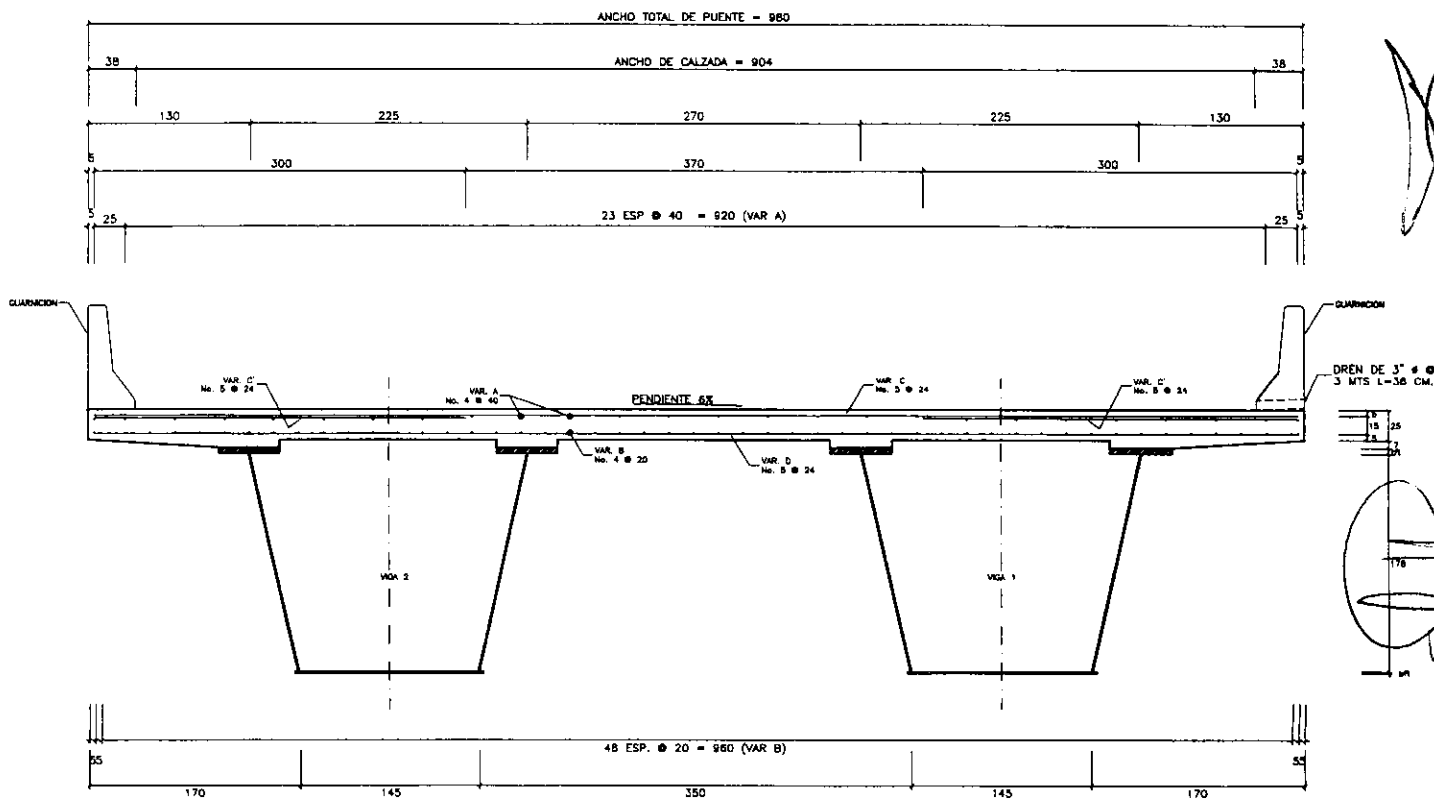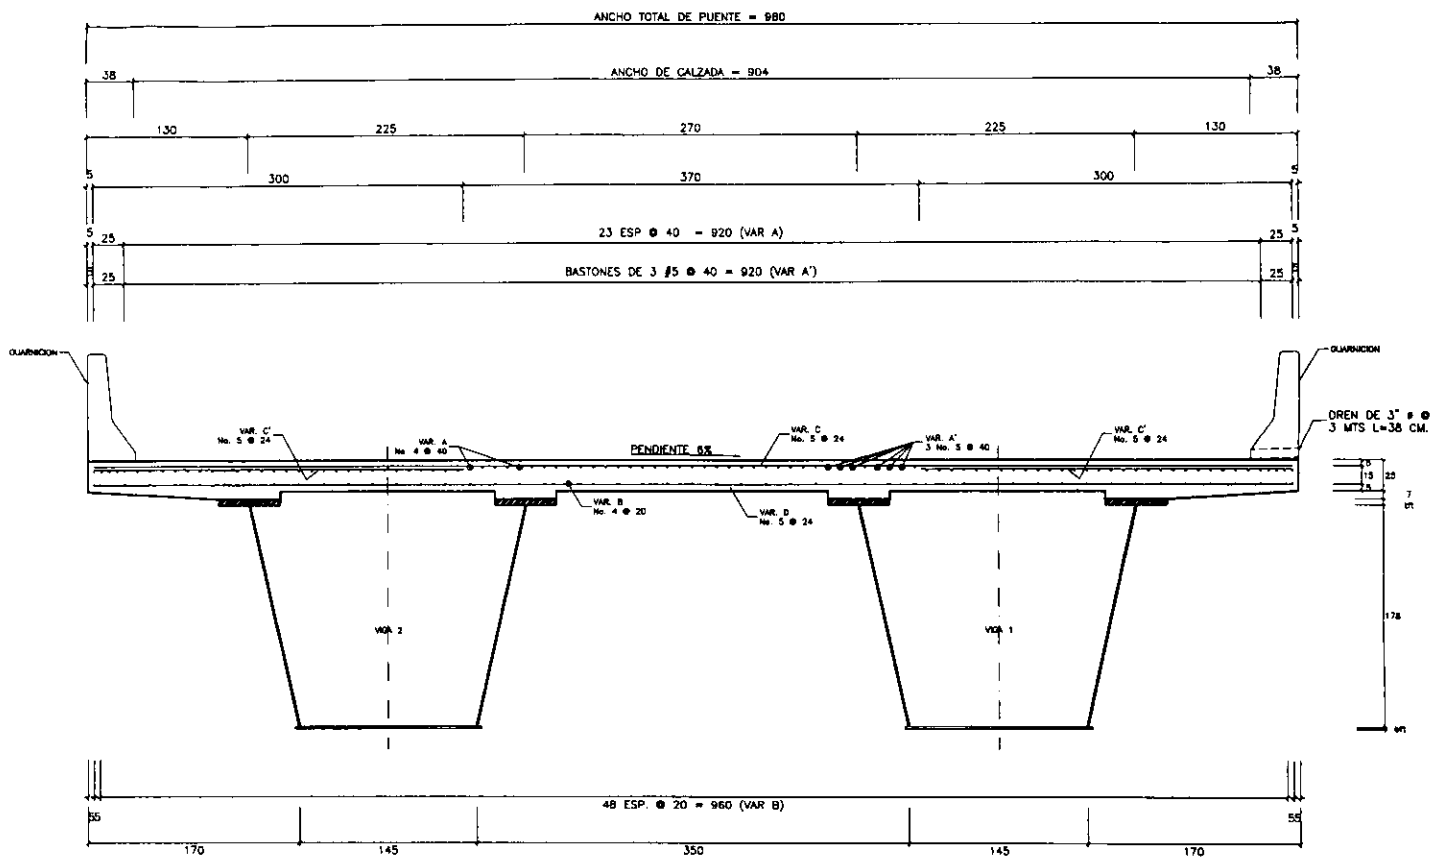

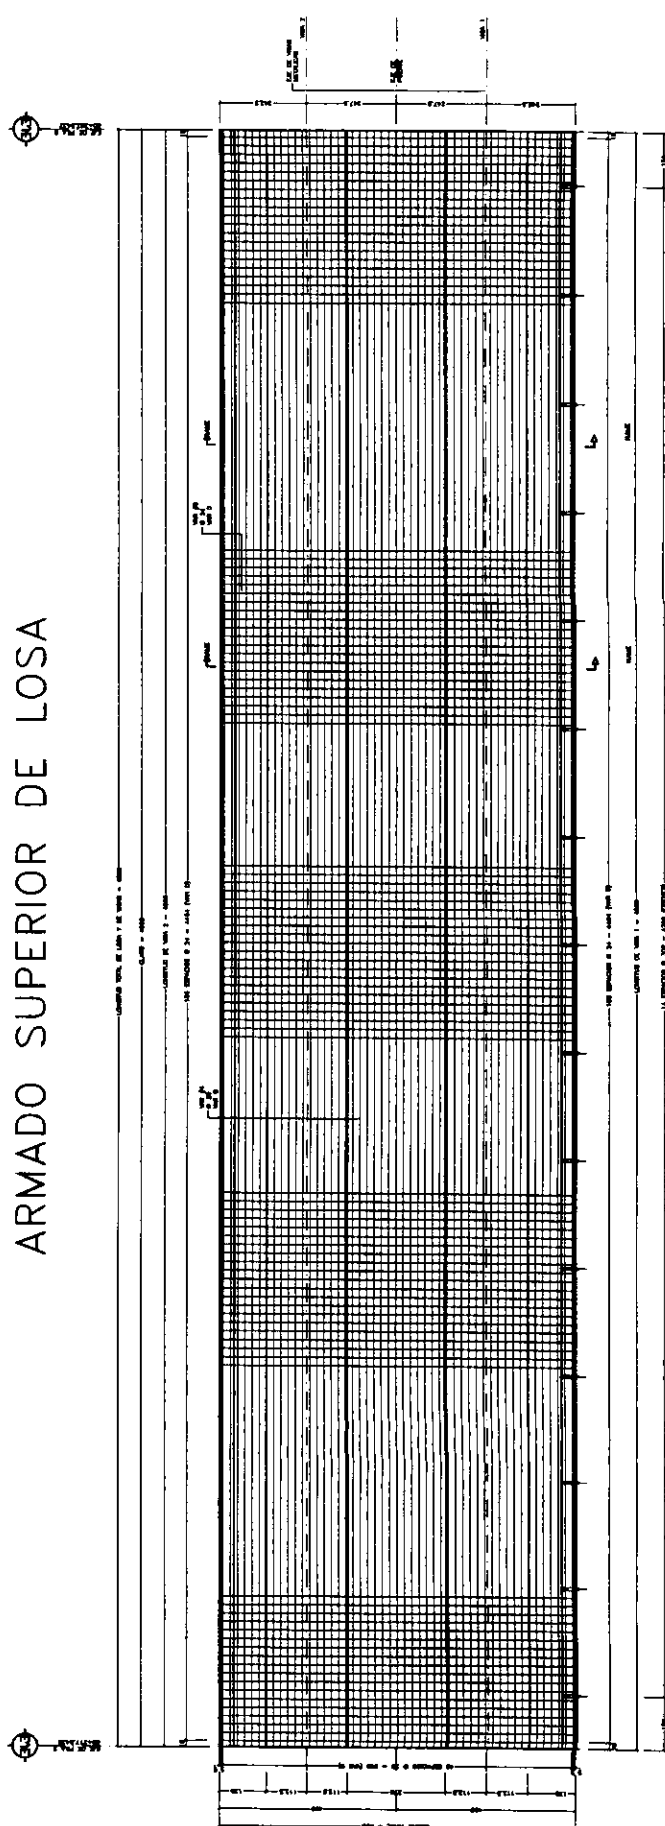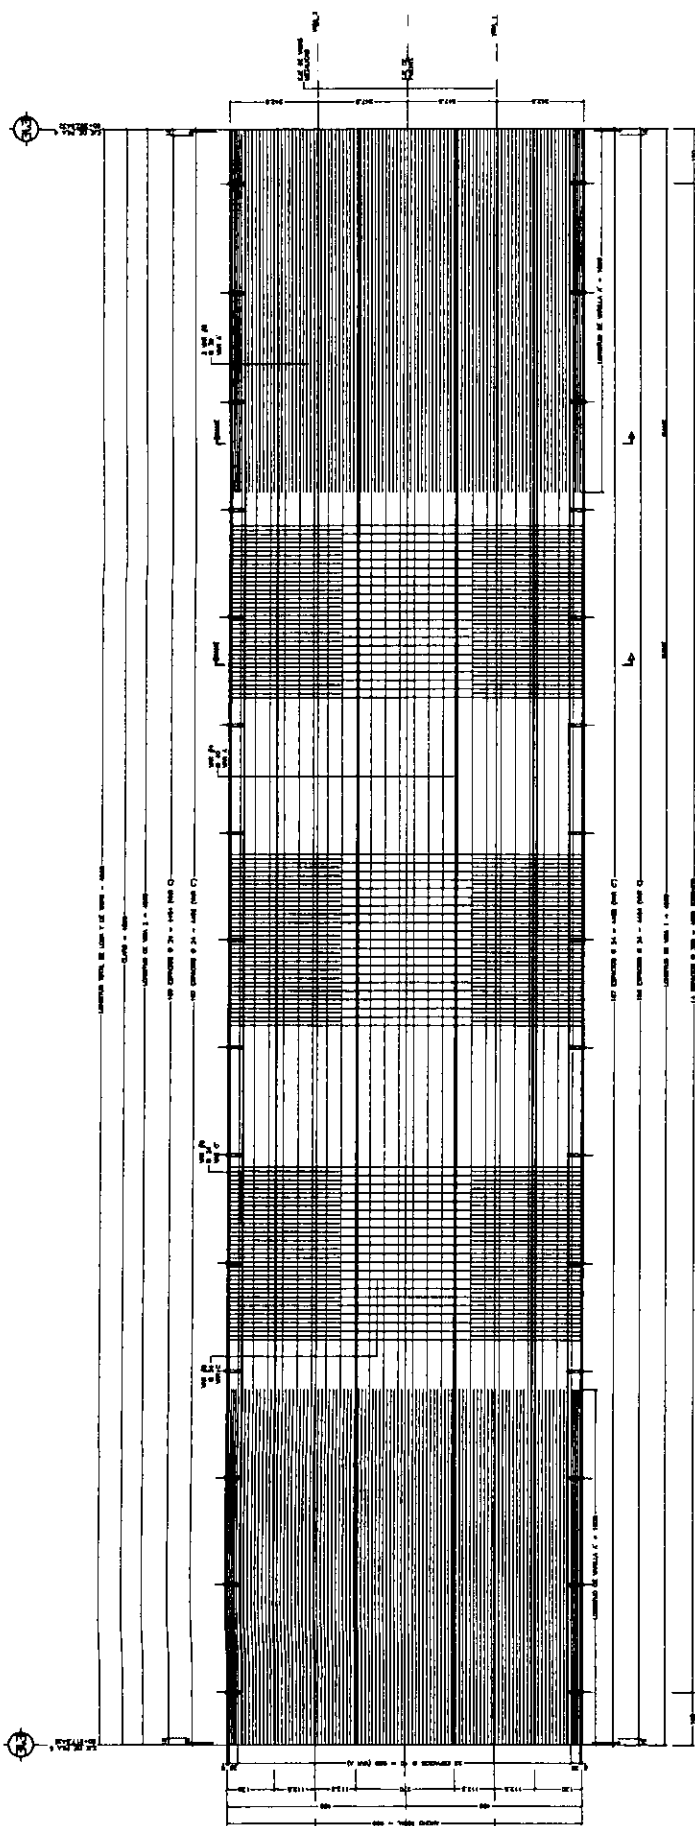

ARMADO INFERIOR DE LOSA




|           |   |        |                                                  |
|-----------|---|--------|--------------------------------------------------|
| CONTRATO: | 040/2016   | TRAMO: | Perif. Fco. R. Almada y Carretera Cd. Cuauhtemoc |
| OBRA:     | <p>Construcción del Eje Sesenta (60) del Distribuidor Vial Zootecnia, Ubicado en Entronque del Periférico Francisco R. Almada y Carretera a Cd. Cuauhtemoc, Colonia Esperanza, y Zootecnia, en esta Ciudad de Chihuahua.</p> <p>CONSTRUCTORA SANTA ROSALIA SA DE CV</p> |        |                                                  |

[illegible]

|                                        |                                                 |
|----------------------------------------|-------------------------------------------------|
| <p>CROQUIS</p> <p>SE ANEXA CROQUIS</p> | <p>VOLUMEN<br/>A PAGAR</p> <p>148,519.68 KG</p> |
|----------------------------------------|-------------------------------------------------|

36


# 37- MONTAJE DE ACERO EN VIGAS

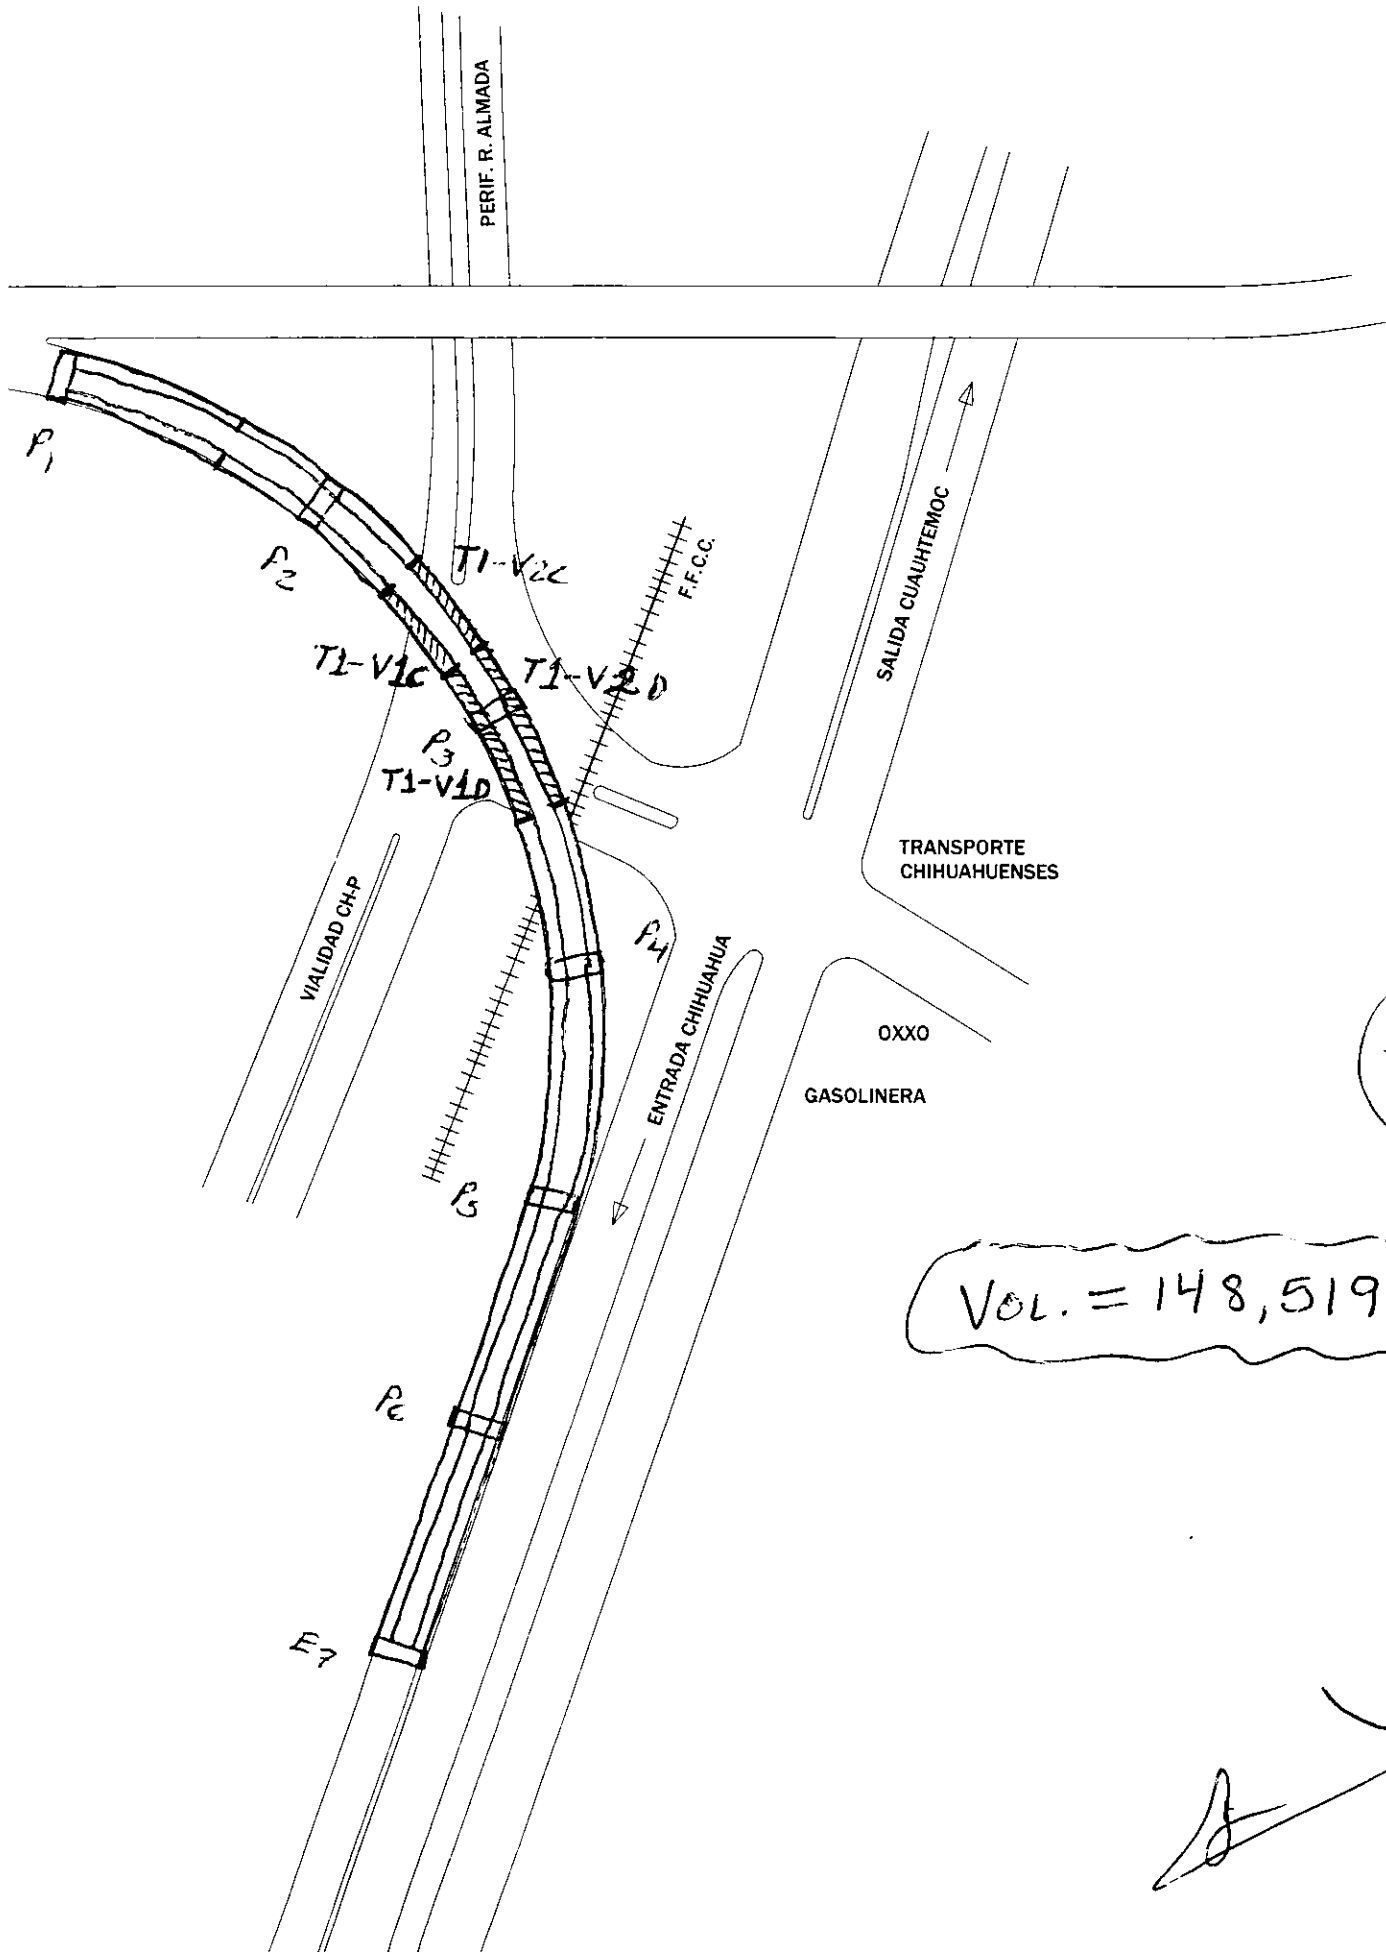

VOL. = 148,519.68 KG

37

# 37- MONTAJE DE ACERO EN VIGAS

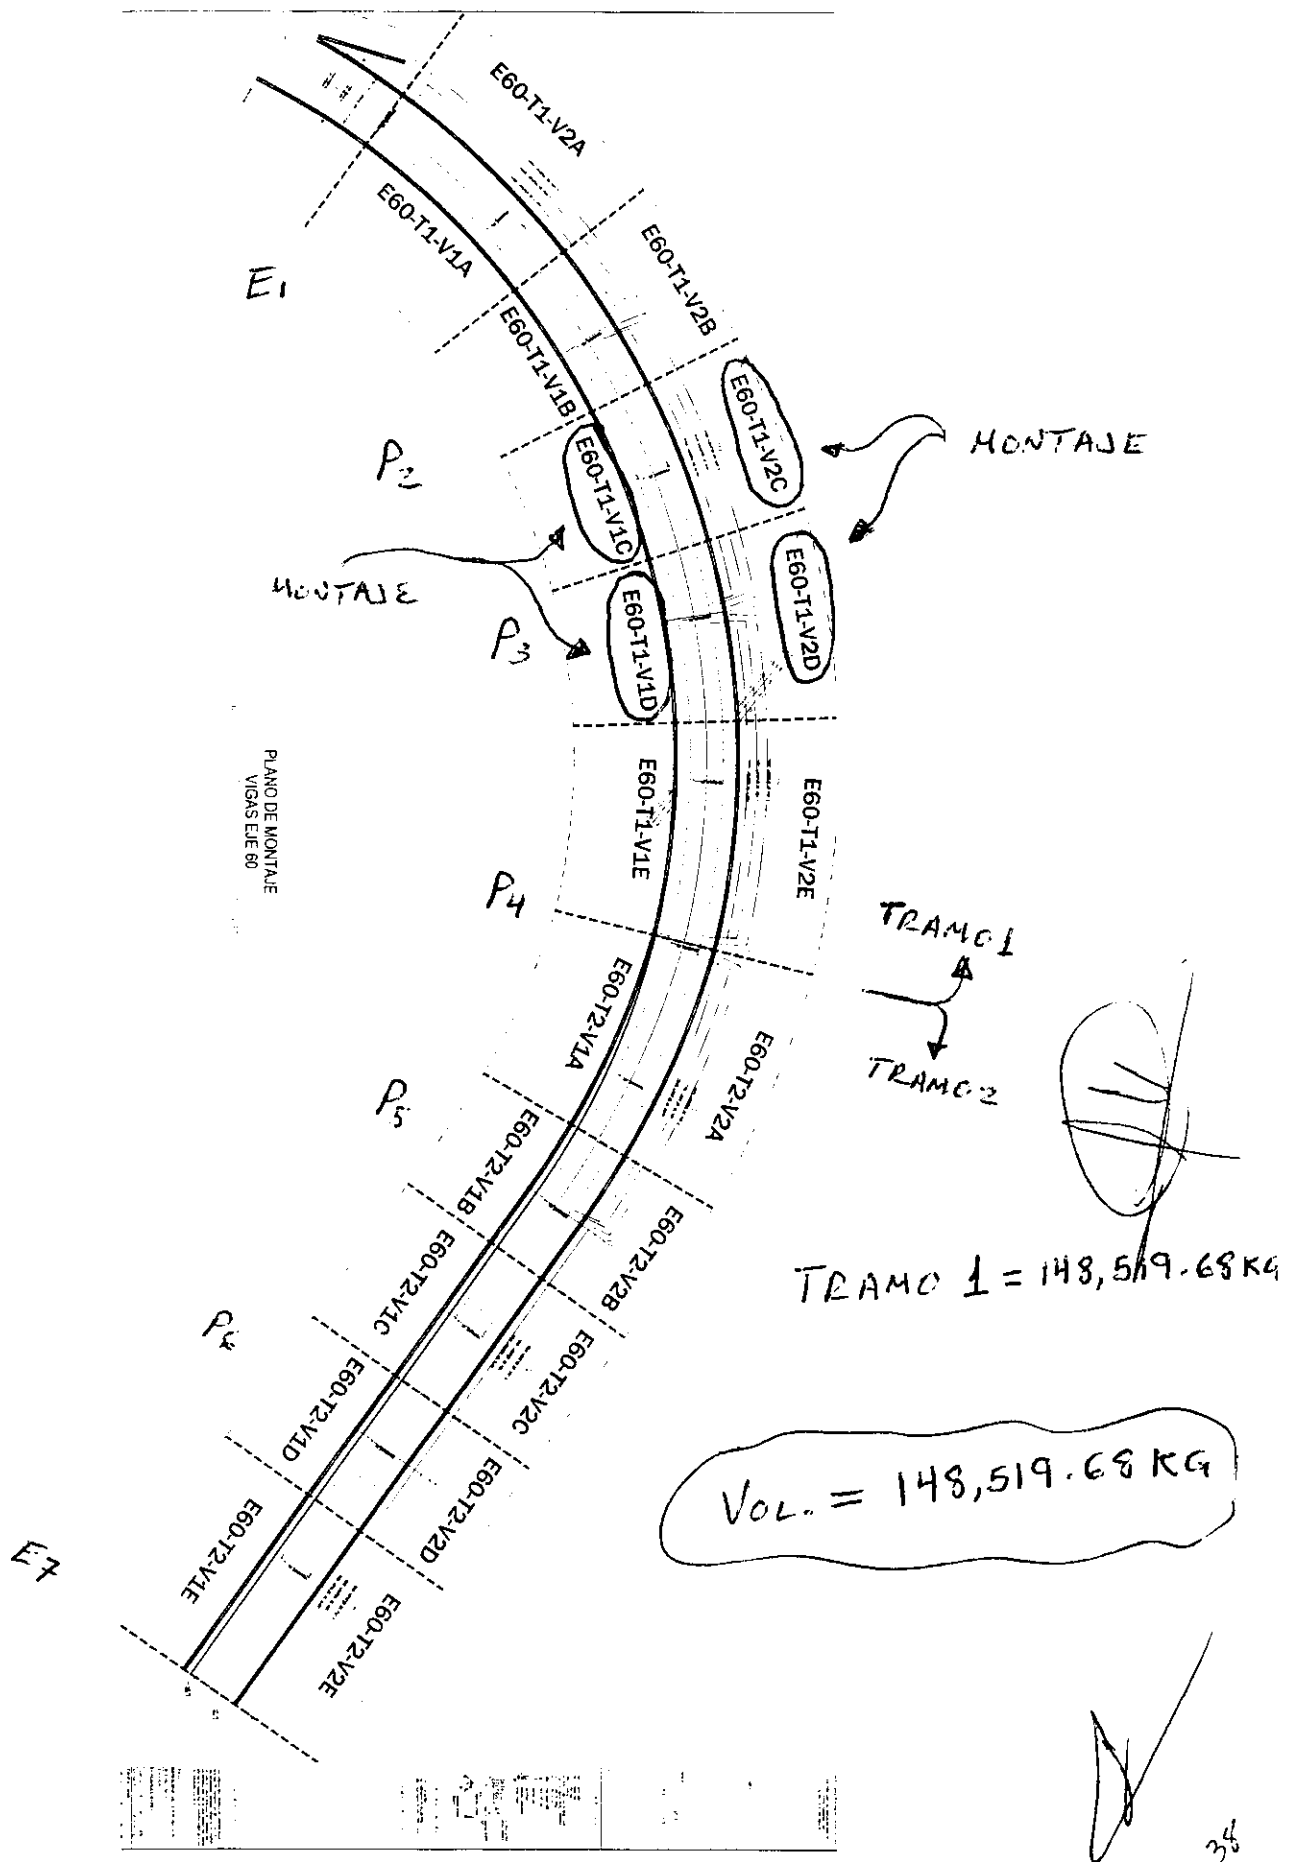

## RESUMEN DE GENERADORES

Obra: Construcción de Distribuidor Vial Zootecnia Chihuahua, Chih. Eje 60  
 Tramo:  
 Contratista: CONSTRUCTORA SANTA ROSALIA SA DE CV  
 Fecha:

TRAMO 1

| DESCRIPCIÓN                  | PESO      |             |              |
|------------------------------|-----------|-------------|--------------|
| E60-T1-V1A                   | 38126.075 |             |              |
| CT-01                        | 1688.352  |             |              |
| CH-01                        | 750.809   | 41458.96 Kg |              |
| TORNILLERIA CONEX. CAMPO 1-2 | 301.840   |             |              |
| TORNILLERIA DIAFRAGMA        | 78.380    |             |              |
| PERNOS NELSON                | 513.500   |             |              |
| VIGA E60-T1-V2A              | 42750.184 |             |              |
| CT-01                        | 1688.352  |             |              |
| CH-01                        | 750.809   | 46107.08 Kg |              |
| TORNILLERIA CONEX. CAMPO 1-2 | 301.840   |             |              |
| TORNILLERIA DIAFRAGMA        | 80.280    |             |              |
| PERNOS NELSON                | 535.620   |             |              |
| VIGA E60-T1-V1B              | 28296.922 |             |              |
| CT-01                        | 964.773   |             |              |
| CH-01                        | 536.292   | 30526.61 Kg |              |
| TORNILLERIA CONEX. CAMPO 2-3 | 301.840   |             |              |
| TORNILLERIA DIAFRAGMA        | 79.180    |             |              |
| PERNOS NELSON                | 347.600   |             |              |
| VIGA E60-T1-V2B              | 31358.295 |             |              |
| CT-01                        | 964.773   |             |              |
| CH-01                        | 495.793   | 33565.18 Kg |              |
| TORNILLERIA CONEX. CAMPO 2-3 | 301.840   |             |              |
| TORNILLERIA DIAFRAGMA        | 81.080    |             |              |
| PERNOS NELSON                | 363.400   |             |              |
| → VIGA E60-T1-V1C            | 28930.740 |             |              |
| CT-01                        | 1205.966  |             |              |
| CH-01                        | 643.551   | 31466.04 Kg | 31,466.04 Kg |
| TORNILLERIA CONEX. CAMPO 3-4 | 301.840   |             |              |
| PERNOS NELSON                | 383.940   |             |              |
| → VIGA E60-T1-V2C            | 29760.842 |             |              |
| CT-01                        | 1205.984  |             |              |
| CH-01                        | 643.551   | 32328.10 Kg | 32,328.10 Kg |
| TORNILLERIA CONEX. CAMPO 3-4 | 316.400   |             |              |
| PERNOS NELSON                | 401.320   |             |              |
| → VIGA E60-T1-V2D            | 41944.585 |             |              |
| CT-01                        | 1205.984  |             |              |
| CH-01                        | 536.292   | 44505.84 Kg | 44,505.84 Kg |
| TORNILLERIA CONEX. CAMPO 4-5 | 311.600   |             |              |
| TORNILLERIA DIAFRAGMA        | 80.780    |             |              |
| PERNOS NELSON                | 426.600   |             |              |
| → VIGA E60-T1-V1D            | 35867.271 |             |              |
| CT-01                        | 1205.984  |             |              |
| CH-01                        | 536.292   | 38401.69 Kg | 38,401.69 Kg |
| TORNILLERIA CONEX. CAMPO 4-5 | 301.840   |             |              |
| TORNILLERIA DIAFRAGMA        | 81.080    |             |              |
| PERNOS NELSON                | 409.220   |             |              |
| VIGA E60-T1-V1E              | 45372.949 |             |              |
| CT-01                        | 1447.159  |             |              |
| CH-01                        | 750.809   | 48173.08 Kg |              |
| TORNILLERIA DIAFRAGMA        | 79.180    |             |              |
| PERNOS NELSON                | 522.980   |             |              |
| VIGA E60-T1-V2E              | 47029.579 |             |              |
| CT-01                        | 1447.159  |             |              |
| CH-01                        | 750.809   | 49848.67 Kg |              |
| TORNILLERIA DIAFRAGMA        | 79.180    |             |              |
| PERNOS NELSON                | 541.940   |             |              |
| DIAFRAGMA 1                  | 1420.163  |             |              |
| DIAFRAGMA 2                  | 1432.430  |             |              |
| → DIAFRAGMA 3                | 1438.207  | 5723.38 Kg  | 1,438.207 Kg |
| DIAFRAGMA 4B                 | 1432.583  |             |              |
| CUÑA 1                       | 373.935   |             |              |
| CUÑA 2                       | 374.355   |             |              |
| → CUÑA 3                     | 379.808   | 1525.22 Kg  | 379.808 Kg   |
| CUÑA PILA 4B                 | 397.126   |             |              |

Peso Total = 403629.84 kg

$\Sigma = 148,519.68 \text{ Kg}$

# GENERADOR DE ESTIMACION

Obra: Construcción de Distribuidor Vial Zootecnia Chihuahua, Chih. Eje 60

Tramo:

Contratista: CONSTRUCTORA SANTA ROSALIA SA DE CV

Fecha:

| Cantidad               | Descripción  | Mca.          | Largo (m) | Ancho (m) | Peso (kg/m) | Peso (kg/m2) | Calculo (unit) (Kg) | Calculo (acum.) (Kg) |
|------------------------|--------------|---------------|-----------|-----------|-------------|--------------|---------------------|----------------------|
| <b>VIGA E60-T1-V1C</b> |              | <b>1 Pzas</b> |           |           |             |              |                     |                      |
| 1                      | PL 25.4x1520 | 75            | 24.314    | 1.520     |             | 199.40       | 7,369.282           | 7,369.282            |
| 1                      | PL 19.1x1819 | 42            | 24.437    | 1.819     |             | 149.90       | 6,663.190           | 6,663.190            |
| 1                      | PL 19.1x1819 | 41            | 24.048    | 1.819     |             | 149.90       | 6,557.122           | 6,557.122            |
| 1                      | PL 25.4x500  | 62            | 24.447    | 0.500     |             | 199.40       | 2,437.366           | 2,437.366            |
| 1                      | PL 25.4x500  | 63            | 23.976    | 0.500     |             | 199.40       | 2,390.407           | 2,390.407            |
| 11                     | PL 16x350    | 13            | 1.700     | 0.350     |             | 124.80       | 74.256              | 816.816              |
| 4                      | PL 16x175    | 14            | 0.800     | 0.175     |             | 124.80       | 17.472              | 69.888               |
| 4                      | PL 16x650    | 15            | 1.525     | 0.650     |             | 124.80       | 123.708             | 494.832              |
| 2                      | PL 16x400    | 17            | 0.800     | 0.400     |             | 124.80       | 39.936              | 79.872               |
| 2                      | PL 16x175    | 18            | 0.800     | 0.175     |             | 124.80       | 17.472              | 34.944               |
| 2                      | PL 16x650    | 20            | 1.300     | 0.650     |             | 124.80       | 105.456             | 210.912              |
| 1                      | PL 6x312.5   | 25            | 1.300     | 0.013     |             | 50.24        | 0.816               | 0.816                |
| 1                      | PL 16x400    | 30            | 0.800     | 0.400     |             | 124.80       | 39.936              | 39.936               |
| 2                      | WT8X38.5     | b13           | 2.802     |           | 57.300      |              | 160.555             | 321.109              |
| 1                      | WT8X38.5     | b84           | 2.815     |           | 57.300      |              | 161.300             | 161.300              |
| 1                      | WT8X38.5     | b28           | 2.807     |           | 57.300      |              | 160.841             | 160.841              |
| 1                      | WT8X38.5     | b88           | 2.804     |           | 57.300      |              | 160.669             | 160.669              |
| 1                      | WT8X38.5     | b93           | 2.801     |           | 57.300      |              | 160.497             | 160.497              |
| 1                      | WT8X38.5     | b14           | 2.799     |           | 57.300      |              | 160.383             | 160.383              |
| 1                      | WT8X38.5     | b91           | 2.797     |           | 57.300      |              | 160.268             | 160.268              |
| 1                      | WT8X38.5     | b30           | 2.795     |           | 57.300      |              | 160.154             | 160.154              |
| 1                      | WT8X38.5     | b15           | 2.794     |           | 57.300      |              | 160.096             | 160.096              |
| 1                      | WT8X38.5     | b32           | 2.793     |           | 57.300      |              | 160.039             | 160.039              |

Peso VIGA E60-T1-V1C = 28,930.740

|              |              |               |       |       |       |       |                     |                  |
|--------------|--------------|---------------|-------|-------|-------|-------|---------------------|------------------|
| <b>CT-01</b> |              | <b>5 Pzas</b> |       |       |       |       |                     |                  |
| 10           | PL 12.7x180  | 11            | 1.860 | 0.180 |       | 99.70 | 33.380              | 333.796          |
| 10           | L5X5X5/8     | b18           | 1.386 |       | 29.76 |       | 41.247              | 412.474          |
| 5            | L5X5X3/4     | b12           | 2.026 |       | 35.12 |       | 71.153              | 355.766          |
| 5            | PL 12.7x387  | 12            | 0.450 | 0.387 |       | 99.70 | 17.363              | 86.814           |
| 10           | PL 12.7x97.1 | 10            | 0.177 | 0.097 |       | 99.70 | 1.712               | 17.117           |
|              |              |               |       |       |       |       | <b>Peso CT-01 =</b> | <b>1,205.966</b> |

|              |              |               |       |       |       |       |                     |                |
|--------------|--------------|---------------|-------|-------|-------|-------|---------------------|----------------|
| <b>CH-01</b> |              | <b>6 Pzas</b> |       |       |       |       |                     |                |
| 12           | PL 12.7x180  | 11            | 1.860 | 0.180 |       | 99.70 | 33.380              | 400.555        |
| 6            | L5X5X3/8     | b11           | 2.026 |       | 18.30 |       | 37.076              | 222.455        |
| 12           | PL 12.7x97.1 | 10            | 0.177 | 0.097 |       | 99.70 | 1.712               | 20.541         |
|              |              |               |       |       |       |       | <b>Peso CH-01 =</b> | <b>643.551</b> |

|                                    |                        |            |  |  |  |             |                    |                |
|------------------------------------|------------------------|------------|--|--|--|-------------|--------------------|----------------|
| <b>TORNILLERIA CONEX. CAMPO3-4</b> |                        |            |  |  |  |             |                    |                |
| 80                                 | TORNILLO 7/8" x 3-3/4" | PATIN SUP. |  |  |  | 0.57 Kg/pza |                    | 45.600         |
| 320                                | TORNILLO 7/8" x 3-1/2" | ALMA       |  |  |  | 0.55 Kg/pza |                    | 176.000        |
| 136                                | TORNILLO 7/8" x 4"     | PATIN INF. |  |  |  | 0.59 Kg/pza |                    | 80.240         |
|                                    |                        |            |  |  |  |             | <b>Peso TORN =</b> | <b>301.840</b> |

|     |                         |    |        |  |  |             |                      |                |
|-----|-------------------------|----|--------|--|--|-------------|----------------------|----------------|
| 246 | PERNO NELSON 7/8" x 10" | 76 | 24.447 |  |  | 0.79 Kg/pza |                      | 194.340        |
| 240 | PERNO NELSON 7/8" x 10" | 75 | 23.976 |  |  | 0.79 Kg/pza |                      | 189.600        |
|     |                         |    |        |  |  |             | <b>Peso PERNOS =</b> | <b>383.940</b> |

Cantidad de Vigas y Peso Total = 1 Pzas 31466.04 kg

# GENERADOR DE ESTIMACION

Obra: Construcción de Distribuidor Vial Zootecnia Chihuahua, Chih. Eje 60  
 Tramo:  
 Contratista: CONSTRUCTORA SANTA ROSALIA SA DE CV  
 Fecha:

| Cantidad                 | Descripción  | Mca.          | Largo (m) | Ancho (m) | Peso (kg/m) | Peso (kg/m2) | Calculo (unit) (Kg) | Calculo (acum.) (Kg) |
|--------------------------|--------------|---------------|-----------|-----------|-------------|--------------|---------------------|----------------------|
| <b>VIGA E60-T1-V2C</b>   |              | <b>1 Pzas</b> |           |           |             |              |                     |                      |
| 1                        | PL 25.4x1520 | 76            | 25.365    | 1.520     |             | 199.40       | 7,687.827           | 7,687.827            |
| 1                        | PL 19.1x1819 | 43            | 25.490    | 1.819     |             | 149.90       | 6,950.310           | 6,950.310            |
| 1                        | PL 19.1x1819 | 40            | 23.905    | 1.819     |             | 149.90       | 6,518.131           | 6,518.131            |
| 1                        | PL 25.4x500  | 65            | 25.498    | 0.500     |             | 199.40       | 2,542.151           | 2,542.151            |
| 1                        | PL 25.4x500  | 64            | 25.027    | 0.500     |             | 199.40       | 2,495.192           | 2,495.192            |
| 11                       | PL 16x350    | 13            | 1.700     | 0.350     |             | 124.80       | 74.256              | 816.816              |
| 4                        | PL 16x650    | 15            | 1.525     | 0.650     |             | 124.80       | 123.708             | 494.832              |
| 4                        | PL 16x175    | 14            | 0.800     | 0.175     |             | 124.80       | 17.472              | 69.888               |
| 2                        | PL 16x175    | 18            | 0.800     | 0.175     |             | 124.80       | 17.472              | 34.944               |
| 2                        | PL 16x400    | 17            | 0.800     | 0.400     |             | 124.80       | 39.936              | 79.872               |
| 1                        | PL 16x400    | 30            | 0.800     | 0.400     |             | 124.80       | 39.936              | 39.936               |
| 2                        | PL 16x650    | 20            | 1.300     | 0.650     |             | 124.80       | 105.456             | 210.912              |
| 1                        | PL 6x312.5   | 25            | 1.300     | 0.313     |             | 50.24        | 20.410              | 20.410               |
| 2                        | WT8X38.5     | b10           | 2.854     |           | 57.300      |              | 163.534             | 327.068              |
| 1                        | WT8X38.5     | b62           | 2.886     |           | 57.300      |              | 165.368             | 165.368              |
| 1                        | WT8X38.5     | b63           | 2.880     |           | 57.300      |              | 165.024             | 165.024              |
| 1                        | WT8X38.5     | b22           | 2.863     |           | 57.300      |              | 164.050             | 164.050              |
| 1                        | WT8X38.5     | b67           | 2.862     |           | 57.300      |              | 163.993             | 163.993              |
| 1                        | WT8X38.5     | b17           | 2.849     |           | 57.300      |              | 163.248             | 163.248              |
| 1                        | WT8X38.5     | b73           | 2.845     |           | 57.300      |              | 163.019             | 163.019              |
| 1                        | WT8X38.5     | b76           | 2.843     |           | 57.300      |              | 162.904             | 162.904              |
| 1                        | WT8X38.5     | b78           | 2.839     |           | 57.300      |              | 162.675             | 162.675              |
| 1                        | WT8X38.5     | b25           | 2.832     |           | 57.300      |              | 162.274             | 162.274              |
| <b>Peso E60-T1-V2C =</b> |              |               |           |           |             |              | <b>29,760.842</b>   |                      |

|                     |              |               |       |       |       |       |                  |         |
|---------------------|--------------|---------------|-------|-------|-------|-------|------------------|---------|
| <b>CT-01</b>        |              | <b>5 Pzas</b> |       |       |       |       |                  |         |
| 10                  | PL 12.7x180  | 11            | 1.860 | 0.180 |       | 99.70 | 33.380           | 333.796 |
| 10                  | L5X5X5/8     | b18           | 1.386 |       | 29.76 |       | 41.247           | 412.474 |
| 5                   | L5X5X3/4     | b12           | 2.026 |       | 35.12 |       | 71.153           | 355.766 |
| 5                   | PL 12.7x387  | 12            | 0.450 | 0.387 |       | 99.70 | 17.363           | 86.814  |
| 10                  | PL 12.7x97.1 | 10            | 0.177 | 0.097 |       | 99.70 | 1.714            | 17.135  |
| <b>Peso CT-01 =</b> |              |               |       |       |       |       | <b>1,205.984</b> |         |

|                     |              |               |       |       |       |       |                |         |
|---------------------|--------------|---------------|-------|-------|-------|-------|----------------|---------|
| <b>CH-01</b>        |              | <b>6 Pzas</b> |       |       |       |       |                |         |
| 12                  | PL 12.7x180  | 11            | 1.860 | 0.180 |       | 99.70 | 33.380         | 400.555 |
| 6                   | L5X5X3/8     | b11           | 2.026 |       | 18.30 |       | 37.076         | 222.455 |
| 12                  | PL 12.7x97.1 | 10            | 0.177 | 0.097 |       | 99.70 | 1.712          | 20.541  |
| <b>Peso CH-01 =</b> |              |               |       |       |       |       | <b>643.551</b> |         |

|                                     |                         |            |  |  |  |             |                |         |
|-------------------------------------|-------------------------|------------|--|--|--|-------------|----------------|---------|
| <b>TORNILLERIA CONEX. CAMPO 3-4</b> |                         |            |  |  |  |             |                |         |
| 80                                  | TORNILLO 7/8" x 4- 1/2" | PATIN SUP. |  |  |  | 0.65 Kg/pza |                | 52.000  |
| 320                                 | TORNILLO 7/8" x 3 1/2"  | ALMA       |  |  |  | 0.55 Kg/pza |                | 176.000 |
| 136                                 | TORNILLO 7/8" x 4 1/2"  | PATIN INF. |  |  |  | 0.65 Kg/pza |                | 88.400  |
| <b>Peso TORN =</b>                  |                         |            |  |  |  |             | <b>316.400</b> |         |

|                      |                         |    |        |  |  |             |                |         |
|----------------------|-------------------------|----|--------|--|--|-------------|----------------|---------|
| 256                  | PERNO NELSON 7/8" x 10" | 74 | 25.498 |  |  | 0.79 Kg/pza |                | 202.240 |
| 252                  | PERNO NELSON 7/8" x 10" | 73 | 25.027 |  |  | 0.79 Kg/pza |                | 199.080 |
| <b>Peso PERNOS =</b> |                         |    |        |  |  |             | <b>401.320</b> |         |

Cantidad de Vigas y Peso Total = **1 Pzas 32328.10 kg**

# GENERADOR DE ESTIMACION

Obra: Construcción de Distribuidor Vial Zooteconia Chihuahua, Chih. Eje 60

Tramo:

Contratista: CONSTRUCTORA SANTA ROSALIA SA DE CV

Fecha:

| Cantidad                      | Descripción    | Mca. | Largo (m) | Ancho (m) | Peso (kg/m) | Peso (kg/m2) | Calculo (unif) (Kg) | Calculo (acum.) (Kg) |
|-------------------------------|----------------|------|-----------|-----------|-------------|--------------|---------------------|----------------------|
| <b>VIGA E60-T1-V2D</b>        |                |      |           |           |             |              |                     |                      |
| 1                             | PL 38x1520     | 88   | 27.023    | 1.520     |             | 299.10       | 12,285.521          | 12,285.521           |
| 1                             | PL 22x1819     | 51   | 26.748    | 1.819     |             | 174.30       | 8,480.499           | 8,480.499            |
| 1                             | PL 22x1819     | 49   | 27.096    | 1.819     |             | 174.30       | 8,590.833           | 8,590.833            |
| 1                             | PL 38x500      | 87   | 27.138    | 0.500     |             | 299.10       | 4,058.488           | 4,058.488            |
| 1                             | PL 38x500      | 85   | 26.638    | 0.500     |             | 299.10       | 3,983.713           | 3,983.713            |
| 10                            | PL 16x350      | 13   | 1.700     | 0.350     |             | 124.80       | 74.256              | 742.560              |
| 4                             | PL 16x175      | 14   | 0.800     | 0.175     |             | 124.80       | 17.472              | 69.888               |
| 4                             | PL 16x650      | 15   | 1.525     | 0.650     |             | 124.80       | 123.708             | 494.832              |
| 2                             | PL 16x400      | 17   | 0.800     | 0.400     |             | 124.80       | 39.936              | 79.872               |
| 2                             | PL 16x175      | 18   | 0.800     | 0.175     |             | 124.80       | 17.472              | 34.944               |
| 2                             | PL 16x650      | 20   | 1.300     | 0.650     |             | 124.80       | 105.456             | 210.912              |
| 4                             | PL 25.4x160    | 21   | 1.792     | 0.160     |             | 199.40       | 57.172              | 228.688              |
| 1                             | PL 6x312.5     | 25   | 1.300     | 0.313     |             | 50.24        | 20.410              | 20.410               |
| 1                             | PL 12.7x340    | 26   | 0.460     | 0.340     |             | 99.70        | 15.593              | 15.593               |
| 1                             | PL 19.1x340    | 27   | 1.730     | 0.340     |             | 149.90       | 88.171              | 88.171               |
| 2                             | PL 16x350      | 29   | 0.850     | 0.350     |             | 124.80       | 37.128              | 74.256               |
| 1                             | PL 16x400      | 30   | 0.800     | 0.400     |             | 124.80       | 39.936              | 39.936               |
| 1                             | PL 19.1x1799.2 | 38   | 2.222     | 1.799     |             | 149.90       | 599.207             | 599.207              |
| 1                             | WT8X38.5       | b35  | 3.045     |           | 57.300      |              | 174.479             | 174.479              |
| 1                             | WT8X38.5       | b37  | 3.033     |           | 57.300      |              | 173.791             | 173.791              |
| 1                             | WT8X38.5       | b46  | 2.994     |           | 57.300      |              | 171.556             | 171.556              |
| 1                             | WT8X38.5       | b48  | 2.987     |           | 57.300      |              | 171.155             | 171.155              |
| 1                             | WT8X38.5       | b19  | 2.981     |           | 57.300      |              | 170.811             | 170.811              |
| 1                             | WT8X38.5       | b20  | 2.980     |           | 57.300      |              | 170.754             | 170.754              |
| 1                             | WT8X38.5       | b64  | 2.869     |           | 57.300      |              | 164.394             | 164.394              |
| 1                             | WT8X38.5       | b22  | 2.864     |           | 57.300      |              | 164.107             | 164.107              |
| 1                             | WT8X38.5       | b95  | 2.832     |           | 57.300      |              | 162.274             | 162.274              |
| 1                             | WT8X38.5       | b83  | 2.822     |           | 57.300      |              | 161.701             | 161.701              |
| 1                             | WT8X38.5       | b85  | 2.814     |           | 57.300      |              | 161.242             | 161.242              |
| <b>Peso VIGA E60-T1-V2D =</b> |                |      |           |           |             |              |                     | <b>41.944.585</b>    |

|                     |              |     |       |       |       |       |        |                  |
|---------------------|--------------|-----|-------|-------|-------|-------|--------|------------------|
| <b>CT-01</b>        |              |     |       |       |       |       |        |                  |
| 10                  | PL 12.7x180  | 11  | 1.860 | 0.180 |       | 99.70 | 33.380 | 333.796          |
| 10                  | LSX5X5/8     | b18 | 1.386 |       | 29.76 |       | 41.247 | 412.474          |
| 5                   | LSX5X3/4     | b12 | 2.026 |       | 35.12 |       | 71.153 | 355.766          |
| 5                   | PL 12.7x387  | 12  | 0.450 | 0.397 |       | 99.70 | 17.363 | 86.814           |
| 10                  | PL 12.7x97.1 | 10  | 0.177 | 0.097 |       | 99.70 | 1.714  | 17.135           |
| <b>Peso CT-01 =</b> |              |     |       |       |       |       |        | <b>1,205.984</b> |

|                     |              |     |       |       |       |       |        |                |
|---------------------|--------------|-----|-------|-------|-------|-------|--------|----------------|
| <b>CH-01</b>        |              |     |       |       |       |       |        |                |
| 10                  | PL 12.7x180  | 11  | 1.860 | 0.180 |       | 99.70 | 33.380 | 333.796        |
| 5                   | LSX5X3/8     | b11 | 2.026 |       | 18.30 |       | 37.076 | 185.379        |
| 10                  | PL 12.7x97.1 | 10  | 0.177 | 0.097 |       | 99.70 | 1.712  | 17.117         |
| <b>Peso CH-01 =</b> |              |     |       |       |       |       |        | <b>536.292</b> |

|                                     |                        |            |  |  |  |             |  |                |
|-------------------------------------|------------------------|------------|--|--|--|-------------|--|----------------|
| <b>TORNILLERIA CONEX. CAMPO 4-5</b> |                        |            |  |  |  |             |  |                |
| 80                                  | TORNILLO 7/8" x 4"     | PATIN SUP. |  |  |  | 0.59 Kg/pza |  | 47.200         |
| 320                                 | TORNILLO 7/8" x 3-1/2" | ALMA       |  |  |  | 0.55 Kg/pza |  | 176.000        |
| 136                                 | TORNILLO 7/8" x 4 1/4" | PATIN INF. |  |  |  | 0.65 Kg/pza |  | 88.400         |
| <b>Peso TORN =</b>                  |                        |            |  |  |  |             |  | <b>311.600</b> |

|                              |                      |                |  |  |  |             |  |               |
|------------------------------|----------------------|----------------|--|--|--|-------------|--|---------------|
| <b>TORNILLERIA DIAFRAGMA</b> |                      |                |  |  |  |             |  |               |
| 40                           | TORNILLO 1" x 2-3/4" | PATIN SUPERIOR |  |  |  | 0.57 Kg/pza |  | 22.800        |
| 24                           | TORNILLO 1" x 3 1/2" | PATIN SUPERIOR |  |  |  | 0.72 Kg/pza |  | 17.280        |
| 16                           | TORNILLO 1" x 2 3/4" | PATIN INFERIOR |  |  |  | 0.62 Kg/pza |  | 9.920         |
| 16                           | TORNILLO 1" x 2 3/4" | PATIN INFERIOR |  |  |  | 0.57 Kg/pza |  | 9.120         |
| 38                           | TORNILLO 1" x 2 3/4" | PATIN INFERIOR |  |  |  | 0.57 Kg/pza |  | 21.660        |
| <b>Peso TORN =</b>           |                      |                |  |  |  |             |  | <b>80.780</b> |

|                      |                         |    |        |  |  |             |  |                |
|----------------------|-------------------------|----|--------|--|--|-------------|--|----------------|
| 272                  | PERNO NELSON 7/8" x 10" | 70 | 27.138 |  |  | 0.79 Kg/pza |  | 214.880        |
| 268                  | PERNO NELSON 7/8" x 10" | 69 | 26.638 |  |  | 0.79 Kg/pza |  | 211.720        |
| <b>Peso PERNOS =</b> |                         |    |        |  |  |             |  | <b>426.600</b> |

Cantidad de Vigas y Peso Total = 1 Pzas **44505.84 kg**

# GENERADOR DE ESTIMACION

Obra: Construcción de Distribuidor Vial Zootecnia Chihuahua, Chih. Eje 60

Tramo:

Contratista: CONSTRUCTORA SANTA ROSALIA SA DE CV

Fecha:

| Cantidad                 | Descripción  | Mca. | Largo (m) | Ancho (m) | Peso (kg/m) | Peso (kg/m2) | Calculo (unif) (Kg) | Calculo (acum) (Kg) |
|--------------------------|--------------|------|-----------|-----------|-------------|--------------|---------------------|---------------------|
| <b>VIGA E60-T1-VID</b>   |              |      |           |           |             |              |                     |                     |
| 1                        | PL 32x1520   | 83   | 25.922    | 1.520     |             | 249.60       | 9,834.599           | 9,834.599           |
| 1                        | PL 22x1819   | 53   | 25.628    | 1.819     |             | 174.40       | 8,130.063           | 8,130.063           |
| 1                        | PL 22x1819   | 50   | 25.994    | 1.819     |             | 174.30       | 8,241.442           | 8,241.442           |
| 1                        | PL 25.4x500  | 66   | 25.537    | 0.500     |             | 199.40       | 2,546.039           | 2,546.039           |
| 1                        | PL 25.4x500  | 47   | 26.037    | 0.500     |             | 199.40       | 2,595.889           | 2,595.889           |
| 10                       | PL 16x350    | 13   | 1.700     | 0.350     |             | 124.80       | 74.256              | 742.560             |
| 4                        | PL 16x175    | 14   | 0.800     | 0.175     |             | 124.80       | 17.472              | 69.888              |
| 4                        | PL 16x650    | 15   | 1.525     | 0.650     |             | 124.80       | 123.708             | 494.832             |
| 2                        | PL 16x400    | 17   | 0.800     | 0.400     |             | 124.80       | 39.936              | 79.872              |
| 2                        | PL 16x175    | 18   | 0.800     | 0.175     |             | 124.80       | 17.472              | 34.944              |
| 2                        | PL 16x650    | 20   | 1.300     | 0.650     |             | 124.80       | 105.456             | 210.912             |
| 4                        | PL 25.4x160  | 21   | 1.792     | 0.160     |             | 199.40       | 57.172              | 228.688             |
| 1                        | PL 6x312.5   | 25   | 1.300     | 0.313     |             | 50.24        | 20.410              | 20.410              |
| 1                        | PL 12.7x340  | 26   | 0.460     | 0.340     |             | 99.70        | 15.593              | 15.593              |
| 1                        | PL 19.1x340  | 27   | 1.730     | 0.340     |             | 149.90       | 88.171              | 88.171              |
| 2                        | PL 16x350    | 29   | 0.850     | 0.350     |             | 124.80       | 37.128              | 74.256              |
| 1                        | PL 16x400    | 30   | 0.800     | 0.400     |             | 124.80       | 39.936              | 39.936              |
| 1                        | PL 19.1x1793 | 37   | 2.222     | 1.793     |             | 149.90       | 597.208             | 597.208             |
| 1                        | WT8X38.5     | b44  | 3.001     |           | 57.300      |              | 171.957             | 171.957             |
| 1                        | WT8X38.5     | b50  | 2.975     |           | 57.300      |              | 170.468             | 170.468             |
| 1                        | WT8X38.5     | b51  | 2.972     |           | 57.300      |              | 170.296             | 170.296             |
| 1                        | WT8X38.5     | b58  | 2.952     |           | 57.300      |              | 169.150             | 169.150             |
| 1                        | WT8X38.5     | b60  | 2.938     |           | 57.300      |              | 168.347             | 168.347             |
| 1                        | WT8X38.5     | b61  | 2.936     |           | 57.300      |              | 168.233             | 168.233             |
| 1                        | WT8X38.5     | b96  | 2.821     |           | 57.300      |              | 161.643             | 161.643             |
| 1                        | WT8X38.5     | b87  | 2.811     |           | 57.300      |              | 161.070             | 161.070             |
| 1                        | WT8X38.5     | b29  | 2.806     |           | 57.300      |              | 160.784             | 160.784             |
| 1                        | WT8X38.5     | b93  | 2.800     |           | 57.300      |              | 160.440             | 160.440             |
| 1                        | WT8X38.5     | b33  | 2.785     |           | 57.300      |              | 159.581             | 159.581             |
| <b>Peso E60-T1-VID =</b> |              |      |           |           |             |              | <b>35,867.271</b>   |                     |

|                     |              |     |       |       |       |       |                  |         |
|---------------------|--------------|-----|-------|-------|-------|-------|------------------|---------|
| <b>CT-01</b>        |              |     |       |       |       |       |                  |         |
| 10                  | PL 12.7x180  | 11  | 1.860 | 0.180 |       | 99.70 | 33.380           | 333.796 |
| 10                  | L5X5X5/8     | b18 | 1.386 |       | 29.76 |       | 41.247           | 412.474 |
| 5                   | L5X5X3/4     | b12 | 2.026 |       | 35.12 |       | 71.153           | 355.766 |
| 5                   | PL 12.7x387  | 12  | 0.450 | 0.387 |       | 99.70 | 17.363           | 86.814  |
| 10                  | PL 12.7x97.1 | 10  | 0.177 | 0.097 |       | 99.70 | 1.714            | 17.135  |
| <b>Peso CT-01 =</b> |              |     |       |       |       |       | <b>1,205.984</b> |         |

|                     |              |     |       |       |       |       |                |         |
|---------------------|--------------|-----|-------|-------|-------|-------|----------------|---------|
| <b>CH-01</b>        |              |     |       |       |       |       |                |         |
| 10                  | PL 12.7x180  | 11  | 1.860 | 0.180 |       | 99.70 | 33.380         | 333.796 |
| 5                   | L5X5X3/8     | b11 | 2.026 |       | 18.30 |       | 37.076         | 185.379 |
| 10                  | PL 12.7x97.1 | 10  | 0.177 | 0.097 |       | 99.70 | 1.712          | 17.117  |
| <b>Peso CH-01 =</b> |              |     |       |       |       |       | <b>536.292</b> |         |

|                                     |                        |            |  |  |  |             |                |         |
|-------------------------------------|------------------------|------------|--|--|--|-------------|----------------|---------|
| <b>TORNILLERIA CONEX. CAMPO 4-5</b> |                        |            |  |  |  |             |                |         |
| 80                                  | TORNILLO 7/8" x 3-3/4" | PATIN SUP. |  |  |  | 0.57 Kg/pza |                | 45.600  |
| 320                                 | TORNILLO 7/8" x 3-1/2" | ALMA       |  |  |  | 0.55 Kg/pza |                | 176.000 |
| 136                                 | TORNILLO 7/8" x 4"     | PATIN INF. |  |  |  | 0.59 Kg/pza |                | 80.240  |
| <b>Peso TORN =</b>                  |                        |            |  |  |  |             | <b>301.840</b> |         |

|                              |                      |                |  |  |  |             |               |        |
|------------------------------|----------------------|----------------|--|--|--|-------------|---------------|--------|
| <b>TORNILLERIA DIAFRAGMA</b> |                      |                |  |  |  |             |               |        |
| 40                           | TORNILLO 1" x 2-3/4" | PATIN SUPERIOR |  |  |  | 0.57 Kg/pza |               | 22.800 |
| 24                           | TORNILLO 1" x 3"     | PATIN SUPERIOR |  |  |  | 0.62 Kg/pza |               | 14.880 |
| 16                           | TORNILLO 1" x 3 1/2" | PATIN INFERIOR |  |  |  | 0.67 Kg/pza |               | 10.720 |
| 16                           | TORNILLO 1" x 2 3/4" | PATIN INFERIOR |  |  |  | 0.57 Kg/pza |               | 9.120  |
| 38                           | TORNILLO 1" x 3"     | PATIN INFERIOR |  |  |  | 0.62 Kg/pza |               | 23.560 |
| <b>Peso TORN =</b>           |                      |                |  |  |  |             | <b>81.080</b> |        |

|                      |                         |    |        |  |  |             |                |         |
|----------------------|-------------------------|----|--------|--|--|-------------|----------------|---------|
| 256                  | PERNO NELSON 7/8" x 10" | 72 | 25.537 |  |  | 0.79 Kg/pza |                | 202.240 |
| 262                  | PERNO NELSON 7/8" x 10" | 71 | 26.037 |  |  | 0.79 Kg/pza |                | 206.980 |
| <b>Peso PERNOS =</b> |                         |    |        |  |  |             | <b>409.220</b> |         |

Cantidad de Vigas y Peso Total = **1 Pzas 38401.69 kg**

# GENERADOR DE ESTIMACION

Obra: Construcción de Distribuidor Vial Zootechnia Chihuahua, Chih. Eje 60

Tramo:

Contratista: CONSTRUCTORA SANTA ROSALIA SA DE CV

Fecha:

| Cantidad            | Descripción    | Mca.          | Largo (m) | Ancho (m) | Peso (kg/m) | Peso (kg/m2) | Calculo (unif)<br>(Kg) | Calculo<br>(acum.) (Kg) |
|---------------------|----------------|---------------|-----------|-----------|-------------|--------------|------------------------|-------------------------|
| <b>DIAFRAGMA 1</b>  |                | <b>1 Pzas</b> |           |           |             |              |                        |                         |
| 1                   | PL 19.1x1793.4 | 99            | 3.411     | 1.793     |             | 149.90       | 916.981                | 916.981                 |
| 1                   | PL 19.1x340    | 35            | 3.411     | 0.340     |             | 149.90       | 173.845                | 173.845                 |
| 4                   | L4X4X1/2       | b74           | 1.710     |           | 19.050      |              | 32.576                 | 130.302                 |
| 1                   | PL 19.1x340    | 34            | 2.181     | 0.340     |             | 149.90       | 111.157                | 111.157                 |
| 2                   | PL 12.7x340    | 22            | 1.060     | 0.340     |             | 124.80       | 44.978                 | 89.956                  |
| 2                   | PL 12.7x340    | 28            | 0.500     | 0.340     |             | 99.70        | 16.949                 | 33.898                  |
| -1                  | HUECO          |               | 0.600     | 0.400     |             | 149.90       | 35.976                 | 35.976                  |
| <b>Peso DIAF1 =</b> |                |               |           |           |             |              | <b>1,420.163</b>       |                         |

|                     |                |               |       |       |       |        |                  |         |
|---------------------|----------------|---------------|-------|-------|-------|--------|------------------|---------|
| <b>DIAFRAGMA 2</b>  |                | <b>1 Pzas</b> |       |       |       |        |                  |         |
| 1                   | PL 19.1x1800.7 | 172           | 3.411 | 1.801 |       | 149.90 | 920.714          | 920.714 |
| 1                   | PL 19.1x340    | 35            | 3.411 | 0.340 |       | 149.90 | 173.845          | 173.845 |
| 4                   | L4X4X1/2       | b74           | 1.710 |       | 19.05 |        | 32.576           | 130.302 |
| 1                   | PL 19.1x340    | 34            | 2.181 | 0.340 |       | 149.90 | 111.157          | 111.157 |
| 2                   | PL 12.7x340    | 22            | 1.060 | 0.340 |       | 124.80 | 44.978           | 89.956  |
| 2                   | PL 12.7x340    | 28            | 0.500 | 0.340 |       | 124.80 | 21.216           | 42.432  |
| -1                  | HUECO          |               | 0.600 | 0.400 |       | 149.90 | 35.976           | 35.976  |
| <b>Peso DIAF2 =</b> |                |               |       |       |       |        | <b>1,432.430</b> |         |

|                    |              |               |       |       |       |        |                  |         |
|--------------------|--------------|---------------|-------|-------|-------|--------|------------------|---------|
| <b>DIAFRAGMA 3</b> |              | <b>1 Pzas</b> |       |       |       |        |                  |         |
| 1                  | PL 19.1x1812 | 100           | 3.411 | 1.812 |       | 149.90 | 926.492          | 926.492 |
| 1                  | PL 19.1x340  | 35            | 3.411 | 0.340 |       | 149.90 | 173.845          | 173.845 |
| 4                  | L4X4X1/2     | b74           | 1.710 |       | 19.05 |        | 32.576           | 130.302 |
| 1                  | PL 19.1x340  | 34            | 2.181 | 0.340 |       | 149.90 | 111.157          | 111.157 |
| 2                  | PL 12.7x340  | 22            | 1.060 | 0.340 |       | 124.80 | 44.978           | 89.956  |
| 2                  | PL 12.7x340  | 28            | 0.500 | 0.340 |       | 124.80 | 21.216           | 42.432  |
| -1                 | HUECO        |               | 0.600 | 0.400 |       | 149.90 | 35.976           | 35.976  |
| <b>Peso DIAF3=</b> |              |               |       |       |       |        | <b>1,438.207</b> |         |

|                      |              |               |       |       |       |        |                  |         |
|----------------------|--------------|---------------|-------|-------|-------|--------|------------------|---------|
| <b>DIAFRAGMA 4B</b>  |              | <b>1 Pzas</b> |       |       |       |        |                  |         |
| 1                    | PL 19.1x1801 | 172           | 3.411 | 1.801 |       | 149.90 | 920.867          | 920.867 |
| 1                    | PL 19.1x340  | 102           | 3.411 | 0.340 |       | 149.90 | 173.845          | 173.845 |
| 4                    | L4X4X1/2     | b74           | 1.710 |       | 19.05 |        | 32.576           | 130.302 |
| 1                    | PL 19.1x340  | 101           | 2.181 | 0.340 |       | 149.90 | 111.157          | 111.157 |
| 2                    | PL 12.7x340  | 22            | 1.060 | 0.340 |       | 124.80 | 44.978           | 89.956  |
| 2                    | PL 12.7x340  | 98            | 0.500 | 0.340 |       | 124.80 | 21.216           | 42.432  |
| -1                   | HUECO        |               | 0.600 | 0.400 |       | 149.90 | 35.976           | 35.976  |
| <b>Peso DIAF4B =</b> |              |               |       |       |       |        | <b>1,432.583</b> |         |

Cantidad de Diafragmas y Peso Total = **4 Pzas**

44

| Cantidad | Descripción   | Mca.          | Largo (m) | Ancho (m) | Peso (kg/m) | Peso (kg/m2) | Calculo (unit) (Kg) | Calculo (acum) (Kg) |
|----------|---------------|---------------|-----------|-----------|-------------|--------------|---------------------|---------------------|
|          | <b>CUÑA 3</b> | <b>2 Pzas</b> |           |           |             |              |                     |                     |
| 2        | PL 19x700     | 103           | 0.700     | 0.700     |             | 149.90       | 73.451              | 146.902             |
| 2        | PL 19x700     | 147           | 0.700     | 0.700     |             | 149.90       | 73.451              | 146.902             |
| 2        | PL 19.1x61.6  | 138           | 0.642     | 0.062     |             | 149.90       | 5.928               | 11.856              |
| 2        | PL 19.1x52    | 129           | 0.642     | 0.052     |             | 149.90       | 5.004               | 10.009              |
| 2        | PL 19.1x61.9  | 140           | 0.680     | 0.062     |             | 149.90       | 6.310               | 12.619              |
| 2        | PL 19.1x42.4  | 121           | 0.642     | 0.042     |             | 149.90       | 4.080               | 8.161               |
| 2        | PL 19.1x52.6  | 125           | 0.680     | 0.053     |             | 149.90       | 5.362               | 10.723              |
| 2        | PL 19.1x32.8  | 114           | 0.642     | 0.033     |             | 149.90       | 3.157               | 6.313               |
| 2        | PL 19.1x23.1  | 109           | 0.642     | 0.023     |             | 149.90       | 2.223               | 4.446               |
| 2        | PL 19.1x58.5  | 136           | 0.146     | 0.059     |             | 149.90       | 1.280               | 2.561               |
| 2        | PL 19.1x56.1  | 166           | 0.146     | 0.056     |             | 149.90       | 1.228               | 2.456               |
| 2        | PL 19.1x53.8  | 107           | 0.146     | 0.054     |             | 149.90       | 1.177               | 2.355               |
| 2        | PL 19.1x48.8  | 152           | 0.146     | 0.049     |             | 149.90       | 1.068               | 2.136               |
| 2        | PL 19.1x46.5  | 131           | 0.146     | 0.047     |             | 149.90       | 1.018               | 2.035               |
| 2        | PL 19.1x44.1  | 139           | 0.146     | 0.044     |             | 149.90       | 0.965               | 1.930               |
| 2        | PL 19.1x39.2  | 119           | 0.146     | 0.039     |             | 149.90       | 0.858               | 1.716               |
| 2        | PL 19.1x36.8  | 105           | 0.146     | 0.037     |             | 149.90       | 0.805               | 1.611               |
| 2        | PL 19.1x34.5  | 104           | 0.146     | 0.035     |             | 149.90       | 0.755               | 1.510               |
| 2        | PL 19.1x29.5  | 113           | 0.146     | 0.030     |             | 149.90       | 0.646               | 1.291               |
| 2        | PL 19.1x27.2  | 148           | 0.146     | 0.027     |             | 149.90       | 0.595               | 1.191               |
| 2        | PL 19.1x24.8  | 110           | 0.146     | 0.025     |             | 149.90       | 0.543               | 1.086               |
|          |               |               |           |           |             |              | <b>PESO CUÑA 3</b>  | <b>379.808</b>      |

| Cantidad | Descripción         | Mca.          | Largo (m) | Ancho (m) | Peso (kg/m) | Peso (kg/m2) | Calculo (unit) (Kg) | Calculo (acum) (Kg) |
|----------|---------------------|---------------|-----------|-----------|-------------|--------------|---------------------|---------------------|
|          | <b>CUÑA PILA 4B</b> | <b>2 Pzas</b> |           |           |             |              |                     |                     |
| 2        | PL 19x700           | 103           | 0.700     | 0.700     |             | 149.94       | 73.471              | 146.941             |
| 2        | PL 19x700           | 146           | 0.700     | 0.700     |             | 149.94       | 73.471              | 146.941             |
| 2        | PL 19.1x73          | 143           | 0.642     | 0.073     |             | 149.94       | 7.027               | 14.054              |
| 2        | PL 19.1x73.7        | 144           | 0.680     | 0.074     |             | 149.94       | 7.514               | 15.029              |
| 2        | PL 19.1x64          | 141           | 0.642     | 0.064     |             | 149.94       | 6.161               | 12.321              |
| 2        | PL 19.1x55.1        | 132           | 0.642     | 0.055     |             | 149.94       | 5.304               | 10.608              |
| 2        | PL 19.1x46.1        | 122           | 0.642     | 0.046     |             | 149.94       | 4.438               | 8.875               |
| 2        | PL 19.1x50.3        | 124           | 0.680     | 0.050     |             | 149.94       | 5.129               | 10.257              |
| 2        | PL 19.1x37.1        | 117           | 0.642     | 0.037     |             | 149.94       | 3.571               | 7.143               |
| 2        | PL 19.1x66.8        | 142           | 0.146     | 0.067     |             | 149.94       | 1.462               | 2.925               |
| 2        | PL 19.1x61          | 145           | 0.146     | 0.061     |             | 149.94       | 1.335               | 2.671               |
| 2        | PL 19.1x57.8        | 133           | 0.146     | 0.058     |             | 149.94       | 1.265               | 2.531               |
| 2        | PL 19.1x55.2        | 151           | 0.146     | 0.055     |             | 149.94       | 1.208               | 2.417               |
| 2        | PL 19.1x52          | 127           | 0.146     | 0.052     |             | 149.94       | 1.138               | 2.277               |
| 2        | PL 19.1x48.8        | 123           | 0.146     | 0.049     |             | 149.94       | 1.068               | 2.137               |
| 2        | PL 19.1x46.2        | 131           | 0.146     | 0.046     |             | 149.94       | 1.011               | 2.023               |
| 2        | PL 19.1x43          | 106           | 0.146     | 0.043     |             | 149.94       | 0.941               | 1.883               |
| 2        | PL 19.1x39.8        | 120           | 0.146     | 0.040     |             | 149.94       | 0.871               | 1.743               |
| 2        | PL 19.1x37.2        | 118           | 0.146     | 0.037     |             | 149.94       | 0.814               | 1.629               |
| 2        | PL 19.1x34          | 116           | 0.146     | 0.034     |             | 149.94       | 0.744               | 1.489               |
| 2        | PL 19.1x28.2        | 111           | 0.146     | 0.028     |             | 149.94       | 0.617               | 1.235               |
|          |                     |               |           |           |             |              | <b>PESO CUÑA 4B</b> | <b>397.126</b>      |


Peso Total Cuñas =

|            |   |        |                                                  |
|------------|---|--------|--------------------------------------------------|
| CONTRATO : | 040/2016   | TRAMO: | Perif. Fco. R. Almada y Carretera Cd. Cuauhtemoc |
| OBRA :     | <p>Construcción del Eje Sesenta (60) del Distribuidor Vial Zootecnia, Ubicado en Entronque del Periférico Francisco R. Almada y Carretera a Cd. Cuauhtémoc, Colonia Esperanza, y Zootecnia, en esta Ciudad de Chihuahua.</p> <p>CONTRATISTA: CONSTRUCTORA SANTA ROSALIA SA DE CV</p> |        |                                                  |

|   |        |                                      |
|---|--------|--------------------------------------|
| No DE ESTIMACION:   | No. 10 | PERIODO: 12 AL 15 DE SEPTIEMBRE 2016 |
| CONCEPTO   | 44     | OPERACIONES ARITMETICAS              |
| SUBESTRUCTURA: Suministro y colocación de Muro de contención mecánicamente estabilizado, por unidad de obra terminada. Incluye materiales, herrajes, acarreo, patente, proyecto, mano de obra, equipo, herramienta y todo lo necesario para su correcta ejecución por unidad de obra terminada |        |                                      |
| RAMPA 1 L.D. = 230.11 M2   |        |                                      |
| RAMPA 2 L.D. = 1,646.04 M2   |        |                                      |
| RAMPA 2 L.I. = 837.86 M2   |        |                                      |
| TOTAL = 2,714.01 M2   |        |                                      |
| EN ESTIMACIONES ANTERIORES SE   |        |                                      |
| COBRARON 2,168.42 M2 COMO UN VOLUMEN   |        |                                      |
| PARCIAL, AHORA SE COBRA OTRO VOLUMEN   |        |                                      |
| PARCIAL   |        |                                      |
| 2,714.01 M2 - 2,168.42 M2 = 545.59 M2   |        |                                      |
| VOL. = 336.52 M2 VOL. PARCIAL   |        |                                      |

ING. RODOLFO ARMENDARIZ RONQUILLO

# 44 - MURO DE CONTENSION MECANICAMENTE ESTABILIZADO

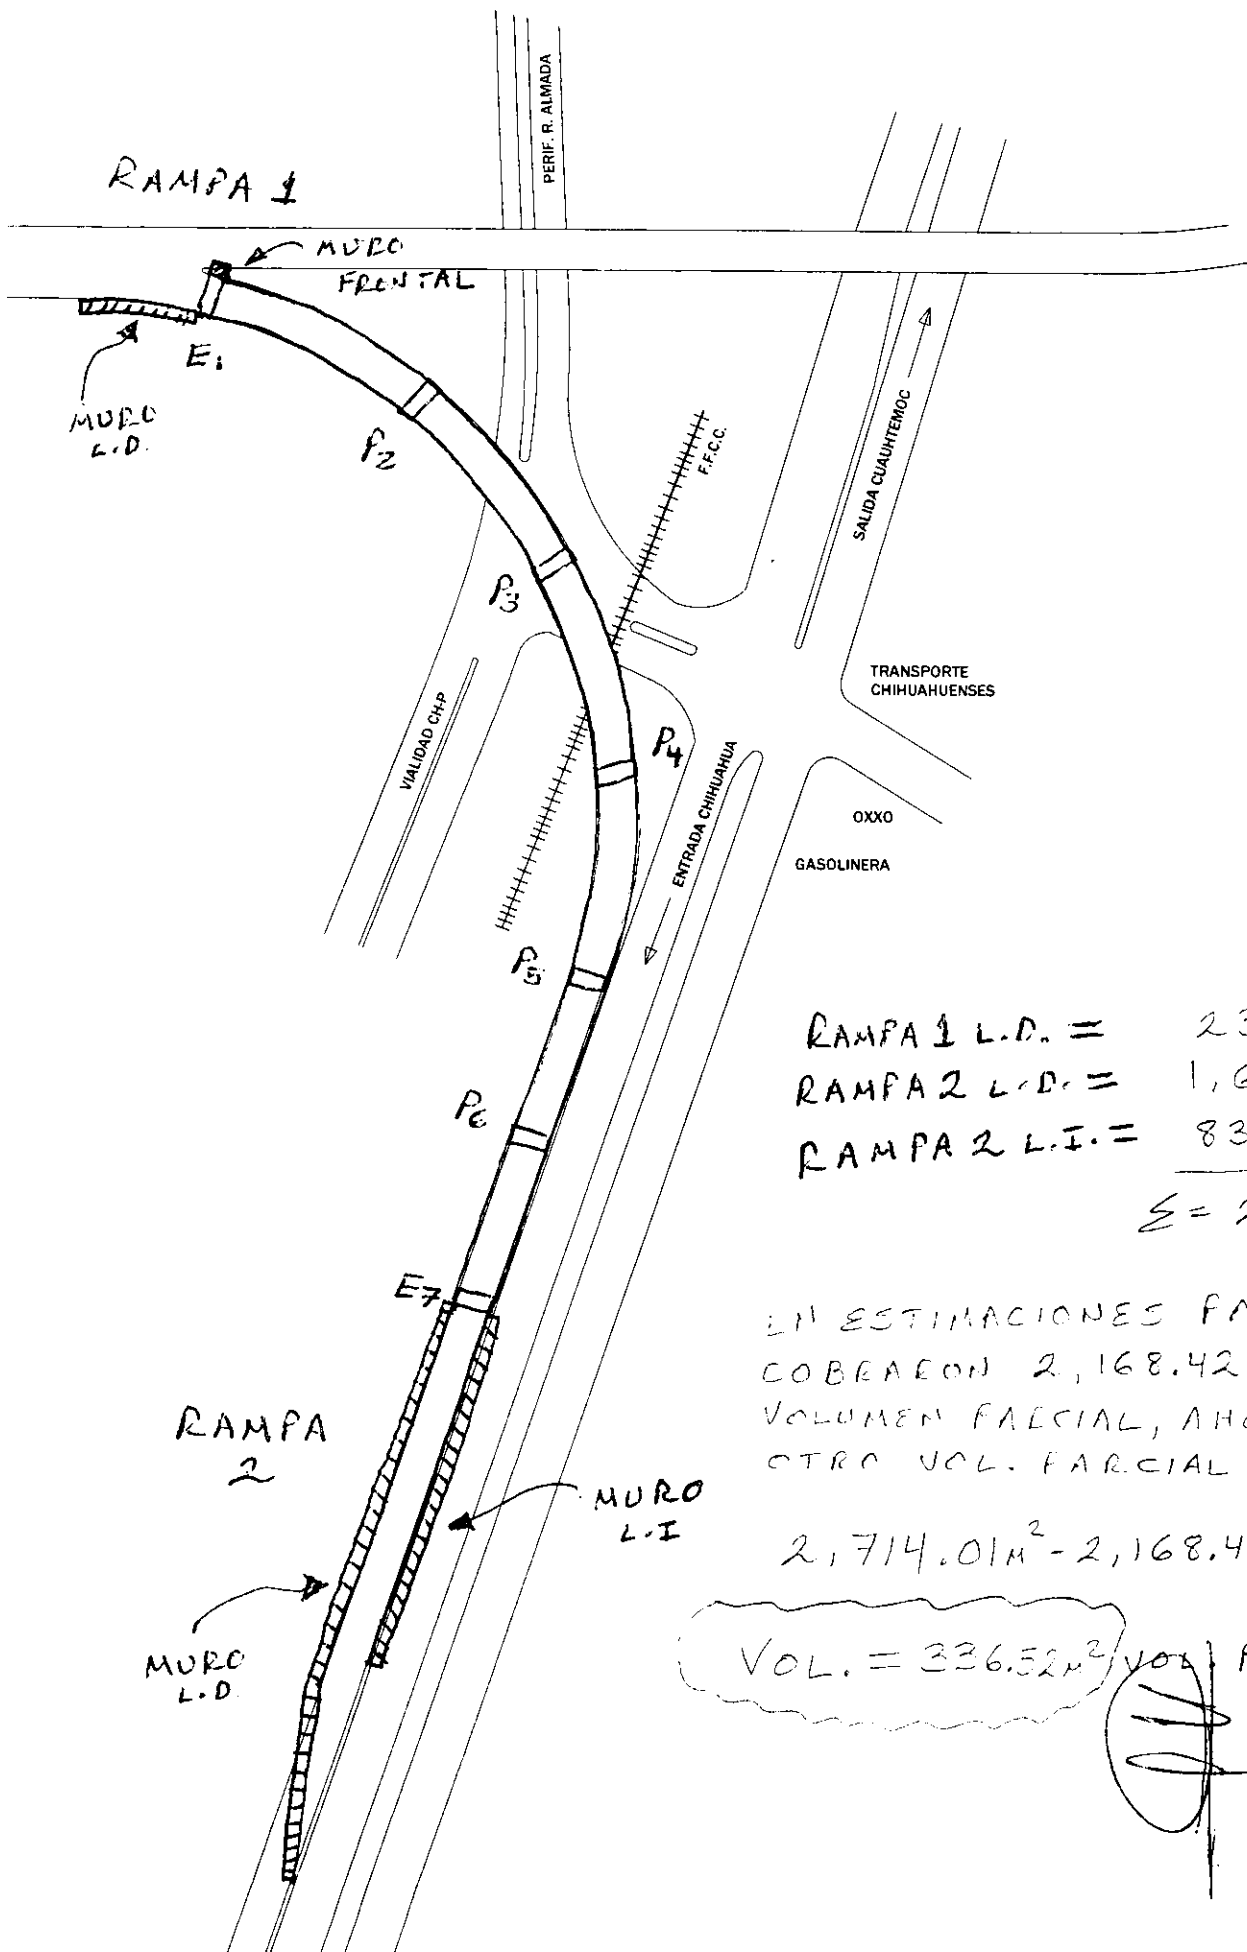


$$\begin{aligned}
 \text{RAMPA 1 L.D.} &= 230.11 \text{ m}^2 \\
 \text{RAMPA 2 L.D.} &= 1,646.04 \text{ m}^2 \\
 \text{RAMPA 2 L.I.} &= 837.86 \text{ m}^2 \\
 \hline
 \Sigma &= 2,714.01 \text{ m}^2
 \end{aligned}$$

EN ESTIMACIONES PASADAS SE COBRARON  $2,168.42 \text{ m}^2$  COMO UN VOLUMEN PARCIAL, AHORA SE COBRA OTRO VOL. PARCIAL


$$2,714.01 \text{ m}^2 - 2,168.42 \text{ m}^2 = 545.59 \text{ m}^2$$

$$\text{VOL.} = 336.52 \text{ m}^2 \text{ VOL. PARCIAL}$$

**MURO  
DERECHO  
RAMPA 1**

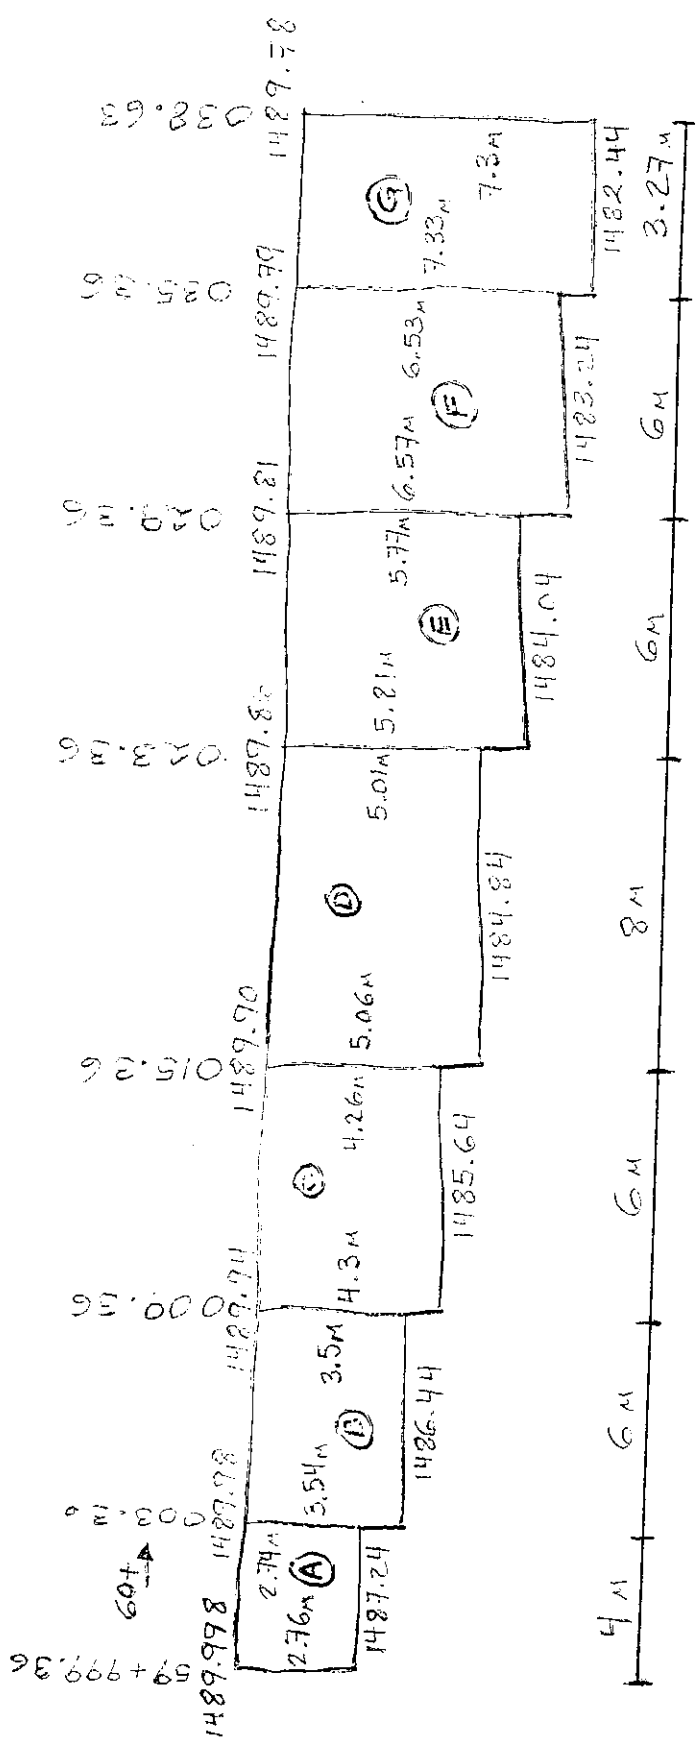


**MURO FRONTAL**

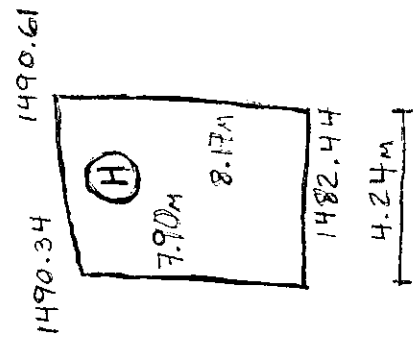

- (A)  $4m \times \frac{(2.76 + 2.74)}{2} = 11m^2$
  - (B)  $6m \times \frac{(3.54 + 3.5)}{2} = 21.12m^2$
  - (C)  $6m \times \frac{(4.3 + 4.26)}{2} = 25.68m^2$
  - (D)  $8m \times \frac{(5.06 + 5.01)}{2} = 40.28m^2$
  - (E)  $6m \times \frac{(5.81 + 5.77)}{2} = 34.74m^2$
  - (F)  $6m \times \frac{(6.57 + 6.53)}{2} = 39.30m^2$
  - (G)  $3.27m \times \frac{(4.33 + 7.3)}{2} = 23.92m^2$
  - (H)  $4.24m \times (7.9 + 8.17) = 34.07m^2$
- $\Sigma = 230.11$

*[Handwritten signature]*

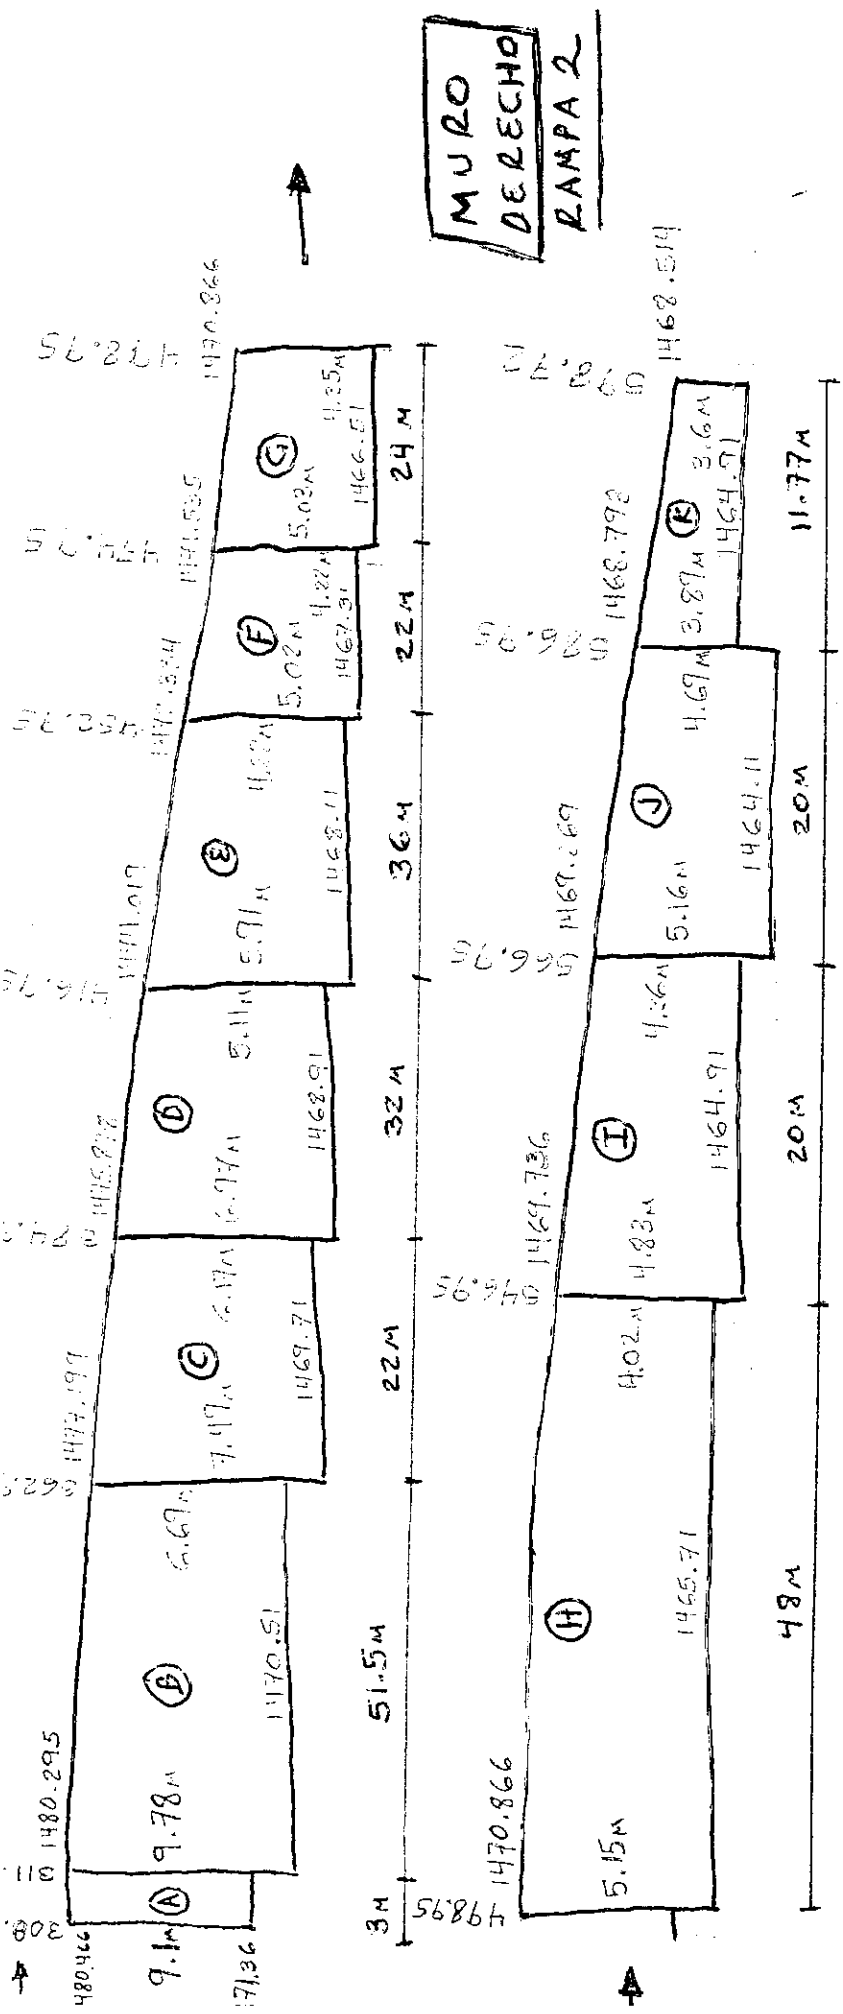



$$\sum T = 1,646.04 \text{ m}^2$$

$$\begin{aligned}
 & \text{A} \quad 3 \text{ m} \times 9.1 \text{ m} = 27.30 \text{ m}^2 \\
 & \text{B} \quad 51.5 \text{ m} \times (9.78 + 6.69) = 424.10 \text{ m}^2 \\
 & \text{C} \quad 22 \text{ m} \times (7.49 + 6.17) = 150.26 \text{ m}^2 \\
 & \text{D} \quad 32 \text{ m} \times (6.97 + 5.11) = 193.28 \text{ m}^2 \\
 & \text{E} \quad 36 \text{ m} \times (5.91 + 4.22) = 182.34 \text{ m}^2 \\
 & \text{F} \quad 22 \text{ m} \times (5.02 + 4.22) = 101.64 \text{ m}^2 \\
 & \text{G} \quad 24 \text{ m} \times (5.03 + 4.35) = 112.56 \text{ m}^2 \\
 & \text{H} \quad 48 \text{ m} \times (5.15 + 4.02) = 220.08 \text{ m}^2 \\
 & \text{I} \quad 20 \text{ m} \times (4.83 + 4.36) = 91.90 \text{ m}^2 \\
 & \text{J} \quad 20 \text{ m} \times (5.16 + 4.69) = 98.50 \text{ m}^2 \\
 & \text{K} \quad 11.77 \text{ m} \times (3.89 + 3.6) = 44.08 \text{ m}^2
 \end{aligned}$$

# MURO IZQUIERDO


KAMPA 2

60+

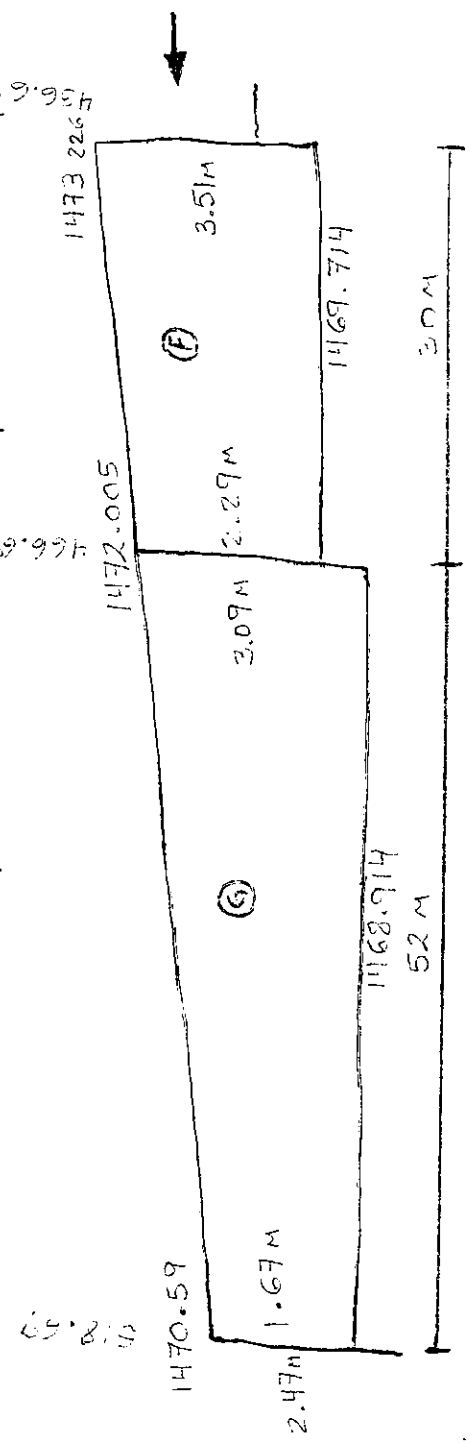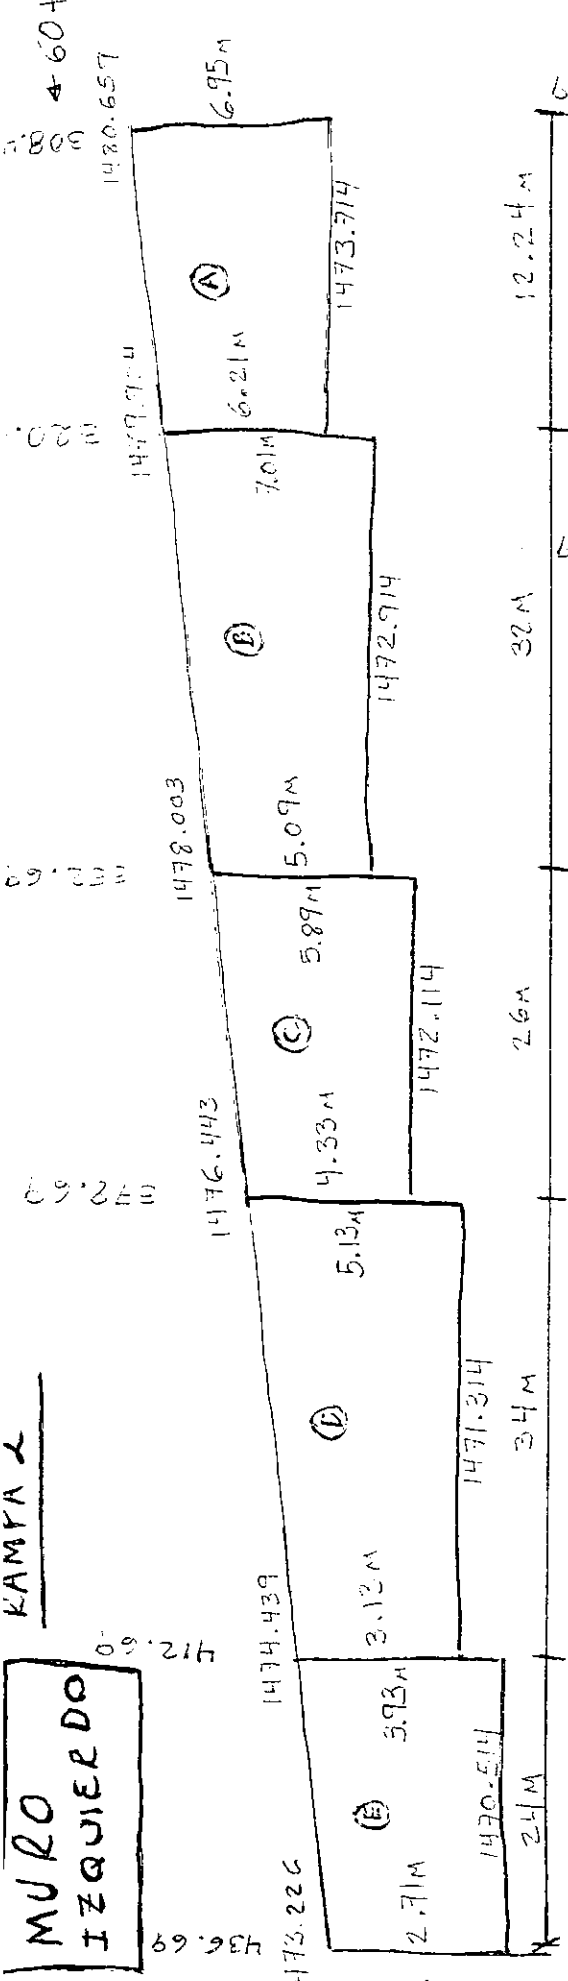

$$\begin{aligned} \text{A)} & 12.24 \times \frac{(6.95 + 6.21)}{2} = 80.51 \text{ m}^2 \\ \text{B)} & 32 \times \frac{(7.01 + 5.09)}{2} = 193.60 \text{ m}^2 \\ \text{C)} & 26 \times \frac{(5.89 + 4.33)}{2} = 132.86 \text{ m}^2 \\ \text{D)} & 34 \times \frac{(5.13 + 3.12)}{2} = 140.42 \text{ m}^2 \\ \text{E)} & 24 \times \frac{(3.93 + 2.71)}{2} = 77.68 \text{ m}^2 \\ \text{F)} & 30 \times \frac{(3.51 + 2.29)}{2} = 87 \text{ m}^2 \\ \text{G)} & 52 \times \frac{(2.07 + 1.67)}{2} = 123.76 \text{ m}^2 \end{aligned}$$


$$\Sigma T = 837.86 \text{ m}^2$$

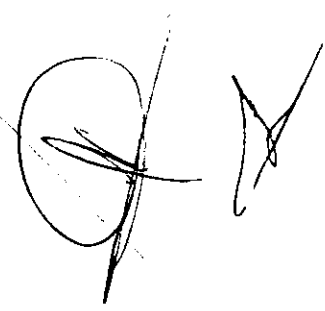








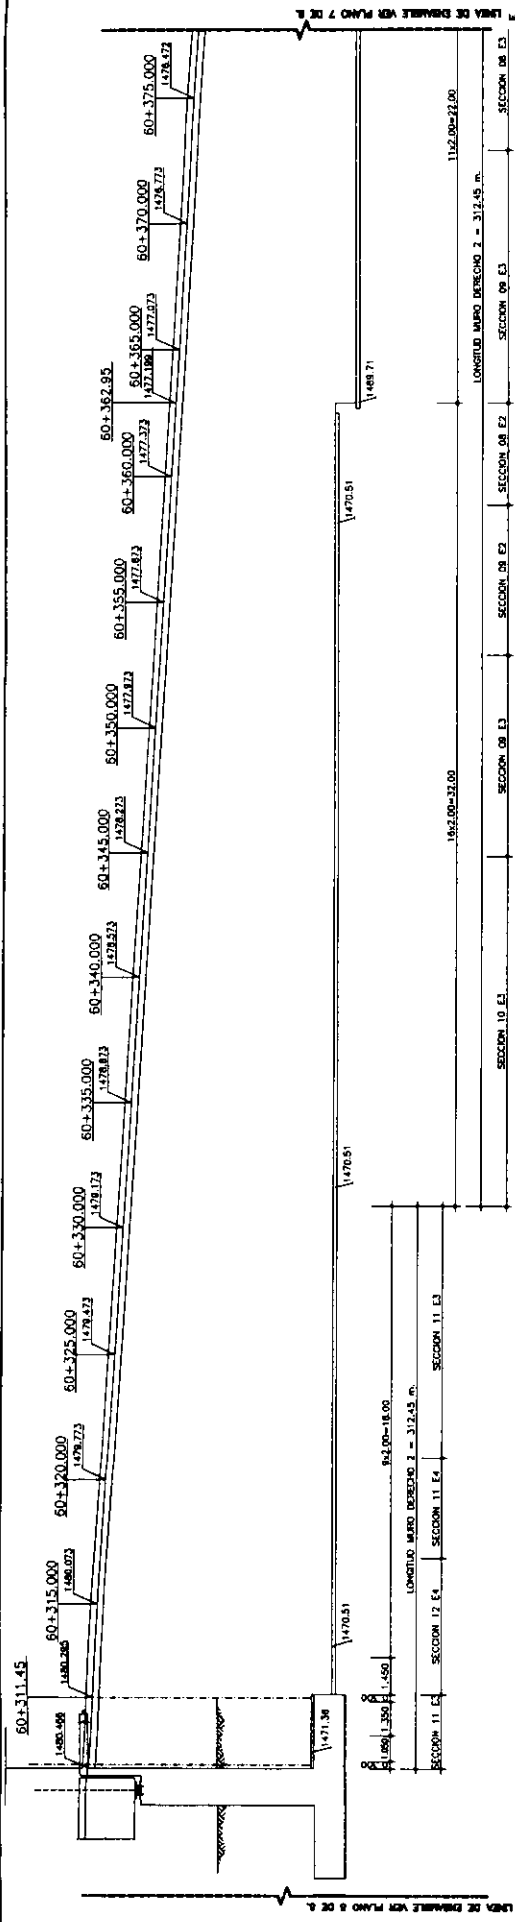


**MURO DERECHO 2 (CONTINUACIÓN)**

[illegible]


NOTA 2:  
LAS SECCIONES  
CORRESPONDEN A LAS ZONAS  
DONDE LOS CEMENTANTES SON  
DESIGUALES Y AQUELLOS QUE NO  
PUEDAN COLOCARSE EN EL  
(VER DETALLE SECCIÓN TIPO;  
DESPLAZAMIENTOS DESIGUALES)

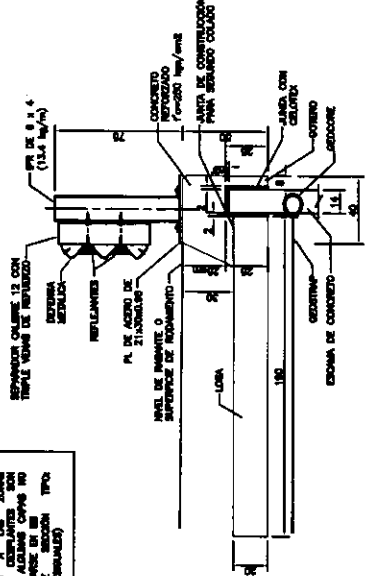


GEOMETRÍA DE REMATE  
PROPUESTO POR TIERRA AR

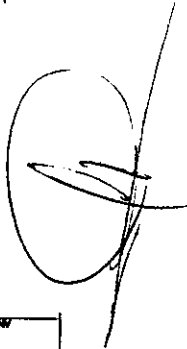

### SECCIONES DE CÁLCULO

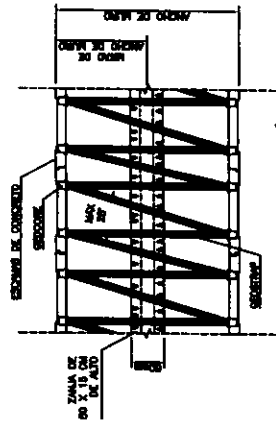


### DETALLE COLOCACIÓN DEL REFUERZO EN BR

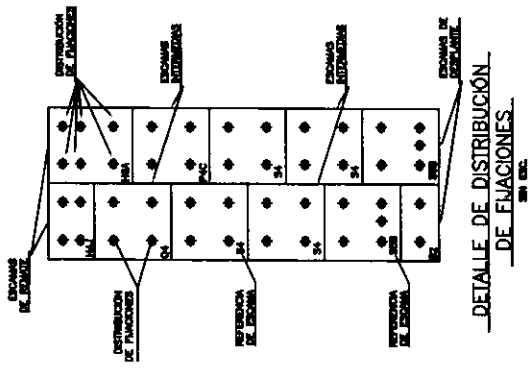


**DETALLE DE DISTRIBUCIÓN  
EN C.C.

|                                                                                      |                   |
|--------------------------------------------------------------------------------------|-------------------|
| DIRECCIÓN DE OBRAS<br>PUBLICAS MUNICIPALES<br>SUBDIRECCIÓN DE INFRAESTRUCTURA URBANA |                   |
| DEPARTAMENTO DE CONSTRUCCIÓN<br>OFICINA DE TOPOGRAFIA                                |                   |
| DISTRIBUIDOR VIAL "ZOOTECNIA" (EJE 60)                                               |                   |
|                                                                                      | FECHA: JUNIO 2016 |
| NOMBRE DE PLANO:<br><br>ARREGLO GENERAL DE MUROS<br>GEORE.                           |                   |


[illegible]

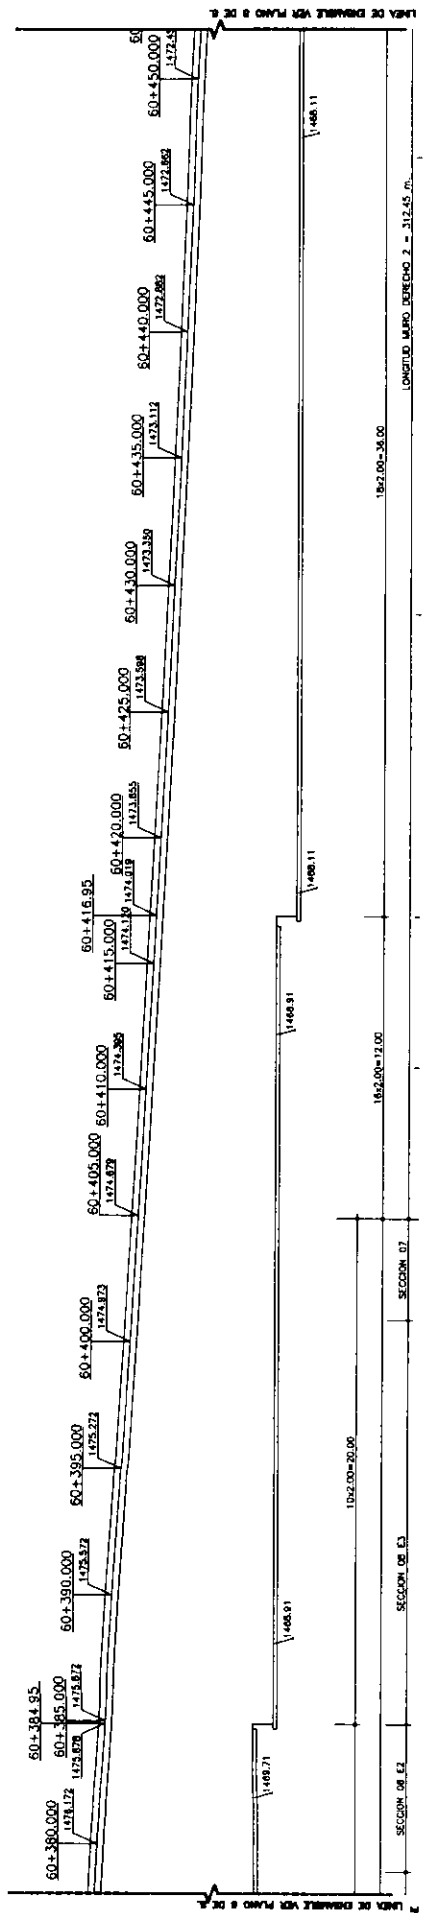


MURO DERECHO 2 (CONTINUACIÓN)

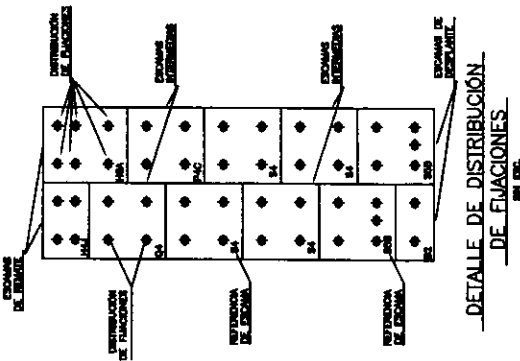


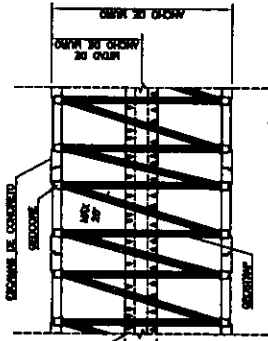


DETALLE COLOCACIÓN DEL REFORZO EN BB

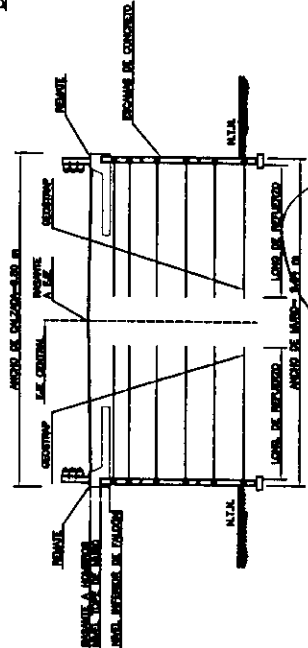

SECCION TÍPICA

SECCIONES DE CÁLCULO


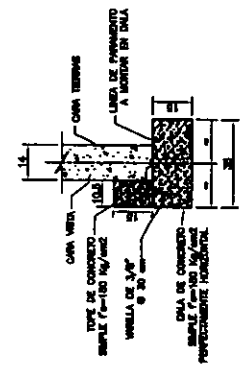

DETALLE "1"

ALA DE DESPLANTE CON TOPE

DIRECCIÓN DE OBRAS  
PUBLICAS MUNICIPALES  
SUBDIRECCIÓN DE INFRAESTRUCTURA URBANA  
DEPARTAMENTO DE CONSTRUCCION  
OFICINA DE TOPOGRAFIA

DISTRIBUIDOR VIAL "ZOOTECNIA" (EJE 60)  
FECHA: JUNIO 2016  
NOMBRE DE PLANO:  
ARREGLO GENERAL DE MUROS  
GEOCORE

Tierra Armada S. A. de C. V. ©  
La presente es una obra de ingeniería y se prohíbe su reproducción total o parcial sin el consentimiento escrito de la Tierra Armada S. A. de C. V. Cualquier infracción será perseguida legalmente.











COLANDO LOSAS DE PUENTE

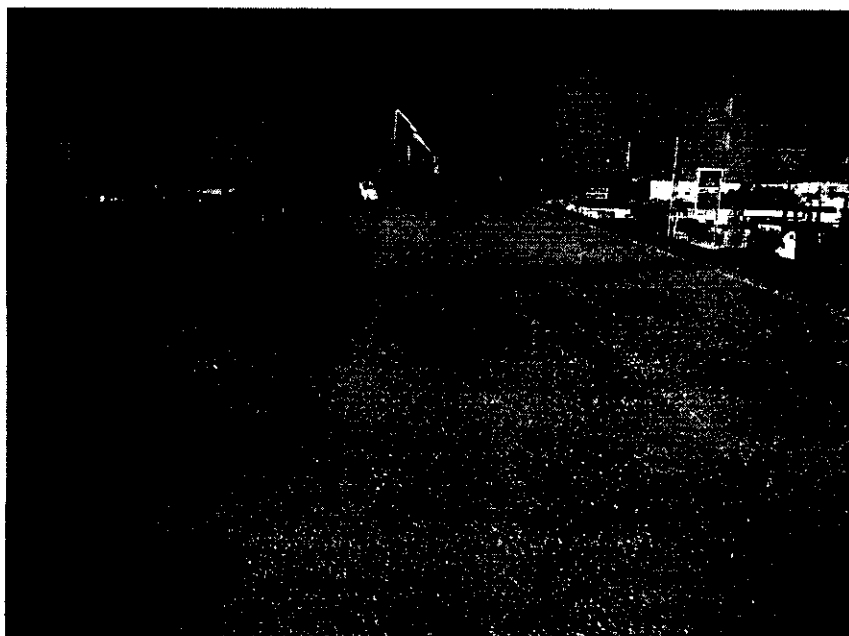


LOSA DE PUENTE

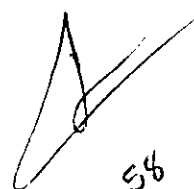



MONTAJE DE VIGAS DE ACERO

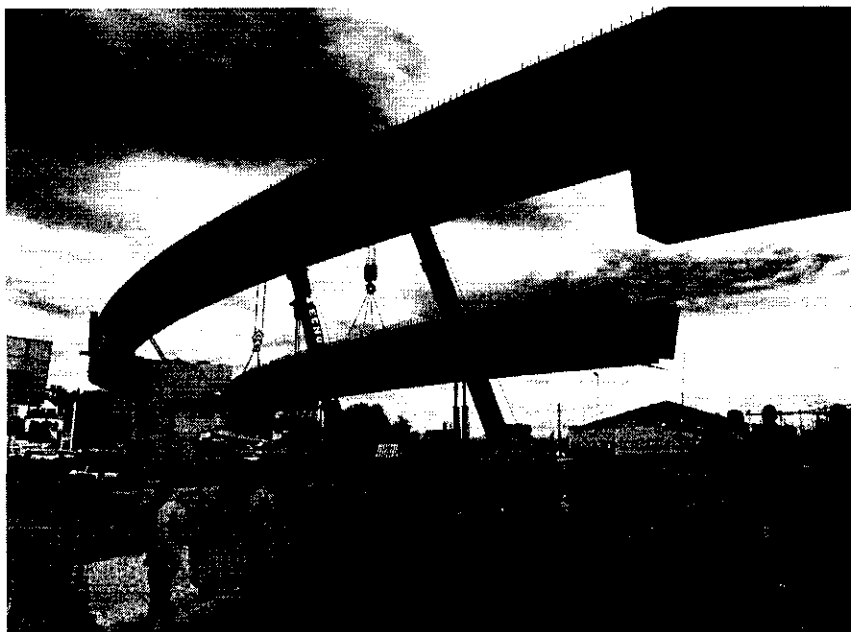

MONTAJE DE VIGAS




RELLENO DE ESTRUCTURAS



APROCHE DE MUROS

*(Handwritten signature or mark)*

*(Handwritten signature or mark)*

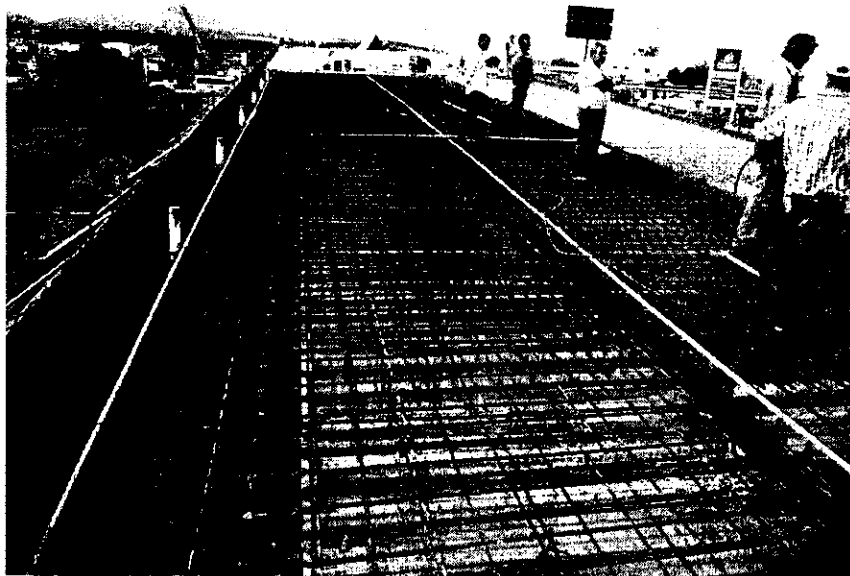


ACERO DE REFUERZO EN LOSA



ARMANDO LOSA DE PUENTE



INSTALANDO ESCAMAS EN RAMPA DE SALIDA

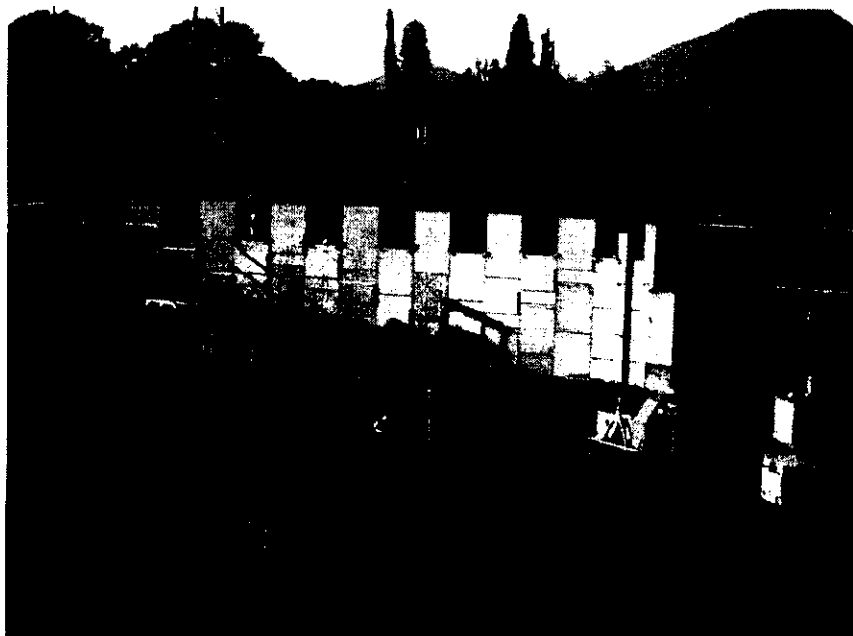

MUROS DE CONTENSION MECANICAMENTE ESTABILIZADOS



# LABORATORIO Y CONSULTORIA, S.A. DE C.V.

CALLE MANUEL GARCIA GARCIA NO. 10102 COL. COL.DEPORTISTAS 6144170033 Chihuahua Chihuahua. 31125

## INFORME DE COMPACTACIONES

METODOS DE PRUEBA EMPLEADOS: ASTM-D-690, 698, 1557, 2216, 2922, 3017 VIGENTES

OBRA: 92 DISTRIBUIDOR ZOOTECHNIA EJE 60

CLIENTE: CONSTRUCTORA SANTA ROSALIA S.A. DE C.V.

Fecha de muestreo: 2016-09-02

REPRESENTANTE: ING. JUAN MANUEL RUACHO

Fecha de Informe: 2016-09-03

LOCALIDAD: Chihuahua Chihuahua

CONTRATISTA:

| No. | Ensaye             | Estación | Lado | Profundidad<br>Sondeo (cm) | MASA VOLUMÉTRICA                                 |        | Humedad (%)               |           | %<br>Compactación |
|-----|--------------------|----------|------|----------------------------|--------------------------------------------------|--------|---------------------------|-----------|-------------------|
|     |                    |          |      |                            | Del Lugar                                        | Máxima | Optima                    | Del Lugar |                   |
| 23  | Prueba: 1          |          |      |                            | Tipo de Capa: 2A CAPA MURO DE TIERRA ARMADA      |        |                           |           |                   |
|     | % Especificado: 90 |          |      |                            | Localización: RAMPA ESTRIBO NO.1 60+025 AL 6+039 |        |                           |           |                   |
|     | A                  |          | D    | 30                         | 1832                                             | 1970   | 11,0                      | 8,0       | 93,00             |
|     | B                  |          | C    | 30                         | 1899                                             | 1970   | 11,0                      | 8,4       | 96,40             |
|     | C                  |          | I    | 30                         | 1857                                             | 1970   | 11,0                      | 8,8       | 94,30             |
|     |                    |          |      |                            |                                                  |        | Promedio de Compactación: |           | 94,57             |

LOS GRADOS DE COMPACTACION OBTENIDOS CUMPLEN CON EL ESPECIFICADO.

OBS:

ATENTAMENTE:

ING. MYRNA IBARRA APARICIO  
GERENTE TECNICO

Este informe solo afecta a los especímenes y/o muestras sometidas a prueba.  
Prohibido la reproducción total o parcial de este informe.

# INFORME DE RESISTENCIA A LA COMPRESION DE CILINDROS DE CONCRETO

**MÉTODOS DE PRUEBA EMPLEADOS:** NMX-C-083-2014, 109-2013, 156-2010, 160-2004, 161-2013, 435-2010, ONNCCE

OBRA: 92 DISTRIBUIDOR ZOOTECNIA EJE 60

CLIENTE: CONSTRUCTORA SANTA ROSALIA S.A. DE C.V.

**REPRESENTANTE: ING. JUAN MANUEL RUACHO**

**LOCALIDAD: CHIHUAHUA, CHIHUAHUA.**

**CONTRATISTA:**

**Fecha Informe:**

2016-09-14

**Fecha Ruptura:**

2016-09-13

| No. | Elemento                                        |             |           | Localidad   |            |            | Equipo de Mezclado |             |                 |                       | Aditivo  | Vibrado Tipo de Falla |                    |            |
|-----|-------------------------------------------------|-------------|-----------|-------------|------------|------------|--------------------|-------------|-----------------|-----------------------|----------|-----------------------|--------------------|------------|
|     | CIL                                             | Edad (días) | Diam (cm) | Altura (cm) | Masa (kg)  | Area (cm²) | Rev (cm)           | Carga (kgf) | Resistencia (N) | Resistencia (kgf/cm²) |          |                       | f'c Proy (kgf/cm²) | % Resis    |
| 43  | CABEZAL                                         |             |           |             |            | PILA NO.2  |                    |             |                 |                       |          |                       |                    |            |
|     | A                                               | 3           | 15.0      | 30.0        | 12.5       | 176.6      | 11.0               | 33896       | 332418          | 191.90                | 18818.96 | 300                   | 64.0               | 2016-09-10 |
|     | LA RESISTENCIA OBTENIDA SE CONSIDERA ACEPTABLE. |             |           |             |            |            |                    |             |                 |                       |          |                       |                    |            |
| RN: | SI(X) NO()                                      | BOMBEADO:   |           |             | SI(X) NO() | T. MAX.:   | 19.00              | mm          | VOLUMEN COLADO: | 36.00                 | m³       | REV PROJ.:            | 14                 | cm         |
|     |                                                 |             |           |             |            |            |                    |             |                 |                       | GCC      |                       | NO                 |            |
|     |                                                 |             |           |             |            |            |                    |             |                 |                       |          |                       |                    | Si         |
|     |                                                 |             |           |             |            |            |                    |             |                 |                       |          |                       |                    | 0          |

30°C

**ATENTAMENTE:**

**ING. MYRNA IBARRA APARICIO**  
**GERENTE TECNICO**

Este informe solo afecta a los especímenes y/o muestras sometidas a prueba.

Prohibida la reproducción total o parcial de este informe sin la autorización del laboratorio.



# LABORATORIO Y CONSULTORIA, S.A. DE C.V.

CALLE MANUEL GARCIA GARCIA NO. 10102 COL. COL.DEPORTISTAS 6144170033 Chihuahua Chihuahua. 31125

## INFORME DE COMPACTACIONES

METODOS DE PRUEBA EMPLEADOS: ASTM-D-690, 698, 1557, 2216, 2922, 3017 VIGENTES

OBRA: 92 DISTRIBUIDOR ZOOTECHNIA EJE 60

CLIENTE: CONSTRUCTORA SANTA ROSALIA S.A. DE C.V.

Fecha de muestreo: 2016-09-12

REPRESENTANTE: ING. JUAN MANUEL RUACHO

Fecha de Informe: 2016-09-13

LOCALIDAD: Chihuahua Chihuahua

CONTRATISTA:

| No. | Ensaye             | Estación | Lado | Profundidad<br>Sondeo (cm) | MASA VOLUMÉTRICA                      |        | Humedad (%)               |           | %<br>Compactación |
|-----|--------------------|----------|------|----------------------------|---------------------------------------|--------|---------------------------|-----------|-------------------|
|     |                    |          |      |                            | Del Lugar                             | Máxima | Óptima                    | Del Lugar |                   |
| 33  | Prueba: 1          |          |      |                            | Tipo de Capa: 10A. CAPA RAMPA ESTRIBO |        |                           |           |                   |
|     | % Especificado: 90 |          |      |                            | Localización: NO.7 60+351 AL 60+399   |        |                           |           |                   |
|     | A                  |          | D    | 30                         | 1907                                  | 1970   | 11,0                      | 6,2       | 96,80             |
|     | B                  |          | C    | 30                         | 1903                                  | 1970   | 11,0                      | 7,1       | 96,60             |
|     | C                  |          | I    | 30                         | 1877                                  | 1970   | 11,0                      | 7,4       | 95,30             |
|     |                    |          |      |                            |                                       |        | Promedio de Compactación: |           | 96,23             |

LOS GRADOS DE COMPACTACION OBTENIDOS CUMPLEN CON EL ESPECIFICADO.

OBS:

ATENTAMENTE:

ING. MYRNA IBARRA APARICIO  
GERENTE TECNICO

Este informe solo afecta a los especímenes y/o muestras sometidas a prueba.

Prohibido la reproducción total o parcial de este informe.



# LABORATORIO Y CONSULTORIA, S.A. DE C.V.

CALLE MANUEL GARCIA GARCIA NO. 10102 COL. COL.DEPORTISTAS 6144170033 Chihuahua Chihuahua. 31125

## INFORME DE COMPACTACIONES

METODOS DE PRUEBA EMPLEADOS: ASTM-D-690, 698, 1557, 2216, 2922, 3017 VIGENTES

OBRA: 92 DISTRIBUIDOR ZOOTECHNIA EJE 60

CLIENTE: CONSTRUCTORA SANTA ROSALIA S.A. DE C.V.

Fecha de muestreo: 2016-09-10

REPRESENTANTE: ING. JUAN MANUEL RUACHO

Fecha de Informe: 2016-09-12

LOCALIDAD: Chihuahua Chihuahua

CONTRATISTA:

| No.                       | Ensaye             | Estación | Lado | Profundidad<br>Sondeo (cm) | MASA VOLUMÉTRICA                               |        | Humedad (%) |           | %<br>Compactación |
|---------------------------|--------------------|----------|------|----------------------------|------------------------------------------------|--------|-------------|-----------|-------------------|
|                           |                    |          |      |                            | Del Lugar                                      | Máxima | Optima      | Del Lugar |                   |
| 32                        | Prueba: 1          |          |      |                            | Tipo de Capa: 9A CAPA MURO DE TIERRA ARMADA    |        |             |           |                   |
|                           | % Especificado: 90 |          |      |                            | Localización: RAMPA ESTRIBO 1 60+025 AL 60+061 |        |             |           |                   |
|                           | A                  |          | D    | 30                         | 1870                                           | 1970   | 11,0        | 7,9       | 94,90             |
|                           | B                  |          | C    | 30                         | 1918                                           | 1970   | 11,0        | 6,0       | 97,40             |
|                           | C                  |          | I    | 30                         | 1852                                           | 1970   | 11,0        | 7,5       | 94,00             |
| Promedio de Compactación: |                    |          |      |                            |                                                |        |             |           | 95,43             |

LOS GRADOS DE COMPACTACION OBTENIDOS CUMPLEN CON EL ESPECIFICADO.

OBS:

ATENTAMENTE:

ING. MYRNA IBARRA APARICIO  
GERENTE TECNICO

Este informe solo afecta a los especímenes y/o muestras sometidas a prueba.

Prohibido la reproducción total o parcial de este informe.



# LABORATORIO Y CONSULTORIA, S.A. DE C.V.

CALLE MANUEL GARCIA GARCIA NO. 10102 COL. COL.DEPORTISTAS 6144170033 Chihuahua Chihuahua. 31125

## INFORME DE COMPACTACIONES

METODOS DE PRUEBA EMPLEADOS: ASTM-D-690, 698, 1557, 2216, 2922, 3017 VIGENTES

OBRA: 92 DISTRIBUIDOR ZOOTECHNIA EJE 60

CLIENTE: CONSTRUCTORA SANTA ROSALIA S.A. DE C.V.

Fecha de muestreo: 2016-09-09

REPRESENTANTE: ING. JUAN MANUEL RUACHO

Fecha de Informe: 2016-09-10

LOCALIDAD: Chihuahua Chihuahua

CONTRATISTA:

| No.                       | Ensaye             | Estación | Lado | Profundidad<br>Sondeo (cm) | MASA VOLUMÉTRICA                               |        | Humedad (%) |           | %<br>Compactación |
|---------------------------|--------------------|----------|------|----------------------------|------------------------------------------------|--------|-------------|-----------|-------------------|
|                           |                    |          |      |                            | Del Lugar                                      | Máxima | Optima      | Del Lugar |                   |
| 31                        | Prueba: 1          |          |      |                            | Tipo de Capa: 8A CAPA MURO DE TIERRA ARMADA    |        |             |           |                   |
|                           | % Especificado: 90 |          |      |                            | Localización: RAMPA ESTRIBO 1 60+025 AL 60+061 |        |             |           |                   |
|                           | A                  |          | D    | 30                         | 1904                                           | 1970   | 11,0        | 9,3       | 96,60             |
|                           | B                  |          | C    | 30                         | 1908                                           | 1970   | 11,0        | 7,3       | 96,90             |
|                           | C                  |          | I    | 30                         | 1871                                           | 1970   | 11,0        | 8,5       | 95,00             |
| Promedio de Compactación: |                    |          |      |                            |                                                |        |             |           | 96,17             |

LOS GRADOS DE COMPACTACION OBTENIDOS CUMPLEN CON EL ESPECIFICADO.

OBS:

ATENTAMENTE:

ING. MYRNA IBARRA APARICIO  
GERENTE TECNICO

LCO-COMP  
Página 1 de 1

Este informe solo afecta a los especímenes y/o  
muestras sometidas a prueba.  
Prohibido la reproducción total o parcial de este  
informe.



# LABORATORIO Y CONSULTORIA, S.A. DE C.V.

CALLE MANUEL GARCIA GARCIA NO. 10102 COL. COL.DEPORTISTAS 6144170033 Chihuahua Chihuahua. 31125

## INFORME DE COMPACTACIONES

METODOS DE PRUEBA EMPLEADOS: ASTM-D-690, 698, 1557, 2216, 2922, 3017 VIGENTES

OBRA: 92 DISTRIBUIDOR ZOOTECHNIA EJE 60

CLIENTE: CONSTRUCTORA SANTA ROSALIA S.A. DE C.V.

Fecha de muestreo: 2016-09-08

REPRESENTANTE: ING. JUAN MANUEL RUACHO

Fecha de Informe: 2016-09-09

LOCALIDAD: Chihuahua Chihuahua

CONTRATISTA:

| No.                       | Ensaye             | Estación | Lado | Profundidad<br>Sondeo (cm) | MASA VOLUMÉTRICA                               |        | Humedad (%) |           | %<br>Compactación |
|---------------------------|--------------------|----------|------|----------------------------|------------------------------------------------|--------|-------------|-----------|-------------------|
|                           |                    |          |      |                            | Del Lugar                                      | Máxima | Optima      | Del Lugar |                   |
| 30                        | Prueba: 1          |          |      |                            | Tipo de Capa: 7A CAPA MURO DE TIERRA ARMADA    |        |             |           |                   |
|                           | % Especificado: 90 |          |      |                            | Localización: RAMPA ESTRIBO 1 60+025 AL 60+061 |        |             |           |                   |
|                           | A                  |          | D    | 30                         | 1925                                           | 1970   | 11,0        | 7,1       | 97,70             |
|                           | B                  |          | C    | 30                         | 1966                                           | 1970   | 11,0        | 6,7       | 99,80             |
|                           | C                  |          | I    | 30                         | 1949                                           | 1970   | 11,0        | 7,1       | 98,90             |
| Promedio de Compactación: |                    |          |      |                            |                                                |        |             |           | 98,80             |

LOS GRADOS DE COMPACTACION OBTENIDOS CUMPLEN CON EL ESPECIFICADO.

OBS:

ATENTAMENTE:

ING. MYRNA IBARRA APARICIO  
GERENTE TECNICO

Este informe solo afecta a los especímenes y/o muestras sometidas a prueba.  
Prohibido la reproducción total o parcial de este informe.



# LABORATORIO Y CONSULTORIA, S.A. DE C.V.

CALLE MANUEL GARCIA GARCIA NO. 10102 COL. COL.DEPORTISTAS 6144170033 Chihuahua Chihuahua. 31125

## INFORME DE COMPACTACIONES

METODOS DE PRUEBA EMPLEADOS: ASTM-D-690, 698, 1557, 2216, 2922, 3017 VIGENTES

OBRA: 92 DISTRIBUIDOR ZOOTECA EJE 60

CLIENTE: CONSTRUCTORA SANTA ROSALIA S.A. DE C.V.

Fecha de muestreo: 2016-09-15

REPRESENTANTE: ING. JUAN MANUEL RUACHO

Fecha de Informe: 2016-09-16

LOCALIDAD: Chihuahua Chihuahua

CONTRATISTA:

| No.                       | Ensaye             | Estación | Lado | Profundidad<br>Sondeo (cm) | MASA VOLUMÉTRICA                          |        | Humedad (%) |           | %<br>Compactación |
|---------------------------|--------------------|----------|------|----------------------------|-------------------------------------------|--------|-------------|-----------|-------------------|
|                           |                    |          |      |                            | Del Lugar                                 | Máxima | Optima      | Del Lugar |                   |
| 35                        | Prueba: 1          |          |      |                            | Tipo de Capa: MURO DE TIERRA ARMADA       |        |             |           |                   |
|                           | % Especificado: 90 |          |      |                            | Localización: 8A. CAPA RAMPA ESTRIBO NO.7 |        |             |           |                   |
|                           | A                  |          | D    | 30                         | 1804                                      | 1970   | 11,0        | 8,1       | 91,60             |
|                           | B                  |          | C    | 30                         | 1894                                      | 1970   | 11,0        | 7,0       | 96,10             |
|                           | C                  |          | I    | 30                         | 1873                                      | 1970   | 11,0        | 6,7       | 95,10             |
| Promedio de Compactación: |                    |          |      |                            |                                           |        |             |           | 94,27             |

LOS GRADOS DE COMPACTACION OBTENIDOS CUMPLEN CON EL ESPECIFICADO.

OBS:

ATENTAMENTE:

ING. MYRNA IBARRA APARICIO  
GERENTE TECNICO

Este informe solo afecta a los especímenes y/o muestras sometidas a prueba.  
Prohibido la reproducción total o parcial de este informe.

INFORME DE RESISTENCIA A LA COMPRESION DE CILINDROS DE CONCRETO


METODOS DE PRUEBA EMPLEADOS: NMX-C-083-2014, 109-2013, 156-2010, 160-2004, 161-2013, 435-2010 ONNCCE

OBRA: 92 DISTRIBUIDOR ZOOTECNIA EJE 60  
CLIENTE: CONSTRUCTORA SANTA ROSALIA S.A. DE C.V.  
REPRESENTANTE: ING. JUAN MANUEL RUACHO  
LOCALIDAD: CHIHUAHUA, CHIHUAHUA.


Fecha Informe:  
2016-09-12  
Fecha Ruptura:  
2016-09-10

CONTRATISTA:

| No.  | Elemento                                        |                | Localidad    |                | Rev          |               | Carga       |                 | Resistencia |           | Equipo de Mezclado |                       | Aditivo |            | Vibrado<br>Tipo de<br>Falla |
|------|-------------------------------------------------|----------------|--------------|----------------|--------------|---------------|-------------|-----------------|-------------|-----------|--------------------|-----------------------|---------|------------|-----------------------------|
|      | CIL                                             | Edad<br>(días) | Diam<br>(cm) | Altura<br>(cm) | Masa<br>(kg) | Area<br>(cm²) | Rev<br>(cm) | (Kgf)           | (N)         | (kgf/cm²) | (kPa)              | f'c Proy<br>(kgf/cm²) | % Resis | Fecha      |                             |
| 41   | LOSA DE PUENTE                                  |                |              |                |              |               |             |                 |             |           |                    |                       |         |            |                             |
|      | A                                               | 7              | 15.0         | 30.0           | 12.5         | 176.6         | 12.0        | 30948           | 303507      | 175.21    | 17182,23           | 250                   | 70.1    | 2016-09-03 | Si                          |
|      | LA RESISTENCIA OBTENIDA SE CONSIDERA ACEPTABLE. |                |              |                |              |               |             |                 |             |           |                    |                       |         |            |                             |
| RN:  |                                                 | SI(X) NO()     | BOMBEADO:    |                | SI(X) NO()   | T. MAX.:      |             | VOLUMEN COLADO: |             | 91,00     | m³                 | REV PROY.:            |         | 14         | cm                          |
| 29°C |                                                 |                |              |                |              |               |             |                 |             |           |                    |                       |         |            |                             |
| 42   | LOSA DE PUENTE                                  |                |              |                |              |               |             |                 |             |           |                    |                       |         |            |                             |
|      | A                                               | 7              | 15.0         | 30.0           | 12.5         | 176.6         | 11,0        | 32024           | 314059      | 181,31    | 17780,44           | 250                   | 72,5    | 2016-09-03 | Si                          |
|      | LA RESISTENCIA OBTENIDA SE CONSIDERA ACEPTABLE. |                |              |                |              |               |             |                 |             |           |                    |                       |         |            |                             |
| RN:  |                                                 | SI(X) NO()     | BOMBEADO:    |                | SI(X) NO(X)  | T. MAX.:      |             | VOLUMEN COLADO: |             | 91,00     | m³                 | REV PROY.:            |         | 14         | cm                          |
| 29°C |                                                 |                |              |                |              |               |             |                 |             |           |                    |                       |         |            |                             |

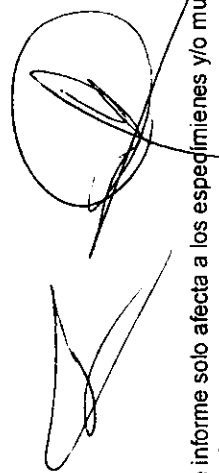

ATENTAMENTE:

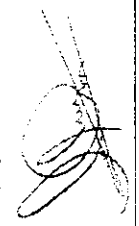

ING. MYRNA IBARRA APARICIO  
GERENTE TECNICO

Este informe solo afecta a los especimenes y/o muestras sometidas a prueba.  
Prohibida la reproducción total o parcial de este informe sin la autorización del laboratorio.