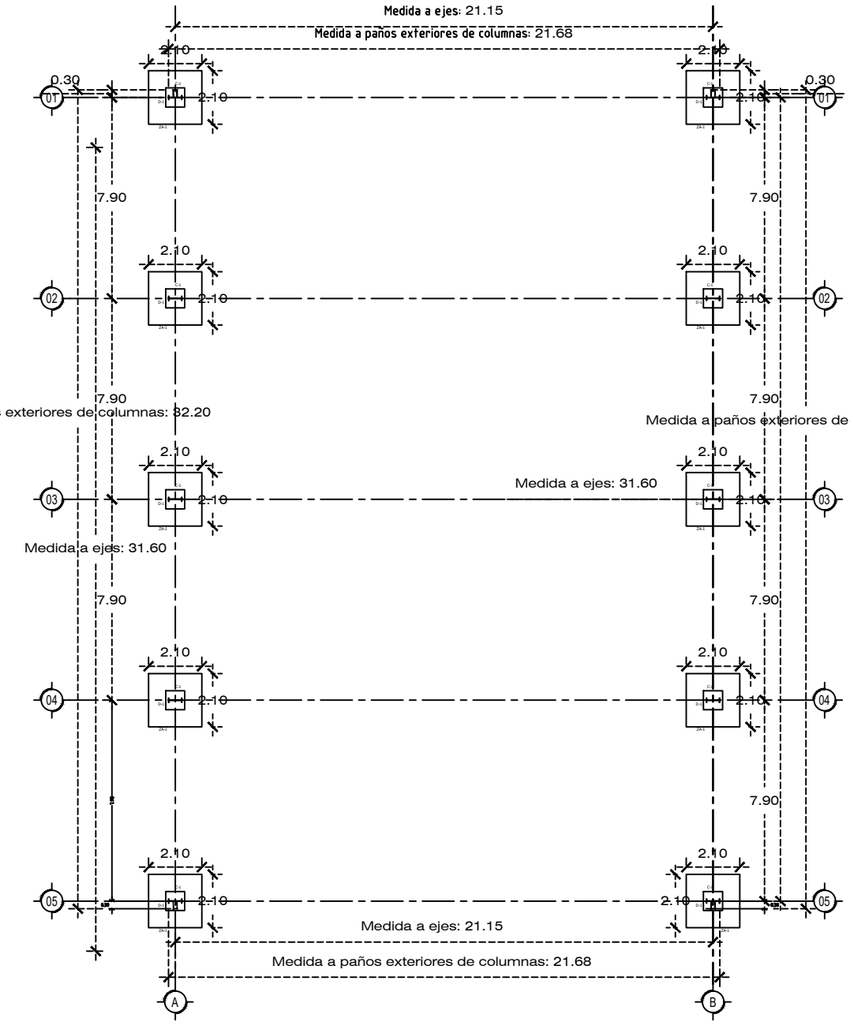

PLANTA DE CIMENTACIÓN CUBIERTA A3

REF: ESCALA :1:100

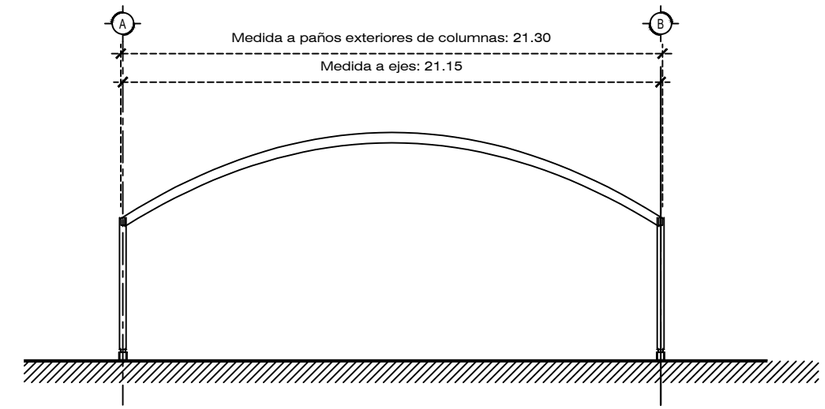

ELEVACION FRONTAL C1

REF: ESCALA :1:100

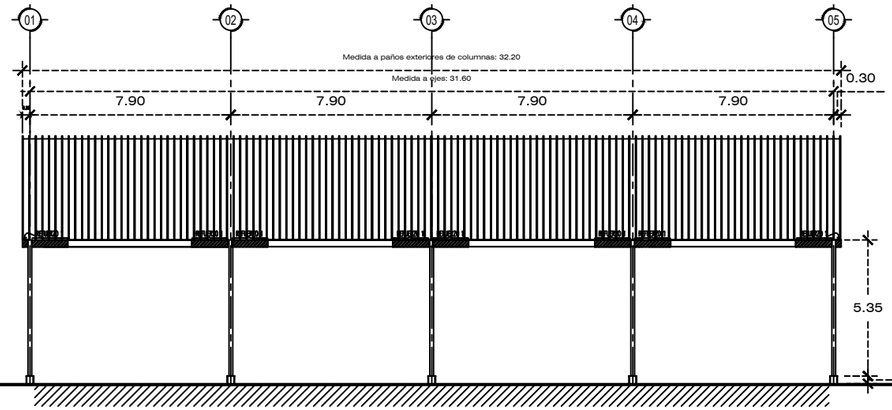

ELEVACION LATERAL B1

REF: ESCALA :1:100

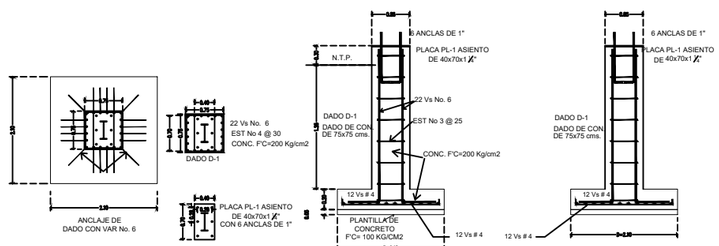

ARMADO DE ZAPATAS AISLADAS

TABLA DE ZAPATAS AISLADAS

Zapata	B (cms.) En dirección eje números.	D (cms.) En dirección eje letras.	H (cms.)	RFZO. EN B	RFZO. EN D	ACERO	CONCRETO
Z-1	210	210	20	12 Vs # 4	12 Vs # 4	Fy 4200	Fc 200 kg/cm2

CAP. CARGA DEL SUELO = 20.0 T/M2

DETALLES DE CIMENTACION Y ANCLAJE A1

REF: ESCALA :1:100

RUTA ARCHIVO: C:\Users\Dell\Desktop\

Chihuahua capital de trabajo y resultados

LOCALIZACIÓN:

ORIENTACIÓN

N

GL DISEÑO Y CONSTRUCCIÓN CO SA DE CV
Av. Zarco No.2411 Col.Jardines del Santuario C.P.31020
Tel: 614-411-3864

OBSERVACIONES:

PROYECTO:
"POLIDEPORTIVO NORTE "LUIS H. ALVAREZ", PRIMERA ET APA, UBICADO EN VIALIDAD SACRAMENTO ENTRE C. MONTE HIMALAYA Y C. MONTE SAN ELIAS COL. QUINTAS CAROLINAS."
EXPEDIENTE: 07/2022

NOMBRE DEL PLANO:
ESTRUCTURAL DOMO

DIRECCIÓN:
VIALIDAD SACRAMENTO, ENTRE C. MONTE HIMALAYA Y C. MONTE SAN ELIAS COL. QUINTAS CAROLINAS

PROYECTÓ:
POLIDEPORTIVO LUIS H. ALVAREZ

SUPERINTENDENTE
ING. MARTIN HIDALGO BAEZA

FECHA DE ELABORACIÓN: DIC 2023
FECHA DE IMPRESIÓN: DIC 2023

ESCALA: N/A

ACOTAMIENTO:

No. DE PLANO:
ASBUILT