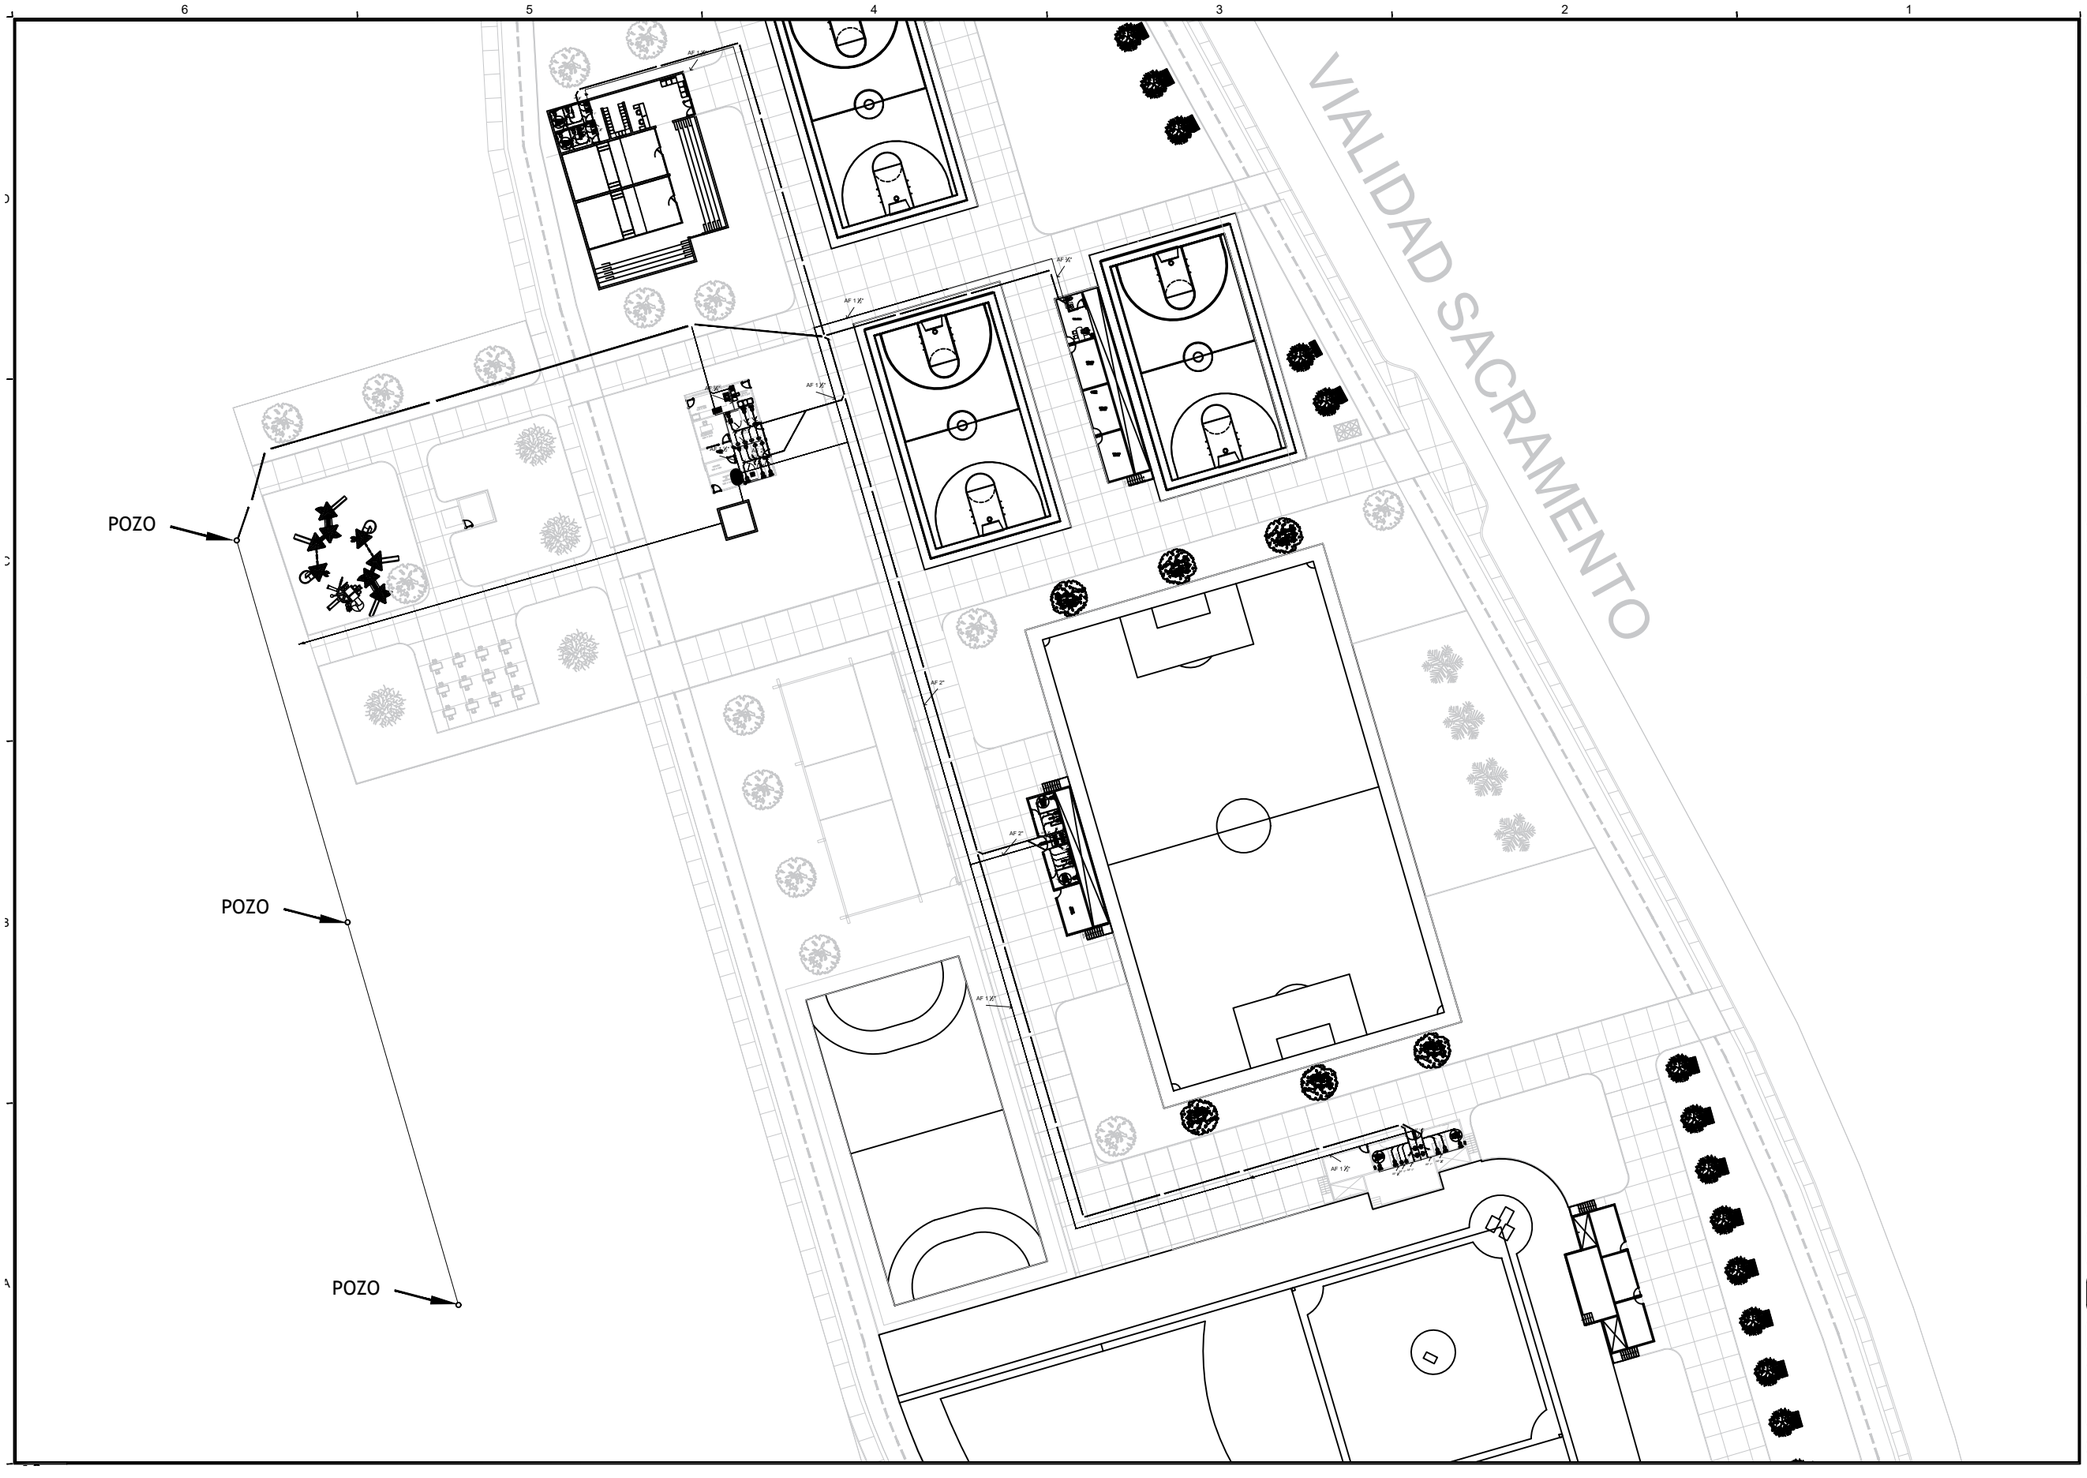

Chihuahua capital de trabajo y resultados

LOCALIZACIÓN:

ORIENTACIÓN

N

GL DISEÑO Y CONSTRUCCIÓN CO SA DE CV
Av. Zarco No.2411 Col.Jardines del Santuario C.P.31020
Tel: 614-411-3864

OBSERVACIONES:

PROYECTO:
"POLIDEPORTIVO NORTE "LUIS H. ALVAREZ" PRIMERA ETAPA, UBICADO EN VIALIDAD SACRAMENTO ENTRE C. MONTE HIMALAYA Y C. MONTE SAN ELIAS COL. QUINTAS CAROLINAS"
No. Contrato: 079/2022

NOMBRE DEL PLANO:
HIDROSANITARIO

DIRECCIÓN:
VIALIDAD SACRAMENTO, ENTRE C. MONTE HIMALAYA Y C. MONTE SAN ELIAS COL. QUINTAS CAROLINAS

PROYECTO:
POLIDEPORTIVO LUIS H. ALVAREZ

SUPERINTENDENTE
ING. MARTIN HIDALGO BAEZA

FECHA DE ELABORACIÓN:
DIC 2023
FECHA DE IMPRESIÓN:
DIC 2023

ESCALA:
N/A

ACOTAMIENTO:

No. DE PLANO:
ASBUILT