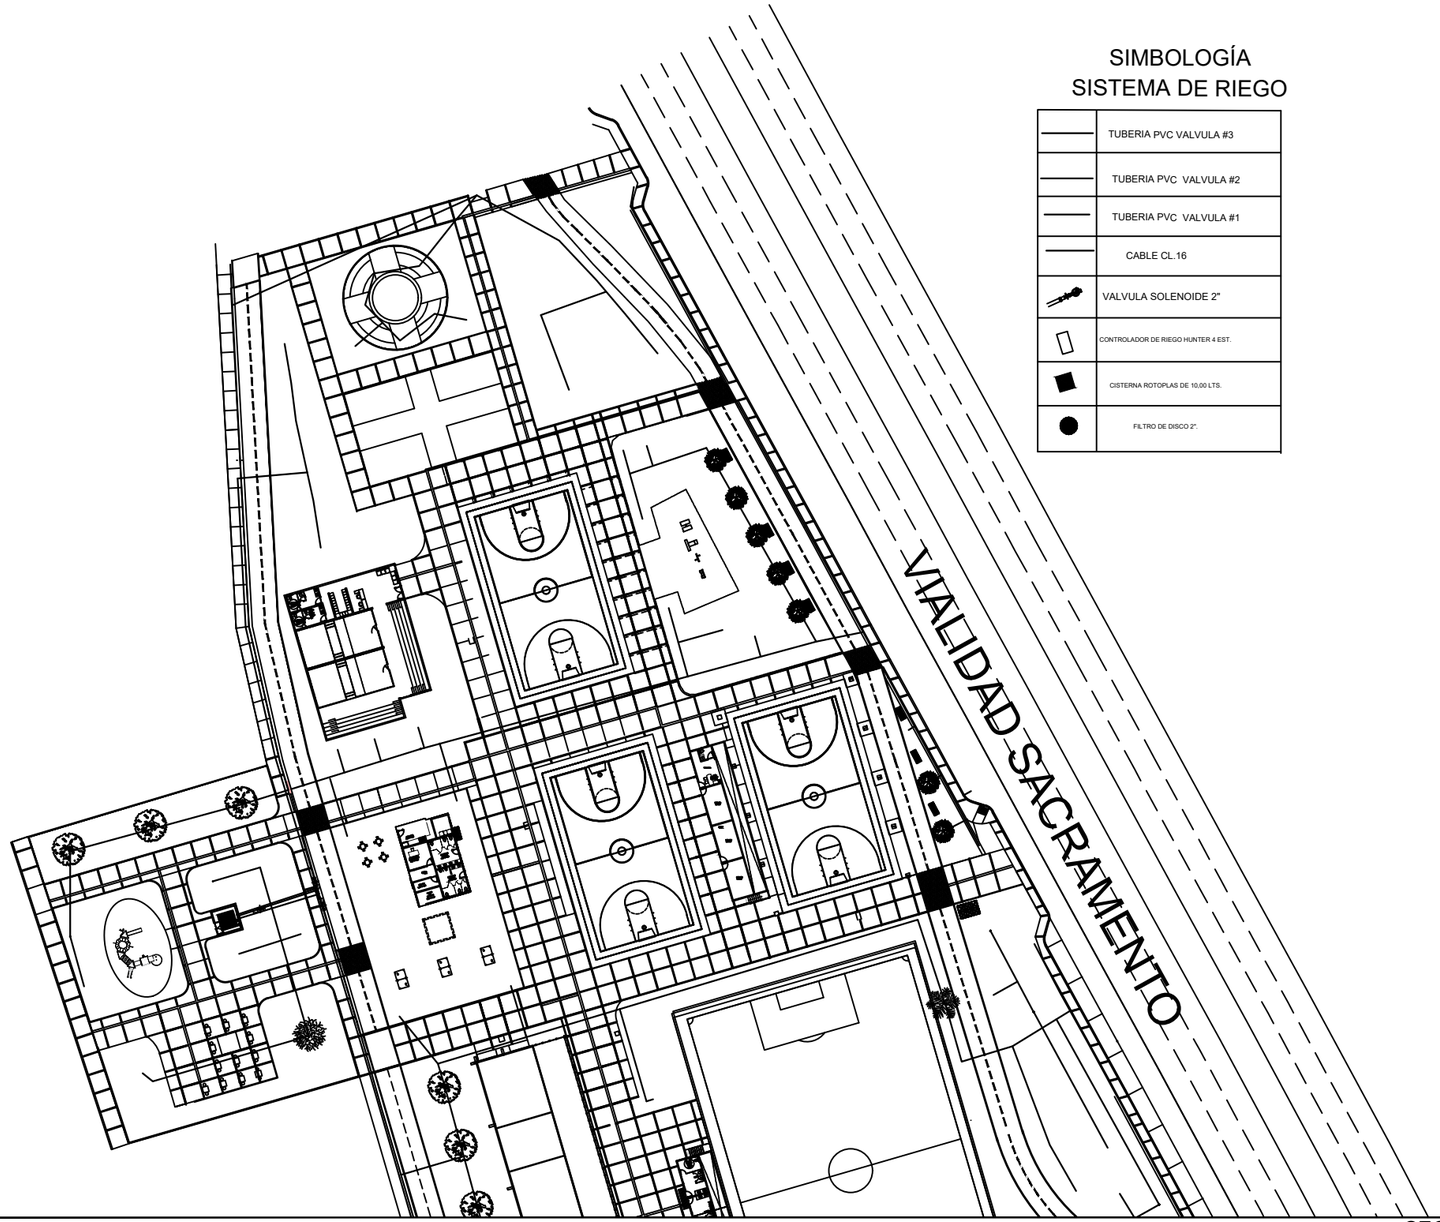

SIMBOLOGÍA
SISTEMA DE RIEGO

	TUBERIA PVC VALVULA #3
	TUBERIA PVC VALVULA #2
	TUBERIA PVC VALVULA #1
	CABLE CL.16
	VALVULA SOLENOIDE 2"
	CONTROLADOR DE RIEGO HUNTER 4 EST.
	CISTERNA ROTOPLAS DE 10,00 LTS.
	FILTRO DE DISCO 2".

SECCIÓN A1
REF: ESCALA :1:300

RUTA ARCHIVO: C:\Users\Dell\Desktop\

Chihuahua capital de trabajo y resultados

LOCALIZACIÓN:

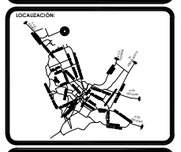

ORIENTACIÓN

GL DISEÑO Y CONSTRUCCIÓN CO SA DE CV
Av. Zarco No.2411 Col.Jardines del Santuario C.P.31020
Tel: 614-411-3864

OBSERVACIONES:

PROYECTO:
"POLIDEPORTIVO NORTE "LUIS H. ALVAREZ", PRIMERA ETAPA, UBICADO EN VIALIDAD SACRAMENTO ENTRE C. MONTE HIMALAYA Y C. MONTE SAN ELIAS, COL. QUINTAS CAROLINAS."
No. Contrato: 079/2022

NOMBRE DEL PLANO:
SISTEMA DE RIEGO

DIRECCIÓN:
VIALIDAD SACRAMENTO, ENTRE C. MONTE HIMALAYA Y C. MONTE SAN ELIAS COL. QUINTAS CAROLINAS

PROYECTÓ:
POLIDEPORTIVO LUIS H. ALVAREZ

SUPERINTENDENTE
ING. MARTIN HIDALGO BAEZA

FECHA DE ELABORACIÓN:
DIC 2023
FECHA DE IMPRESIÓN:
DIC 2023

ESCALA:
N/A

ACOTAMIENTO:
MTS

No. DE PLANO:
ASBUILT