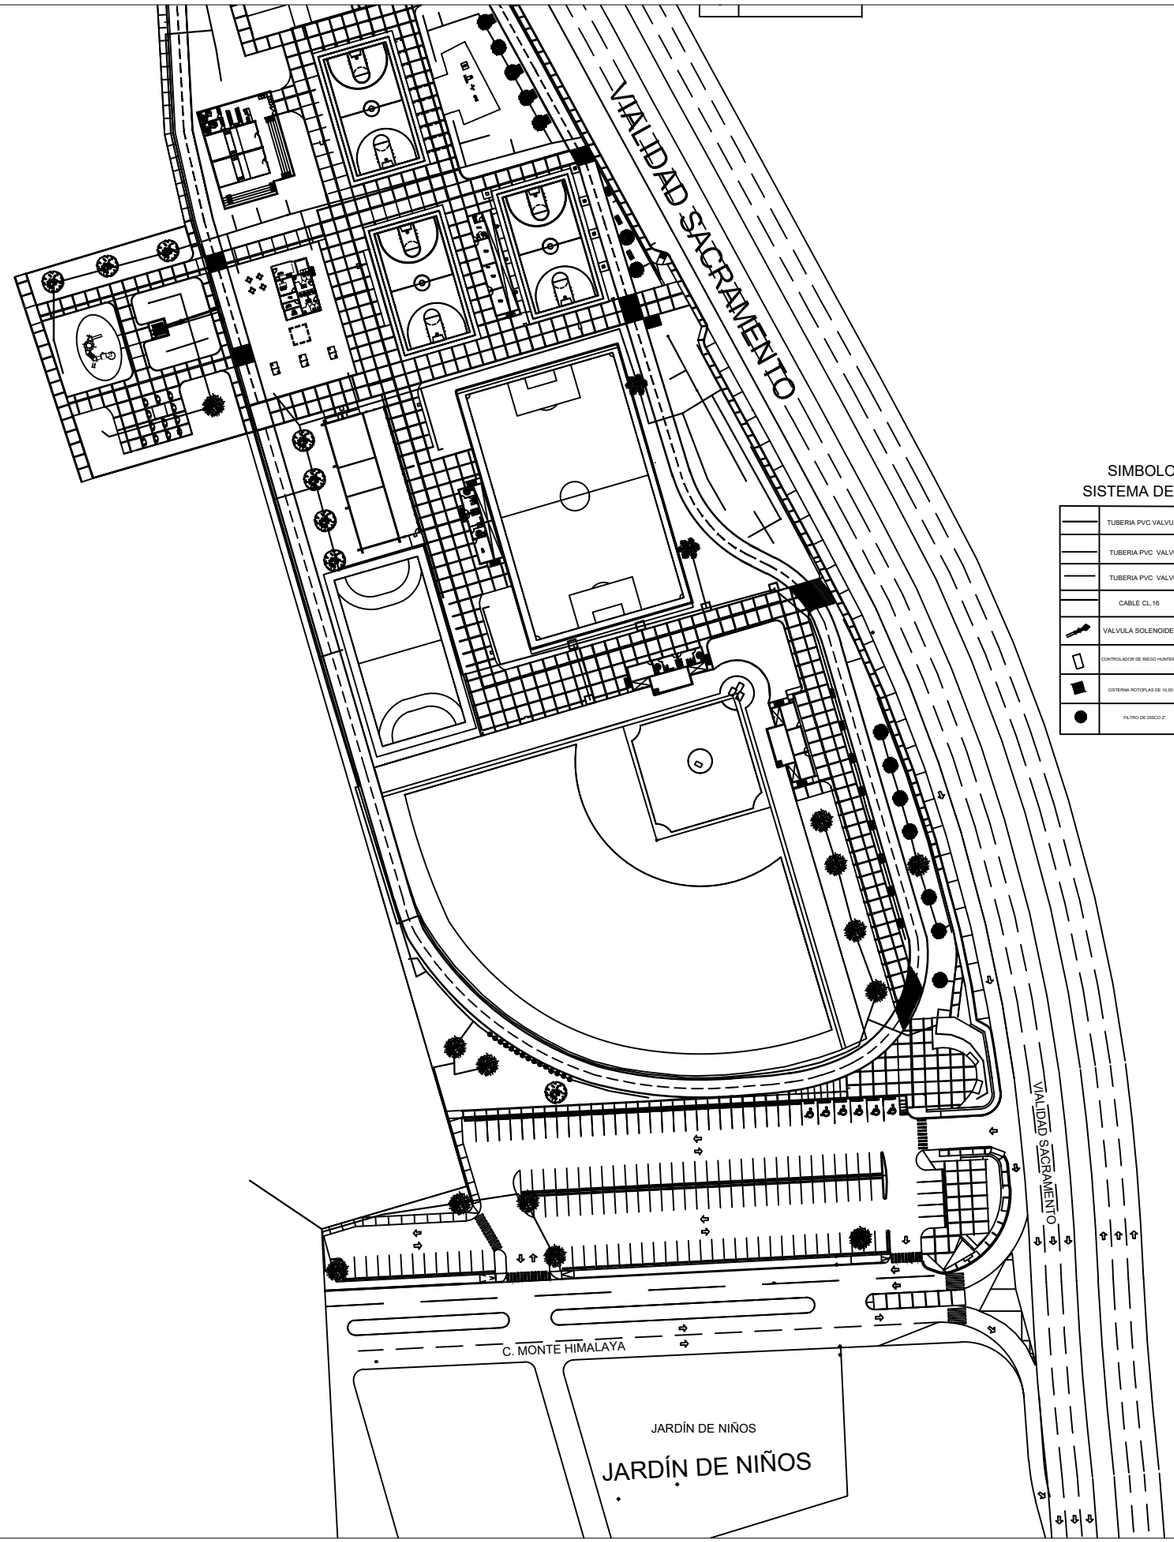


SIMBOLOGÍA
SISTEMA DE RIEGO

| | |
|---|---|
| | TUBERIA PVC VALVULA #3 |
| | TUBERIA PVC VALVULA #2 |
| | TUBERIA PVC VALVULA #1 |
| | CABLE CL.16 |
| | VALVULA SOLENOIDE 2" |
| | CONTROLADOR DE RIEGO HUNTER 4 EST. |
| | CISTERNA ROTOPLAS DE 10,00 LTS. |
| | FILTRO DE DISCO 2". |

Chihuahua
capital de trabajo
y resultados
Gobierno Municipal 2021-2024

LOCALIZACIÓN:

ORIENTACIÓN

GL DISEÑO Y CONSTRUCCIÓN CO SA DE CV
Av. Zarco No.2411 Col.Jardines del Santuario C.P.31020
Tel: 614-411-3864

OBSERVACIONES:

PROYECTO:
"POLIDEPORTIVO NORTE "LUIS H. ALVAREZ". PRIMERA ETAPA UBICADO EN VIALIDAD SACRAMENTO ENTRE C. MONTE HIMALAYA Y C. MONTE SAN ELIAS, COL. QUINTAS CAROLINAS
No. Contrato: 070/2022

NOMBRE DEL PLANO:
SISTEMA DE RIEGO

DIRECCIÓN:
VIALIDAD SACRAMENTO, ENTRE C. MONTE HIMALAYA Y C. MONTE SAN ELIAS COL. QUINTAS CAROLINAS

PROYECTO:
POLIDEPORTIVO LUIS H. ALVAREZ

SUPERINTENDENTE
ING. MARTIN HIDALGO BAEZA

FECHA DE ELABORACIÓN: DIC 2023
FECHA DE IMPRESIÓN: DIC 2023

ESCALA: N/A

ACOTAMIENTO: MTS

No. DE PLANO:
ASBUILT