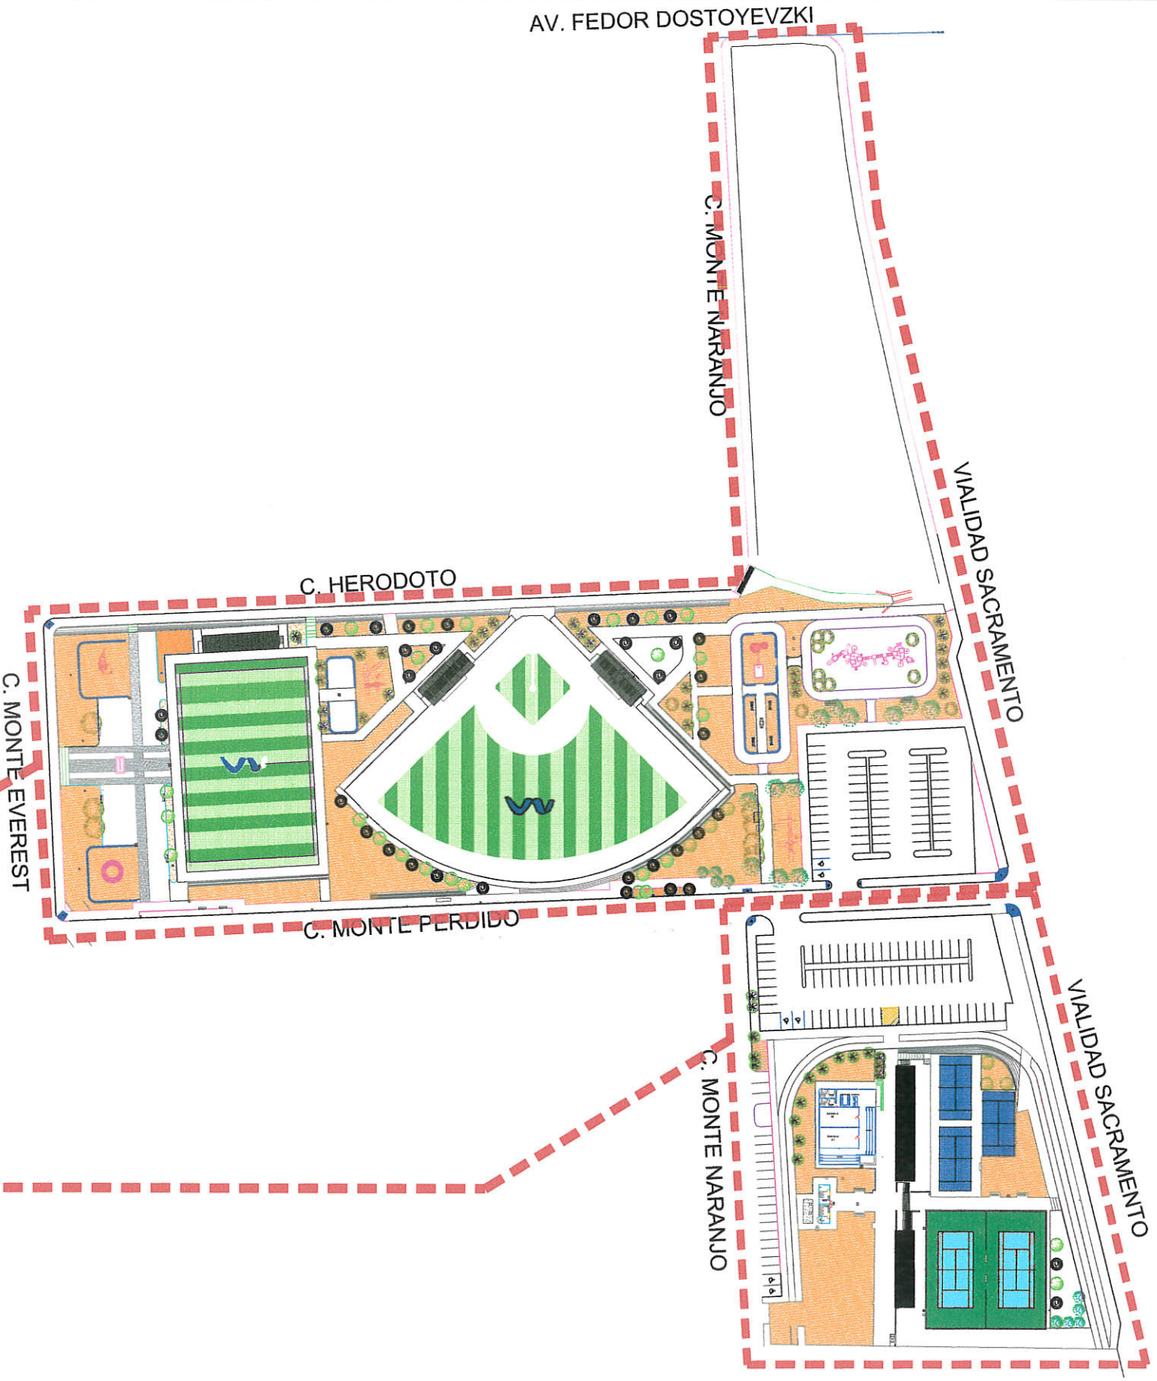


COORDENADAS DE LOCALIZACIÓN
28°43'39.3"N
106°05'34.2"O
ÁREA TOTAL TERRENO: 35409.698M2
ÁREA TOTAL INTERVENCION: 29187.9M2

COORDENADAS DE LOCALIZACIÓN
28°43'35.7"N
106°05'31.9"O
ÁREA TOTAL TERRENO: 15195.891M2
ÁREA TOTAL INTERVENCION: 15195.891M2

PLANTA DE CONJUNTO A1
REF: ESCALA: 1:1

Chihuahua capital de trabajo y resultados

STAHL CONSTRUCCIONES

ING. JAIME JAVIER SOLIS VEGA
STAHL CONSTRUCCIONES, S.A. DE C.V. EN ASOCIACIÓN CON INGENIERÍA Y CONSTRUCCIONES TRAK, S.A. DE C.V

ORIENTACIÓN

LOCALIZACIÓN

ARQ. LEV CORONEL DE LA ROSA
RESIDENTE DE OBRA

ING. PEDRO MELENDEZ VELAZQUEZ
SUPERINTENDENTE DE OBRA

PROYECTO: **POLIDEPORTIVO LUIS H. ALVAREZ 3a ETAPA**

NOMBRE DEL PLANO: PLANTA DE CONJUNTO

DIRECCIÓN: Av. Sacramento, C. Herodoto, C. Monte Perdido C. Monte Naranjo, Col. Quintas Carolinas

DIBUJÓ: ARQ. EDUARDO RAFAEL CASTRO SOTO

FECHA DE INICIO: FEBRERO/2024
FECHA DE TERMINO: FEBRERO/2025

ESCALA: INDICADA

ACOTAMIENTO: MTS

No. DE PLANO: A1

RUTA ARCHIVO: D:\PLANOS POLIDEPORTIVO ACTUALIZADO\

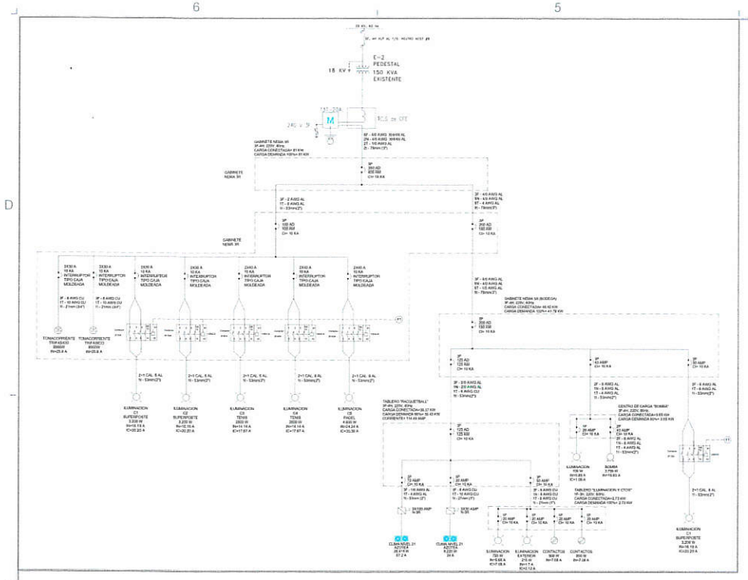


DIAGRAMA UNIFILAR E2

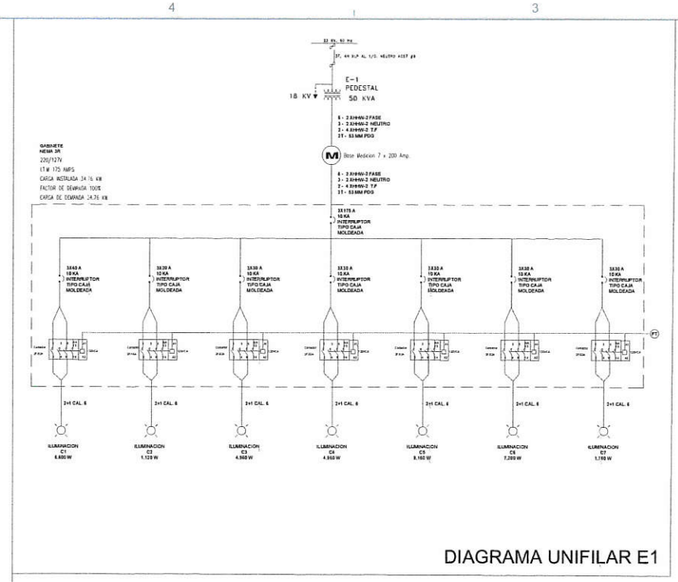


DIAGRAMA UNIFILAR E1

SIMBOLOGIA


- REGISTRO PREFABRICADO DE CONCRETO f'c=200KG/CM2 DE 40X40X60CMS MEDIDAS EXTERIORES, CON TAPA DE CONCRETO CON MARCO Y CONTRAMARCO DE ANGULO GALVANIZADO.
- POLIDUCTO DE ALTA DENSIDAD RD19 DE DIAMETROS INDICADOS CONTENIENDO CABLE DE ALUMINIO CON AISLAMIENTO TIPO XHHW2
- CUARTO DE CONTROL ALOJANDO TABLEROS DE CONTROL Y MEDICION EN BAJA TENSION
- SUBESTACION TRIFASICA NUEVA DE 50 KVA, 2286017/13200V-240/120V.
- LUMINARIA TIPO PUNTA POSTE MARCA LUCECO Mod. LSALBZ24M3K-MX 70 W
- REGISTRO TIPO 3 RMTB-3
- REGISTRO PREFABRICADO DE CONCRETO f'c=200KG/CM2 DE 60X60X60CMS MEDIDAS EXTERIORES, CON TAPA DE CONCRETO CON MARCO Y CONTRAMARCO DE ANGULO GALVANIZADO.




DETALLE DE ZANJAS

DETALLE REGISTROS

TAPA DE CONCRETO f'c=200kg/cm2, ARMADA CON VARILLA DE 3/8" A CADA 10cm EN AMBOS LADOS Y 7cm. DE ESPESOR CON MARCO Y CONTRAMARCO DE ANGULO.

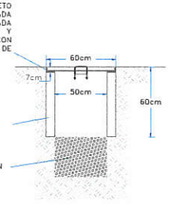


DETALLE POSTES

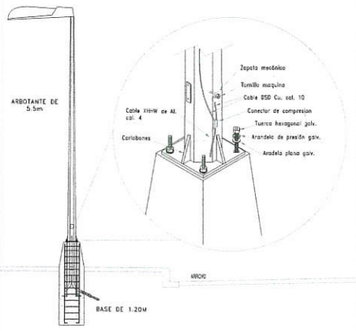


CODIGO DE CABLEADO

1	T-53MM 2+1 CAL. 4 TUBERIA PAD RD 19
2	T-53MM 2+1 CAL. 6 TUBERIA PAD RD 19

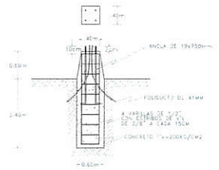

BASE PARA POSTE DE 5.5 m. a 7 m. DE ALTURA

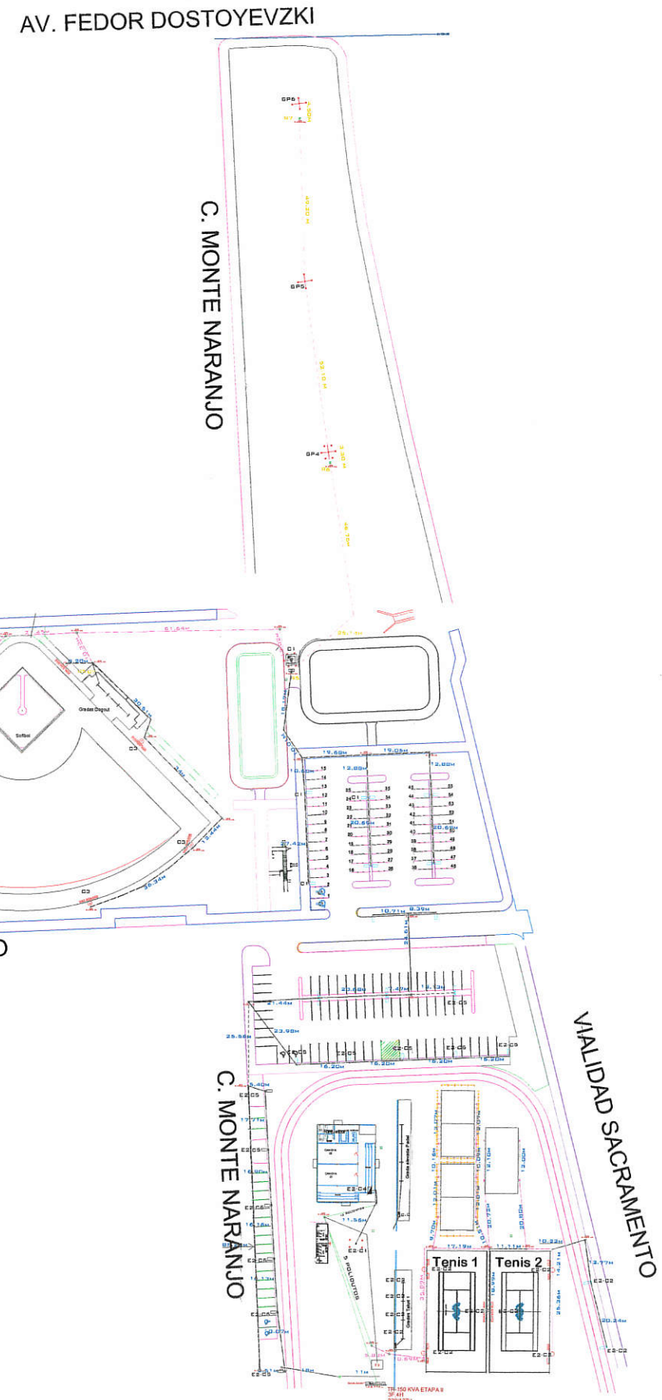

PLANTA ELECTRICA A2
REF: ESCALA 1:1

RUTA ARCHIVO: D:\PLANOS POLIDEPORTIVO ACTUALIZADOS\

Chihuahua capital de trabajo y resultados

STAHL CONSTRUCCIONES

ING. JAIME JAVIER SOLIS VEGA
STAHL CONSTRUCCIONES, S.A. DE C.V. EN ASOCIACIÓN CON INGENIERÍA Y CONSTRUCCIONES TRAK, S.A. DE C.V

ORIENTACIÓN

LOCALIZACIÓN:

ARQ. LEV CORONEL DE LA ROSA
RESIDENTE DE OBRA

ING. PEDRO MELENDEZ VELAZQUEZ
SUPERINTENDENTE DE OBRA

PROYECTO: POLIDEPORTIVO LUIS H. ALVAREZ 3a ETAPA

NOMBRE DEL PLANO: PLANTA ELECTRICA

DIRECCIÓN: Av. Sacramento, C. Herodoto, C. Monte Perdido C. Monte Naranjo. Col. Quintas Carolinas


DIBUJÓ: ARQ. EDUARDO RAFAEL CASTRO SOTO

FECHA DE INICIO: FEBRERO/2024
FECHA DE TERMINO: FEBRERO/2025


ESCALA: INDICADA

ACOTAMIENTO: MTS


No. DE PLANO: A2

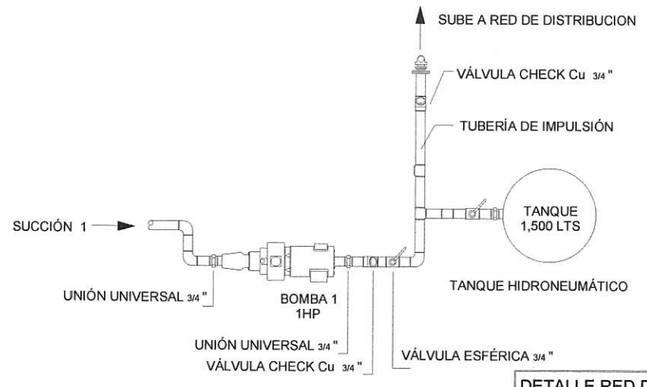


DETALLE RED DISTRIBUCION

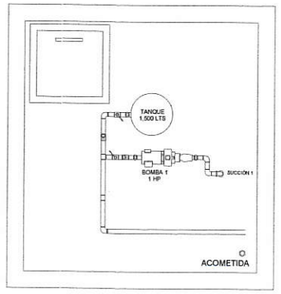

DETALLE CISTERNA

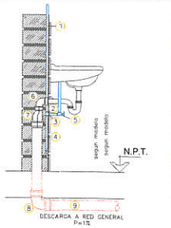

1. Tuboplus de Ø3/4"
2. Tee de tuboplus Ø3/4"
3. Reduccion Tuboplus 3/4"x1/2"
4. Abrazadera tipo omega reforzada
5. Valvula angular termofusionable
6. Codo Tuboplus 90° x 50 mm (1 $\frac{3}{4}$")
7. Reduccion Tuboplus 75 mm x 50 mm
8. Codo Tuboplus 90° x 75 mm (2 $\frac{3}{4}$")
9. Tubo Tuboplus Clase 16 – 75 mm (2 $\frac{3}{4}$")

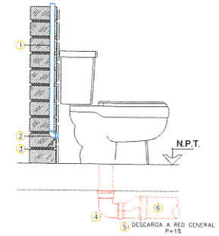

1. Tubo Tuboplus Clase 16 – 19 mm ($\frac{1}{2}$")
2. Codo Tuboplus 90° x 19 mm ($\frac{1}{2}$")
3. Reduccion Tuboplus $\frac{3}{4}$" x $\frac{1}{2}$" (19 mm x 13 mm)
4. Codo Tuboplus 90° x 110 mm (4")
5. Reduccion tuboplus Alta presion 1620 mm x 110 mm
6. Tubo Tuboplus al ta presion 160 mm (clase 16)


DETALLE INSTALACIONES

SIMBOLOGIA

- INODORO DE TANQUE
- LAVABO
- REGADERA
- TUBOPLUS 1/2"
- TUBOPLUS 3/4"
- LLAVE NARIZ P/MANGUERA
- MIGITORIO
- VALVULA ESFERA
- VALVULA CHECK
- NOMENCLATURA MUEBLE SANITARIO, VER PLANO:
- TUERCA UNION
- SUBE TUBERIA AGUA FRIA, DIAMETRO EN PLANOS

SIMBOLOGIA INTALACIÓN HIDRAULICA

- AF — LINEA DE AGUA FRIA DE SERVICIO, TUBOPLUS
- LINEA DE ALIMENTACION INTERIOR TUBOPLUS CLASE 16-13 MM (1/2")
- LINEA DE ALIMENTACION EXTERIORES TUBOPLUS CLASE 16-19 MM (3/4")
- AS — LINEA DE AGUA FRIA SUAVIZADA, TUBOPLUS
- VALVULA COMPUERTA

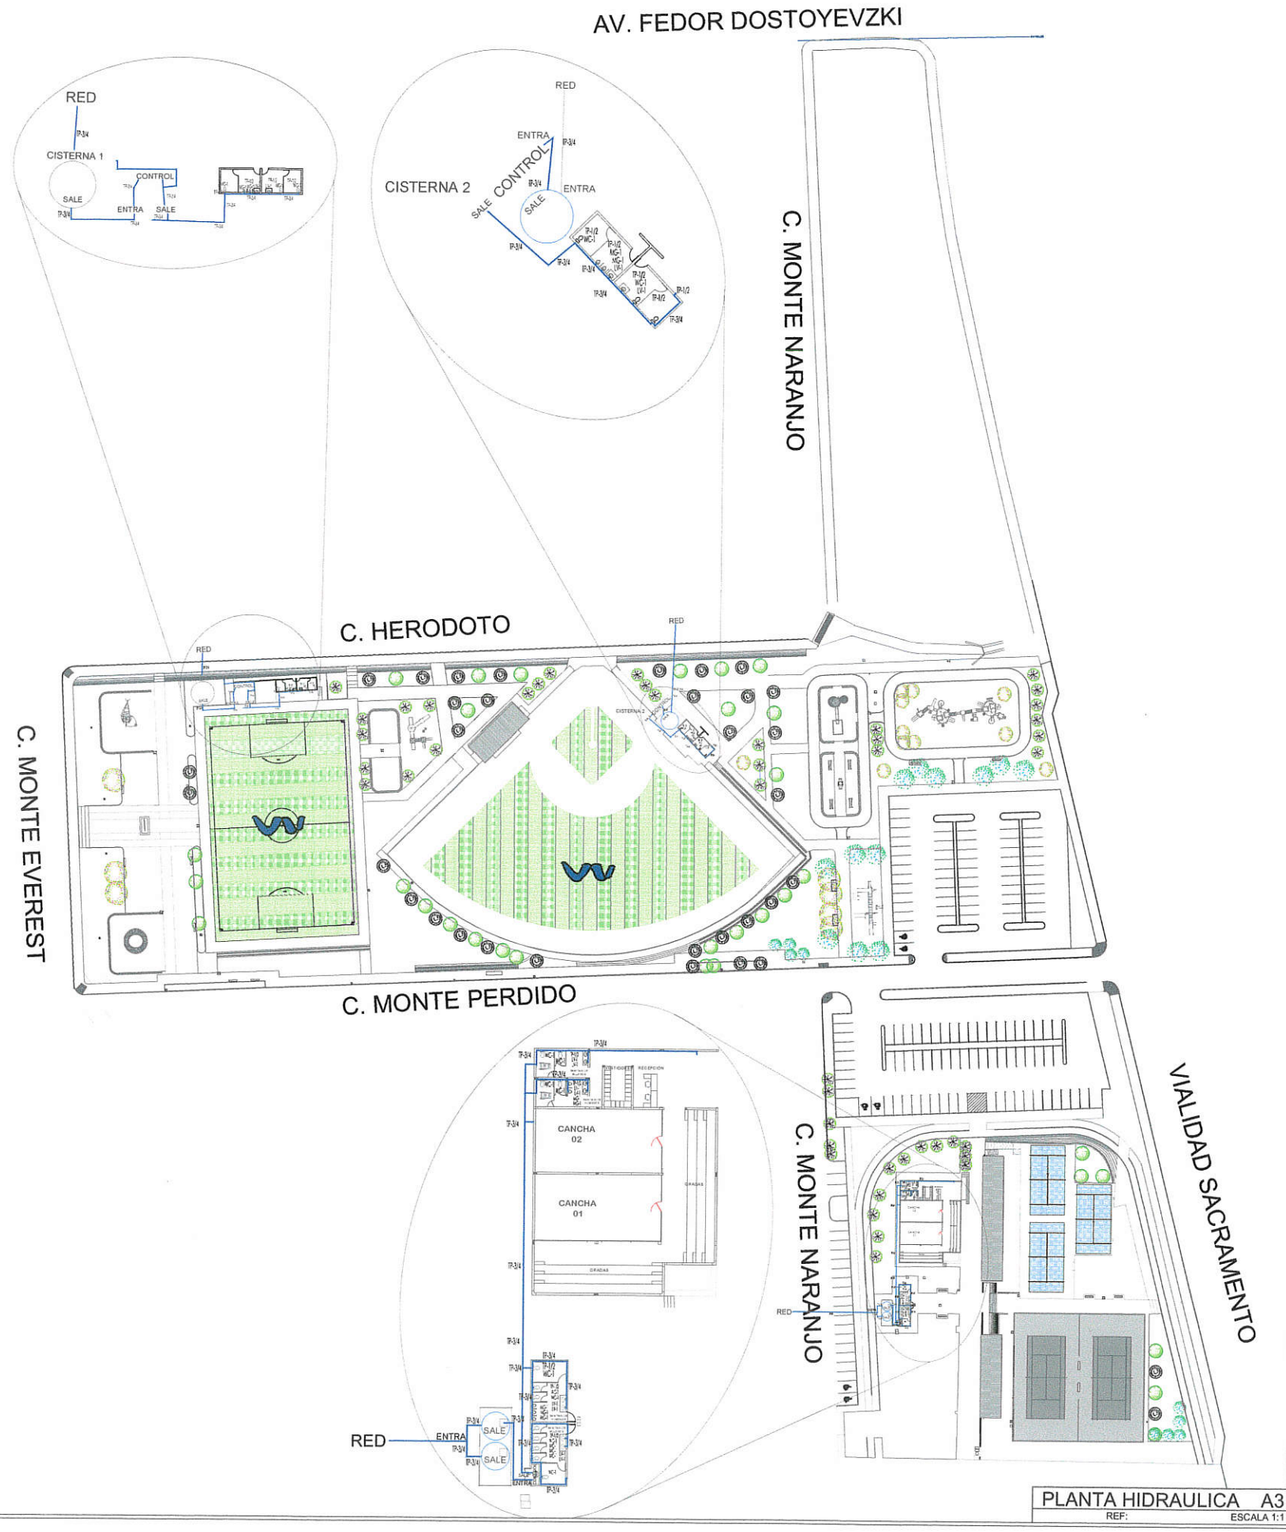

PLANTA HIDRAULICA A3
REF:
ESCALA 1:1

Chihuahua capital de trabajo y resultados

STAHL CONSTRUCCIONES S.A.

ING. JAIME JAVIER SOLIS VEGA
STAHL CONSTRUCCIONES, S.A. DE C.V. EN ASOCIACIÓN CON INGENIERÍA Y CONSTRUCCIONES TRAK, S.A. DE C.V

ORIENTACIÓN

LOCALIZACIÓN:

ARQ. LEV CORONEL DE LA ROSA
RESIDENTE DE OBRA

ING. PEDRO MELENDEZ VELAZQUEZ
SUPERINTENDENTE DE OBRA

PROYECTO: POLIDEPORTIVO LUIS H. ALVAREZ 3a ETAPA

NOMBRE DEL PLANO: PLANTA HIDRAULICA

DIRECCIÓN: Av.Sacramento, C.Herodoto, C. Monte Perdido C. Monte Naranjo, Col. Quintas Carolinas


DIBUJÓ: ARQ. EDUARDO RAFAEL CASTRO SOTO

FECHA DE INICIO: FEBRERO/2024
FECHA DE TERMINO: FEBRERO/2025

ESCALA: INDICADA


ACOTAMIENTO: MTS


No. DE PLANO: A3

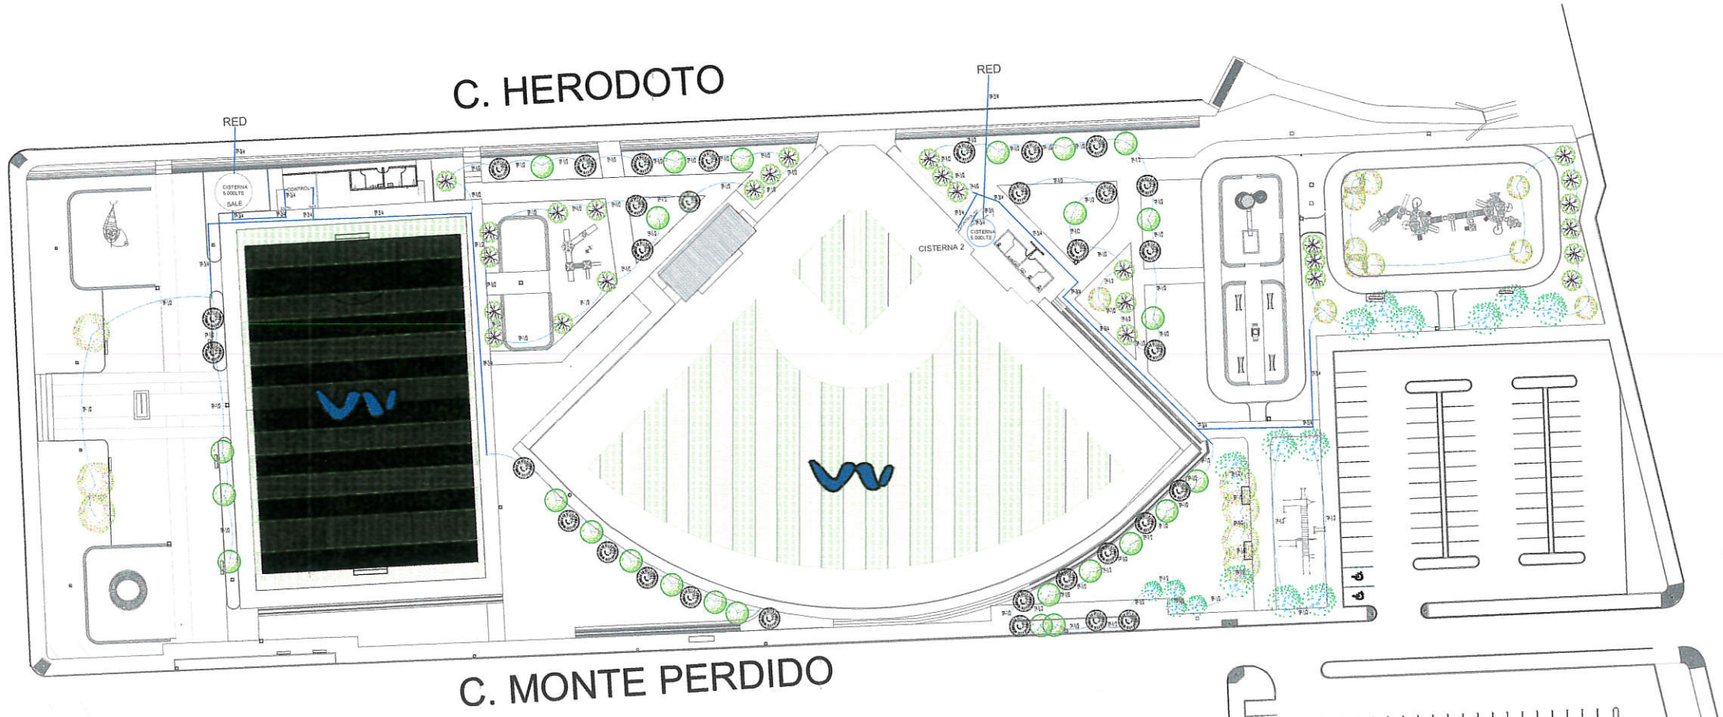



DETALLE DE CISTERNA

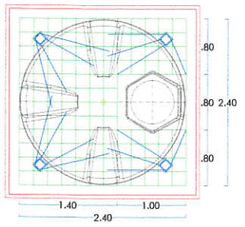

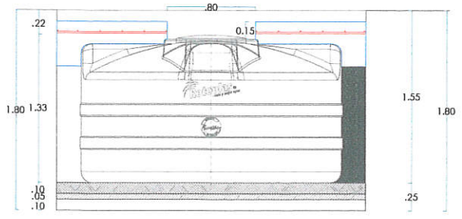

SIMBOLOGIA

	TUBERIA Ø 3/4 "
	TUBERIA Ø 3/4 "
P1/2	TUBERIA TUBOPLUS Ø 1/2"
P3/4	TUBERIA TUBOPLUS 3/4"
RED	RED PRINCIPAL
ENTRA	CONEXION DE ENTRADA
SALE	CONEXION DE SALIDA

Chihuahua capital de trabajo y resultados

STAHL CONSTRUCCIONES

ING. JAIME JAVIER SOLIS VEGA
STAHL CONSTRUCCIONES, S.A. DE C.V. EN ASOCIACIÓN CON INGENIERÍA Y CONSTRUCCIONES TRAK, S.A. DE C.V

ORIENTACIÓN

UBICACIÓN:

ARQ. LEV CORONEL DE LA ROSA
RESIDENTE DE OBRA

ING. PEDRO MELENDEZ VELAZQUEZ
SUPERINTENDENTE DE OBRA

PROYECTO: POLIDEPORTIVO LUIS H. ALVAREZ 3a ETAPA

NOMBRE DEL PLANO: PLANTA DE RIEGO

DIRECCIÓN: Av. Sacramento, C Herodota, C. Monte Perdido C. Monte Naranjo, Col. Quintas Carolinas

DIBUJÓ: ARQ. EDUARDO RAFAEL CASTRO SOTO

FECHA DE INICIO: FEBRERO/2024
FECHA DE TERMINO: FEBRERO/2025

ESCALA: INDICADA

ACOTAMIENTO: MTS

No. DE PLANO: A4

PLANTA DE RIEGO A4
REF: ESCALA 5:3